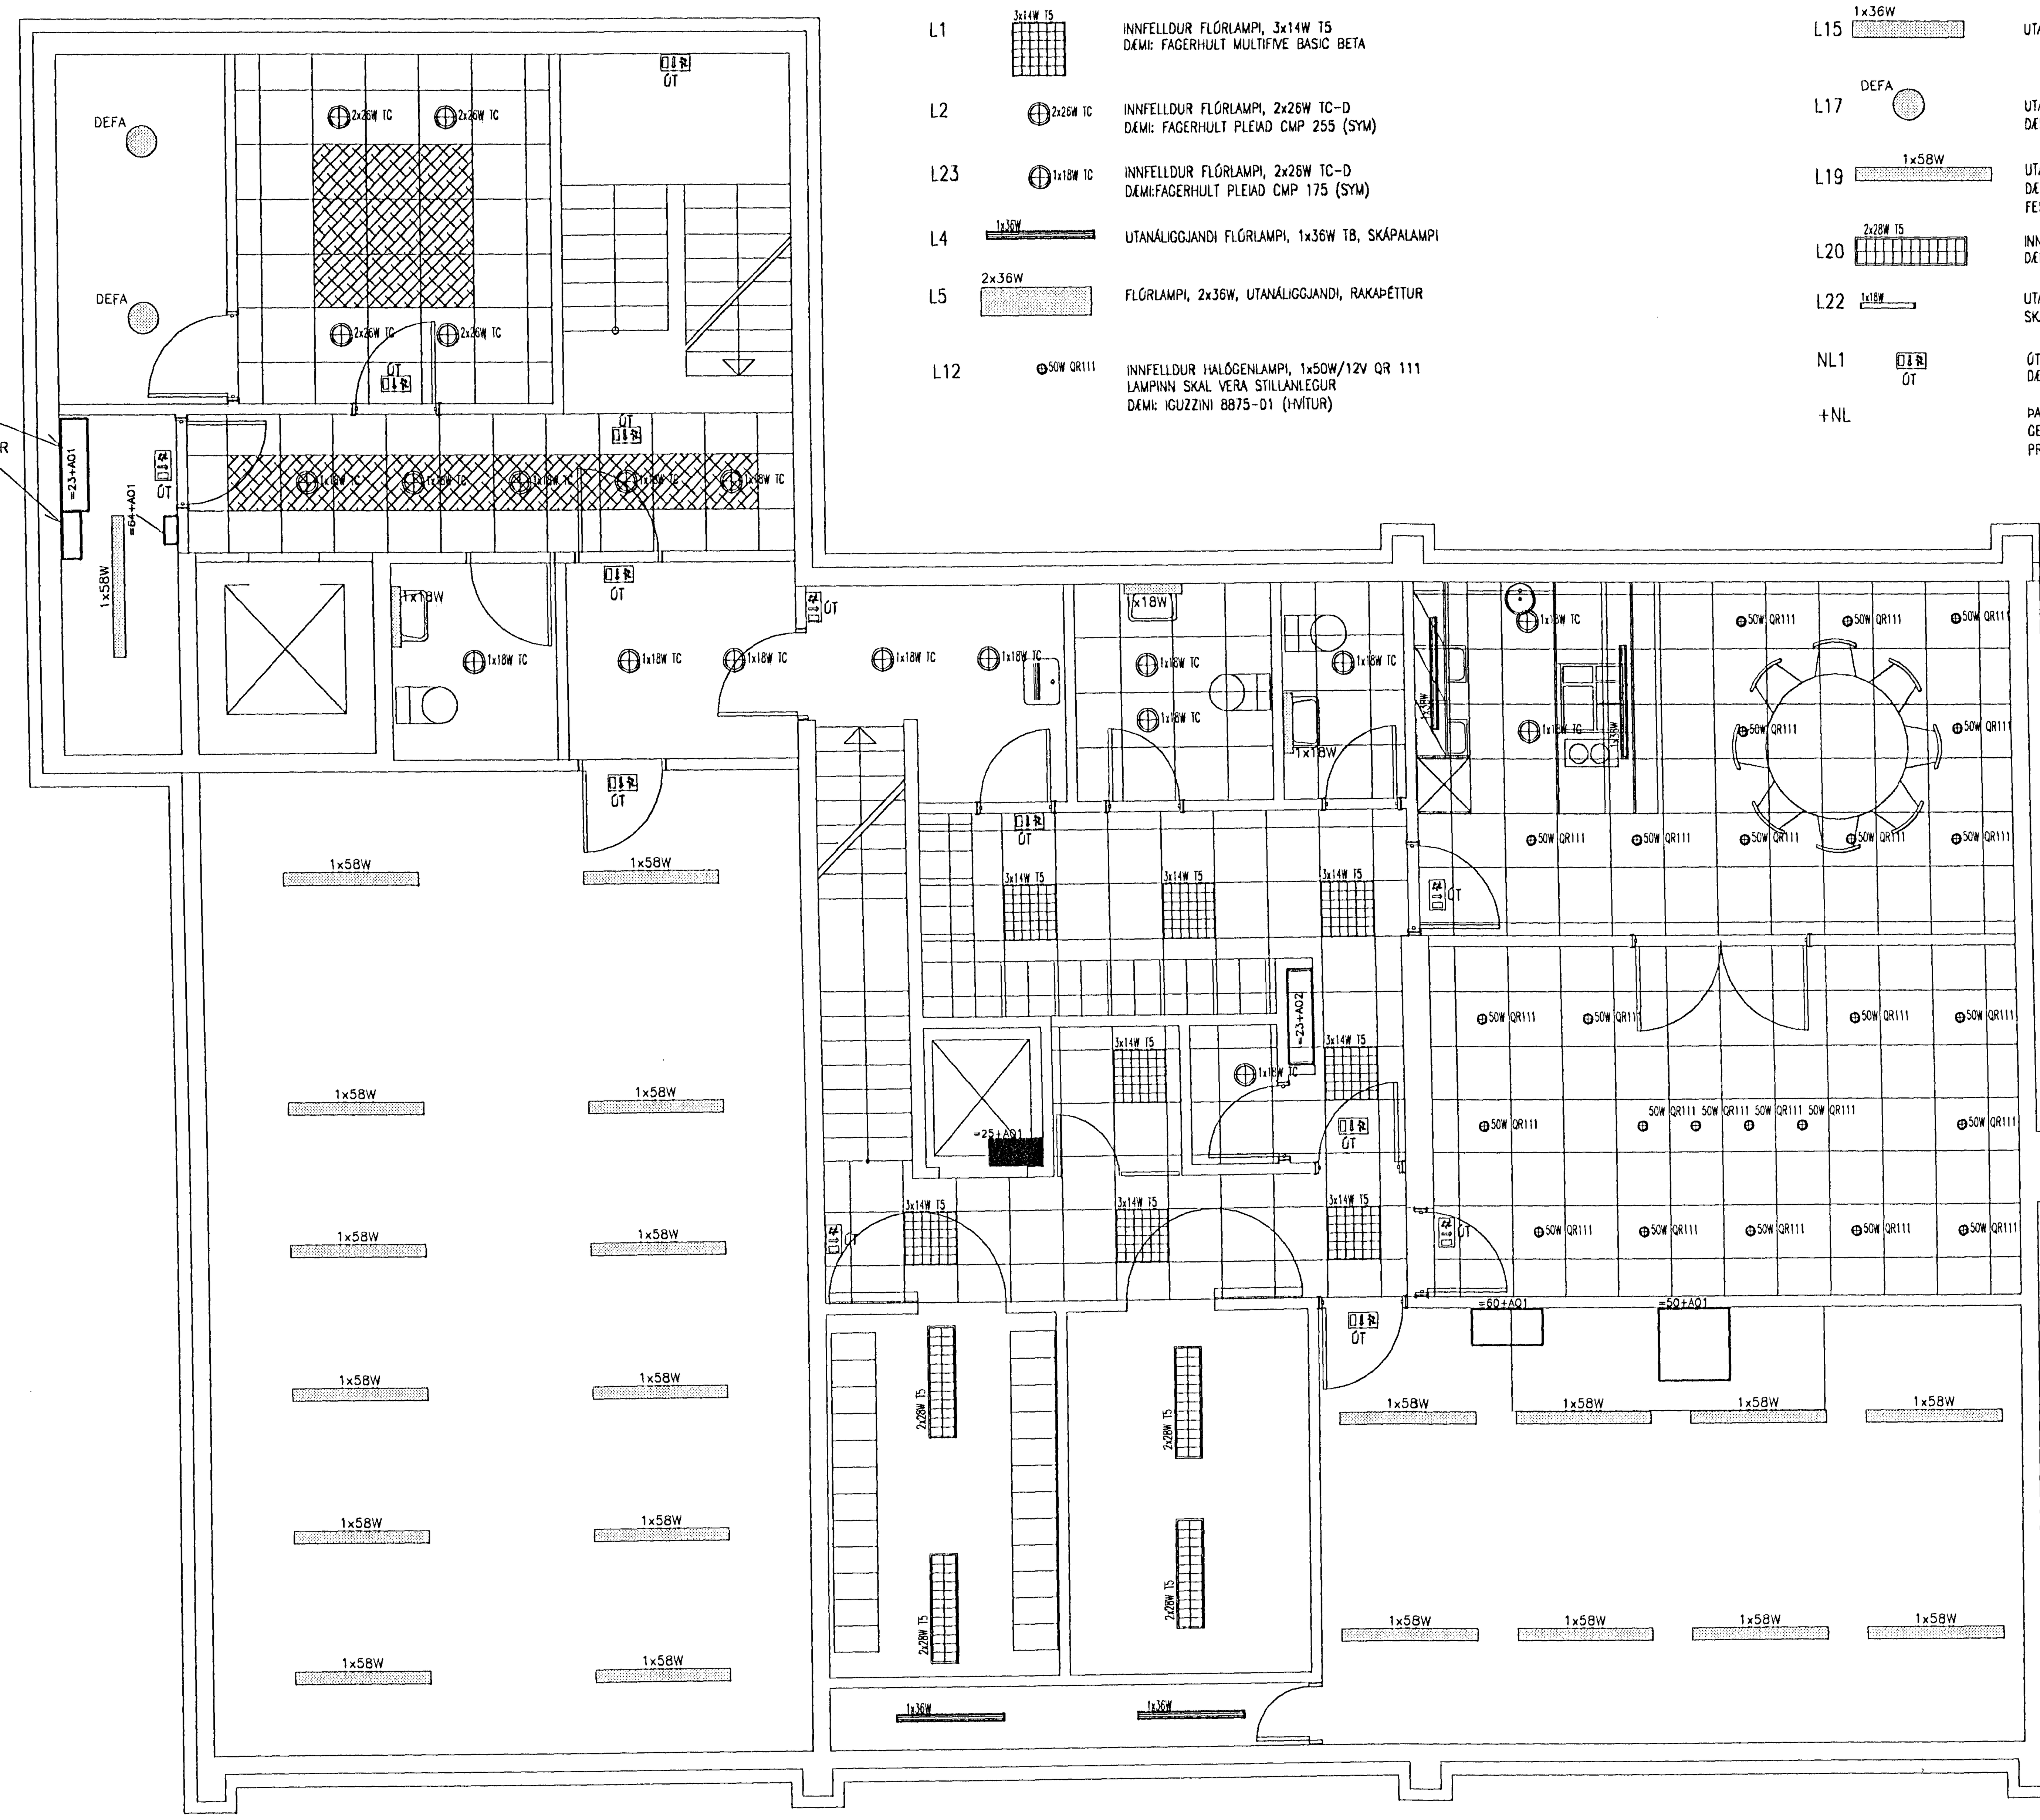

L1	3x14W T5	INNFELLDUR FLÚRLAMPI, 3x14W T5 DÆMI: FAGERHULT MULTIFIVE BASIC BETA
L2	2x26W TC	INNFELLDUR FLÚRLAMPI, 2x26W TC-D DÆMI: FAGERHULT PLEIAD CMP 255 (SYM)
L23	1x18W TC	INNFELLDUR FLÚRLAMPI, 2x26W TC-D DÆMI:FAGERHULT PLEIAD CMP 175 (SYM)
L4	1x36W	UTANÁLIGGJANDI FLÚRLAMPI, 1x36W T8, SKÁPALAMPI
L5	2x36W	FLÚRLAMPI, 2x36W, UTANÁLIGGJANDI, RAKAÞÉTTUR
L12	50W QR111	INNFELLDUR HALÓGENLAMPI, 1x50W/12V QR 111 LAMPINN SKAL VERA STILLANLEGUR DÆMI: IGUZZINI 8875-01 (HVÍTUR)
L15	1x36W	UTANÁLIGGJANDI FLÚRLAMPI, 1x36W T8, RAKAÞÉTTUR
L17	DEFA	UTANÁLIGGJANDI FLÚRLAMPI, 2x9W TC DÆMI: DEFA (HVÍTUR)
L19	1x58W	UTANÁLIGGJANDI FLÚRLAMPI, 1x58W T8, DÆMI: DISANO RAPID SYSTEM/ TIL AD FESTA NEDAN Á RENNU.
L20	2x28W T5	INNFELLDUR FLÚRLAMPI, 2x28W T5 DÆMI: RIDI ALE 228 I SM-EVG
L22	1x18W	UTANÁLIGGJANDI FLÚRLAMPI, 1x18W T8, SKÁPALAMPI
NL1	ÚT	ÚT-LAMPI MED SJÁLFVIRKUM PRÓFUNARBÚNADI DÆMI:
+NL		ÞAR SEM +NL STENDUR VID LAMPA SKAL VERKTAKI GERA RÁD FYRIR VARAAFLGJAFA MED SJÁLFVIRKUM PRÓFUNARBÚNADI Í LAMPANN

1 0 1 2 3 4 5 m

Eigi má fjölfalda þessa teikningu til, notkunar fyrir þriðja aðila, né breyta henni án leyfis Rafteikningar hf.

ÚTG.	DAGS.		TEIKN.	BREYTT	YFIRF.	SAMÞ.
B	01.10.17	REYNDARTEIKNING	ÞGH	ÞGH	ÁGE	[signature]
A	01.04.11	LAMPAPLANI BREYTT OG TEXTA	ÁJG	ÞGH	ÁGE	HG

HANNAD	GLS/ ÞGH
TEIKN.	GLS/ RÖJ
YFIRF.	HS
SAMÞ.	HG
VERKNR.	9908
GEYMSLUNR.	
DAGS.	01.01.14

RAFTEIKNING HF
RÁÐGJAFARVERKFRÆÐINGAR
CONSULTING ENGINEERS

FJARDARGATA 9 HAFNARFIRDI

KJALLARI

LÝSINGARKERFI Í LOFTI

TEIKN. NR. 30.5.011 NÆSTA TEIKN. NR. ÚTG. B