L1	3x14W T5	INNFELLDUR FLÚRLAMPI, 3x14W T5 DÆMI:FAGERHULT MULTIFIVE BASIC BETA
L2	2x26W TC	INNFELLDUR FLÚRLAMPI, 2x26W TC-D DÆMI:FAGERHULT PLEIAD CMP 255 (SYM)
L23	1x18W TC	INNFELLDUR FLÚRLAMPI, 2x26W TC-D DÆMI:FAGERHULT PLEIAD CMP 175 (SYM)
L3	2x26W TC	INNFELLDUR FLÚRLAMPI, 2x26W TC-D DÆMI: FAGERHULT PLEIAD WALLWASHER (ASYM)
L4	1x36W	UTANÁLIGGJANDI FLÚRLAMPI, 1x36W T8, SKÁPALAMPI
L6	50W	INNFELLDUR HALÓGENLAMPI, 1x50W/12V QR CBC 51 DÆMI: TROLL 0144/21
L11	1x26W TC IP54	INNFELLDUR FLÚRLAMPI, 1x26W TC-T ÞÉTTLEIKI LAMPA SKAL VERA IP54 EÐA MEIRA DÆMI: SIMES S.5564
L12	50W QR111	INNFELLDUR HALÓGENLAMPI, 1x50W/12V QR 111 LAMPINN SKAL VERA STILLANLEGUR DÆMI: IGUZZINI 8875-01 (HVÍTUR)
L13	1x18W	UTANÁLIGGJANDI FLÚRLAMPI, 1x18W T8 YFIR SPEGLI Á SALERNUM DÆMI: THORN BK
L21	100W	HALÓGENLAMPI Á VEGG, 100W E27 LAMPINN SKAL LÝSA UPP OG NIÐUR MEÐ 2° GEISLA. HANN SKAL VERA ÚR ÁLI OG ÁLLITAÐUR. DÆMI: SIMES S.4068
NL1	ÚT	ÚT-LAMPI MEÐ SJÁLFVIRKUM PRÓFUNARBÚNAÐI DÆMI:
+NL		ÞAR SEM +NL STENDUR VIÐ LAMPA SKAL VERKTAKI GERA RÁÐ FYRIR VARAAFLGJAFA MEÐ SJÁLFVIRKUM PRÓFUNARBÚNAÐI Í LAMPANN

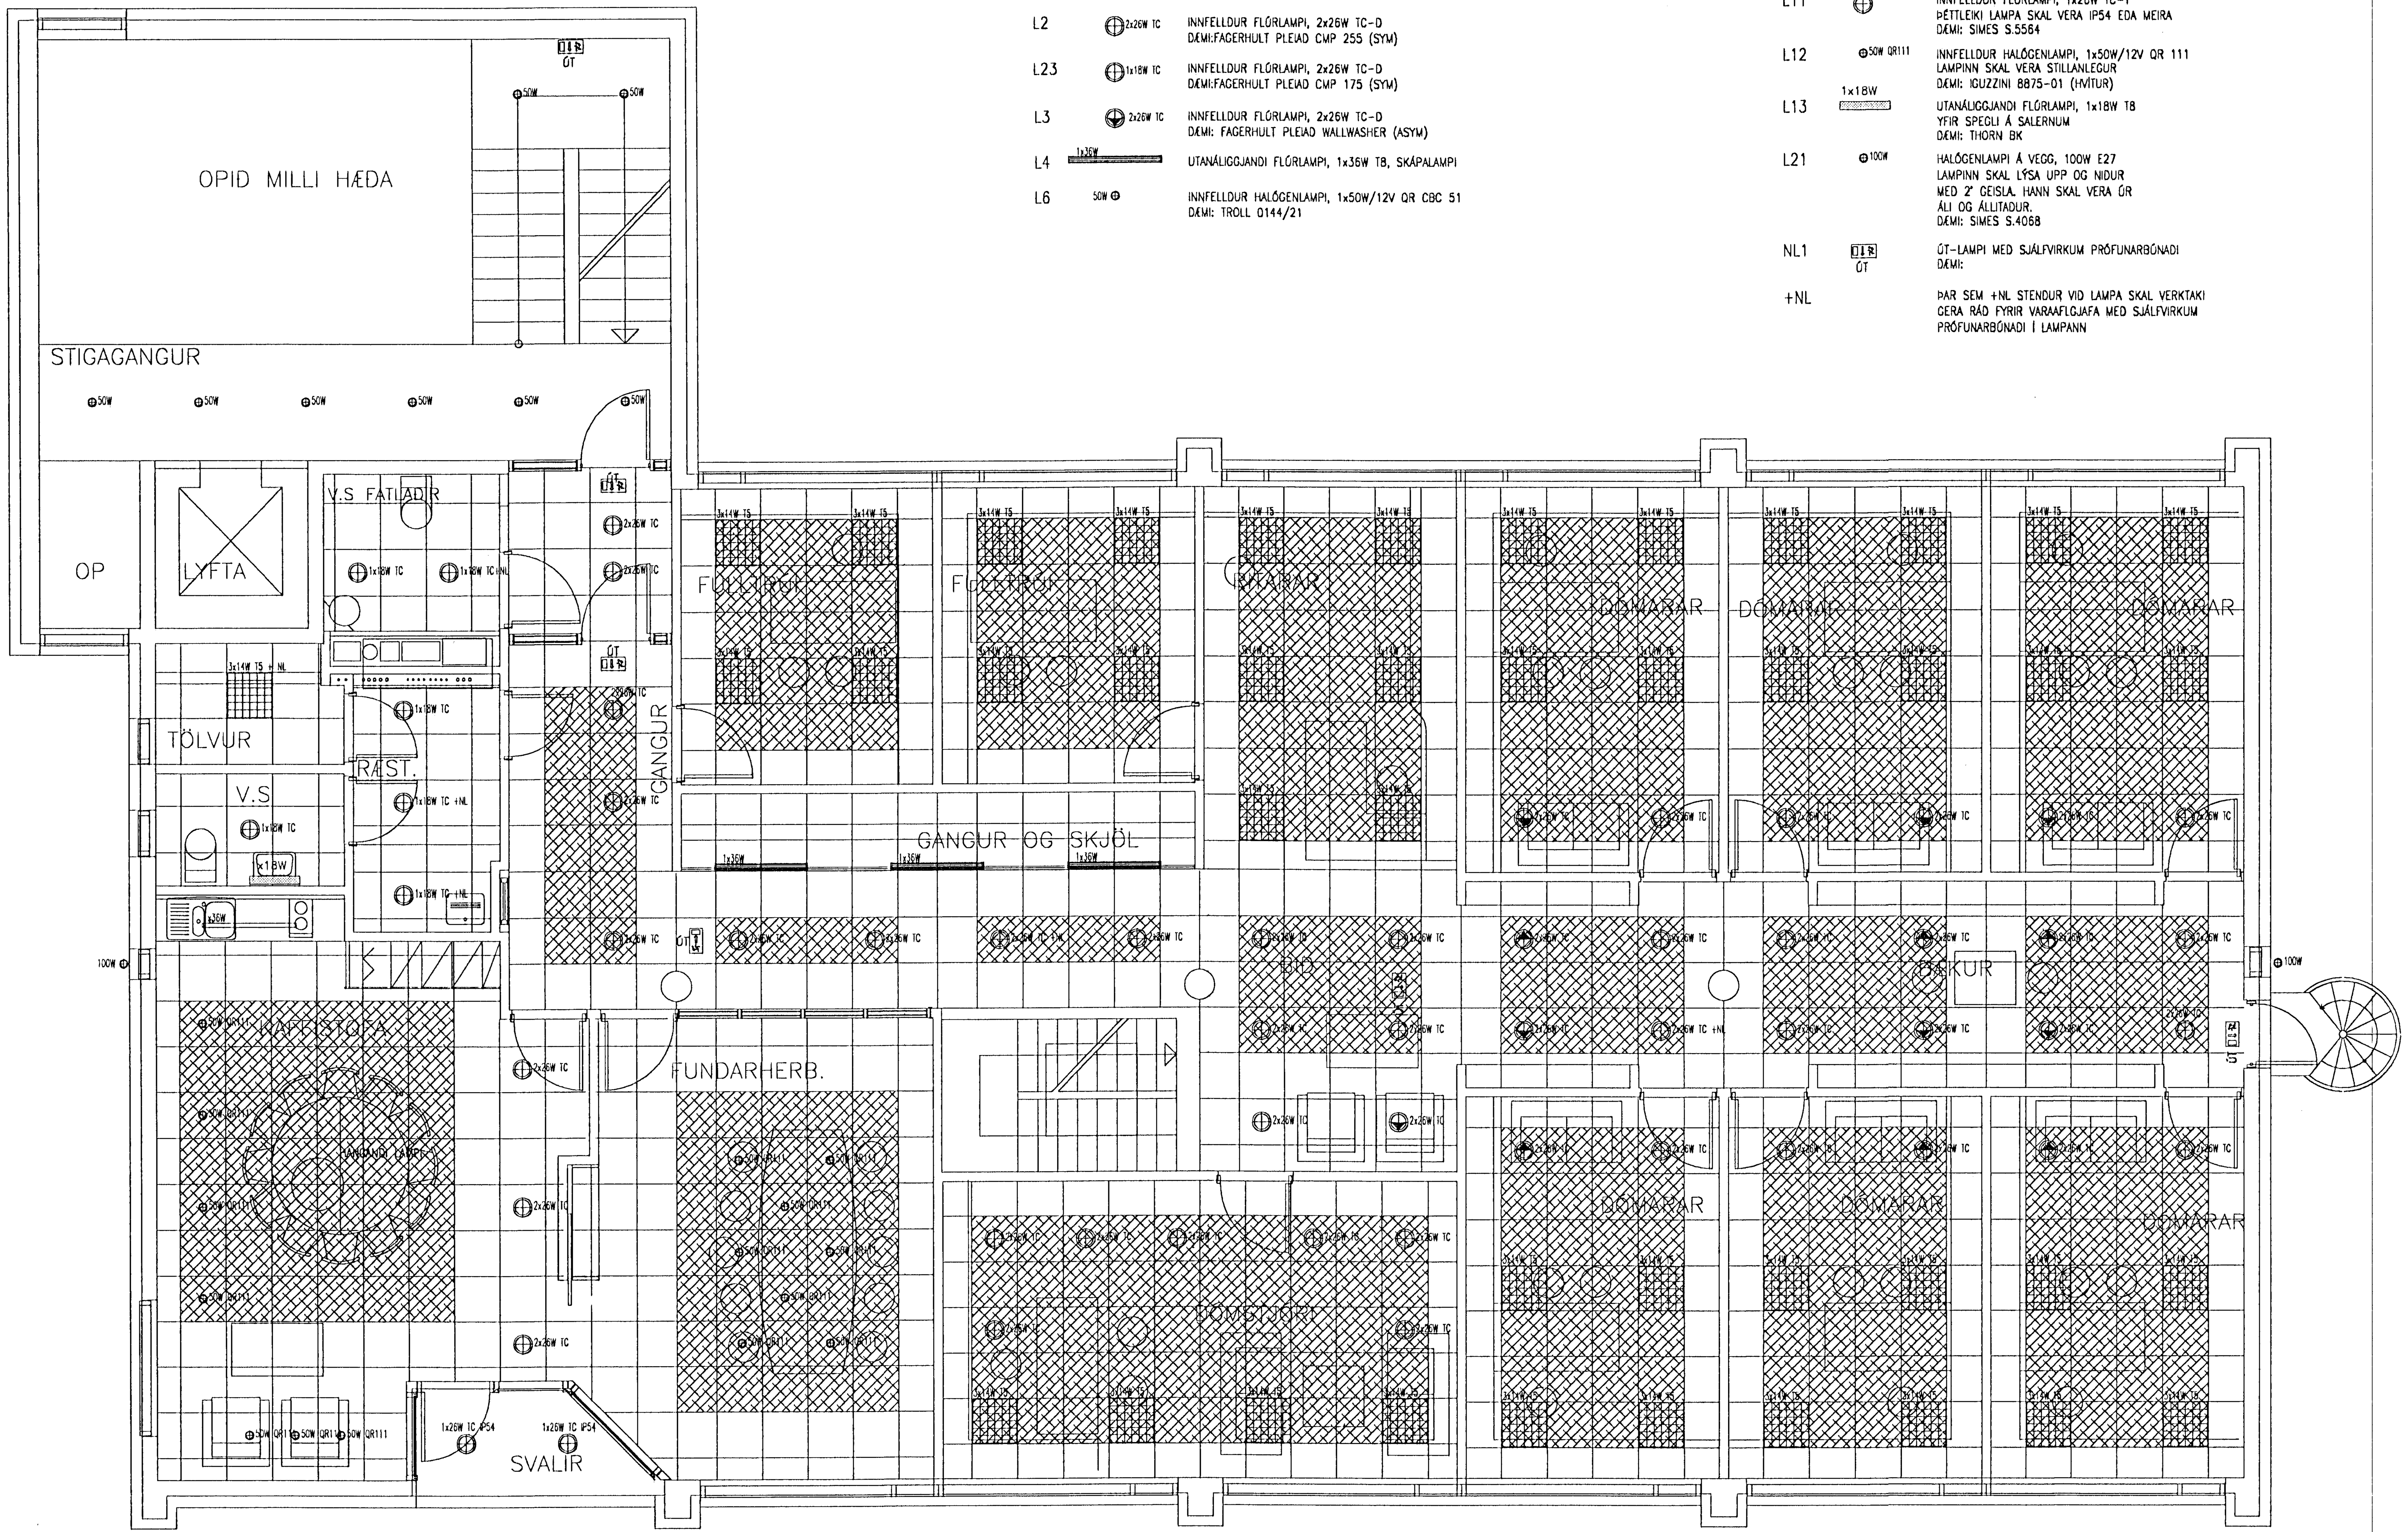

1 0 1 2 3 4 5 m

Eigi má fjölfalda þessa teikningu til, notkunar fyrir þriðja aðila, né breyta henni án leyfis Rafteikningar hf.

ÚTG.	DAGS.		TEIKN.	BREYTT	YFIRF.	SAMÞ.
B	01.10.17	REYNDARTEIKNING	LEF	ÞGH		
A	01.04.11	LÖMPUM BREYTT OG TEXTA	RÖJ	ÞGH	ÁGE	HG

HANNAÐ	GLS/ ÞGH
TEIKN.	GLS/ RÖJ
YFIRF.	HS
SAMÞ.	HG
VERKNR.	9908
GEYMSLUNR.	
DAGS.	01.01.14

RAFTEIKNING HF
RÁÐGJAFARVERKFRÆÐINGAR
CONSULTING ENGINEERS

FJARÐARGATA 9 HAFNARFIRÐI

2. HÆÐ

LÝSINGARKERFI Í LOFTI

TEIKN. NR. 30.5.211 NÆSTA TEIKN. NR. ÚTG. B