L1	3x14W T5	INNFELLDUR FLÚRLAMPI, 3x14W T5 DÆMI: FAGERHULT MULTIFIVE BASIC BETA
L2	2x26W TC	INNFELLDUR FLÚRLAMPI, 2x26W TC-D DÆMI: FAGERHULT PLEIAD CMP 255 (SYM)
L23	1x18W TC	INNFELLDUR FLÚRLAMPI, 1x18W TC-D DÆMI: FAGERHULT PLEIAD CMP 175 (SYM)
L3	1x32W TC	INNFELLDUR FLÚRLAMPI, 1x32W TC-D DÆMI: FAGERHULT PLEIAD WALLWASHER (ASYM)
L4	1x36W	UTANÁLIGGJANDI FLÚRLAMPI, 1x36W T8, SKÁPALAMPI
L6	50W	INNFELLDUR HALÓGENLAMPI, 1x50W/12V QR CBC 51 DÆMI: TROLL 0144/21
L7	50W QR111	INNFELLDUR HALÓGENLAMPI, 1x50W/12V QR 111 LAMPINN SKAL KOMA Í INNFELLDA ÁLBRAUT MED LOKI Á MILLI LAMPA LENGD BRAUTAR SKAL ÁKVEÐIN Í SAMRÆMI VID OFANLJÓS EN VERKTAKI SKAL GERA RÁD FYRIR UM ÞAD BIL 400mm FYRIR HVERN LAMPA DÆMI: MODULAR FREEWAY (HVÍTUR)
L8	1x150W MH	INNFELLDUR MÁLMHALÓGENLAMPI, 1x150W HIT-DE MASTERCOLOR LAMPINN SKAL VERA STILLANLEGUR UM 0-45° DÆMI: TROLL 0500/15/33 (HVÍTUR) + IGB/15/00
L9	1x70W MH	INNFELLDUR MÁLMHALÓGENLAMPI, 1x70W HIT-DE MASTERCOLOR LAMPINN SKAL VERA STILLANLEGUR UM 0-45° DÆMI: TROLL 0500/33 (HVÍTUR) + IGB/70/00
L10	1x26W TC-D	INNFELLDUR FLÚRLAMPI Í VEGG, 1x26W TC-D DÆMI: ZUMTOBEL KAVA
L13	1x18W	UTANÁLIGGJANDI FLÚRLAMPI, 1x18W T8 YFIR SPEGLI Á SALERNUM DÆMI: IDMAN DOMINA 402 54-118 18
NL1	ÚT	ÚT-LAMPI MED SJÁLFVIRKUM PRÓFUNARBÚNADI DÆMI:
+NL		ÞAR SEM +NL STENDUR VID LAMPA SKAL VERKTAKI GERA RÁD FYRIR VARAAFLGJAFA MED SJÁLFVIRKUM PRÓFUNARBÚNADI Í LAMPANN

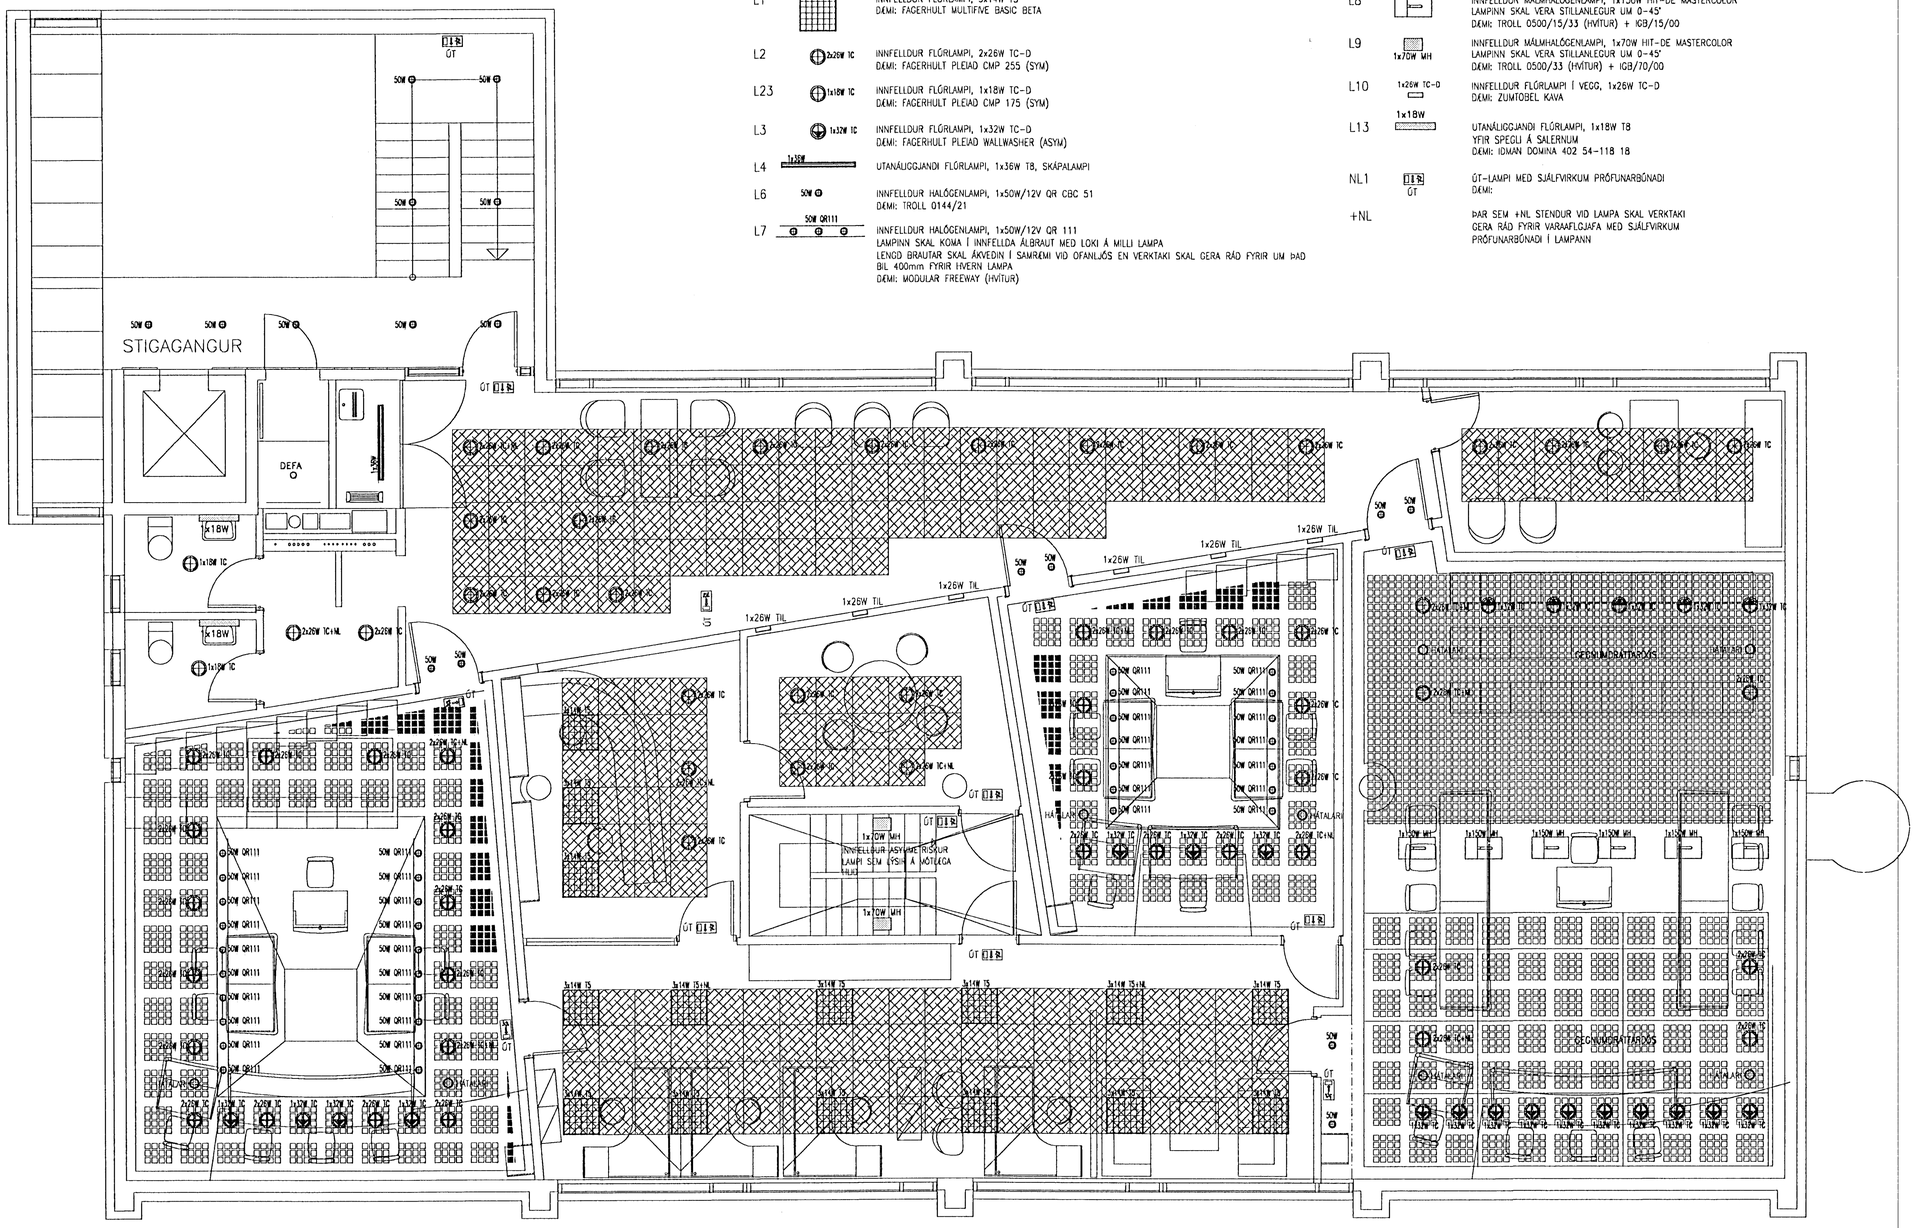

1 0 1 2 3 4 5 m

Eigi má fjölfalda þessa teikningu til, notkunar fyrir þriðja aðila, né breyta henni án leyfis Rafteikningar hf.

ÚTG.	DAGS.		TEIKN.	BREYTT	YFIRF.	SAMÞ.	ÚTG.	DAGS.		TEIKN.	BREYTT	YFIRF.	SAMÞ.
							C	01.10.17	REYNDARTEIKNING	LEF	ÞGH		
							B	01.04.30	LÖMPUM BREYTT, HÁTALARAR Í SALI	RÖJ	ÞGH	ÁGE	HG
							A	01.04.11	LÖMPUM BREYTT OG TEXTA	ÞGH	ÞGH	ÁGE	HG

HANNAÐ	GLS/ ÞGH
TEIKN.	GLS/ RÖJ
YFIRF.	HS
SAMÞ.	HG
VERKNR.	9908
GEYMSLUNR.	
DAGS.	01.01.14

RAFTEIKNING HF
RÁÐGJAFARVERKFRÆÐINGAR
CONSULTING ENGINEERS

FJARÐARGATA 9 HAFNARFIRÐI

3. HÆÐ

LÝSINGARKERFI Í LOFTI

TEIKN. NR. 30.5.311 NÆSTA TEIKN. NR. ÚTG. C