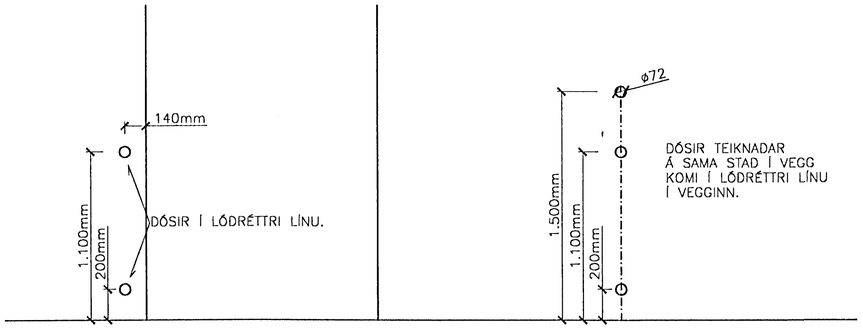

DÆMIGERÐ TEIKNING 1
STAÐSETNING DÓSA VIÐ DYR.

DÆMIGERÐ TEIKNING 2
STAÐSETNING DÓSA Í VEGG.

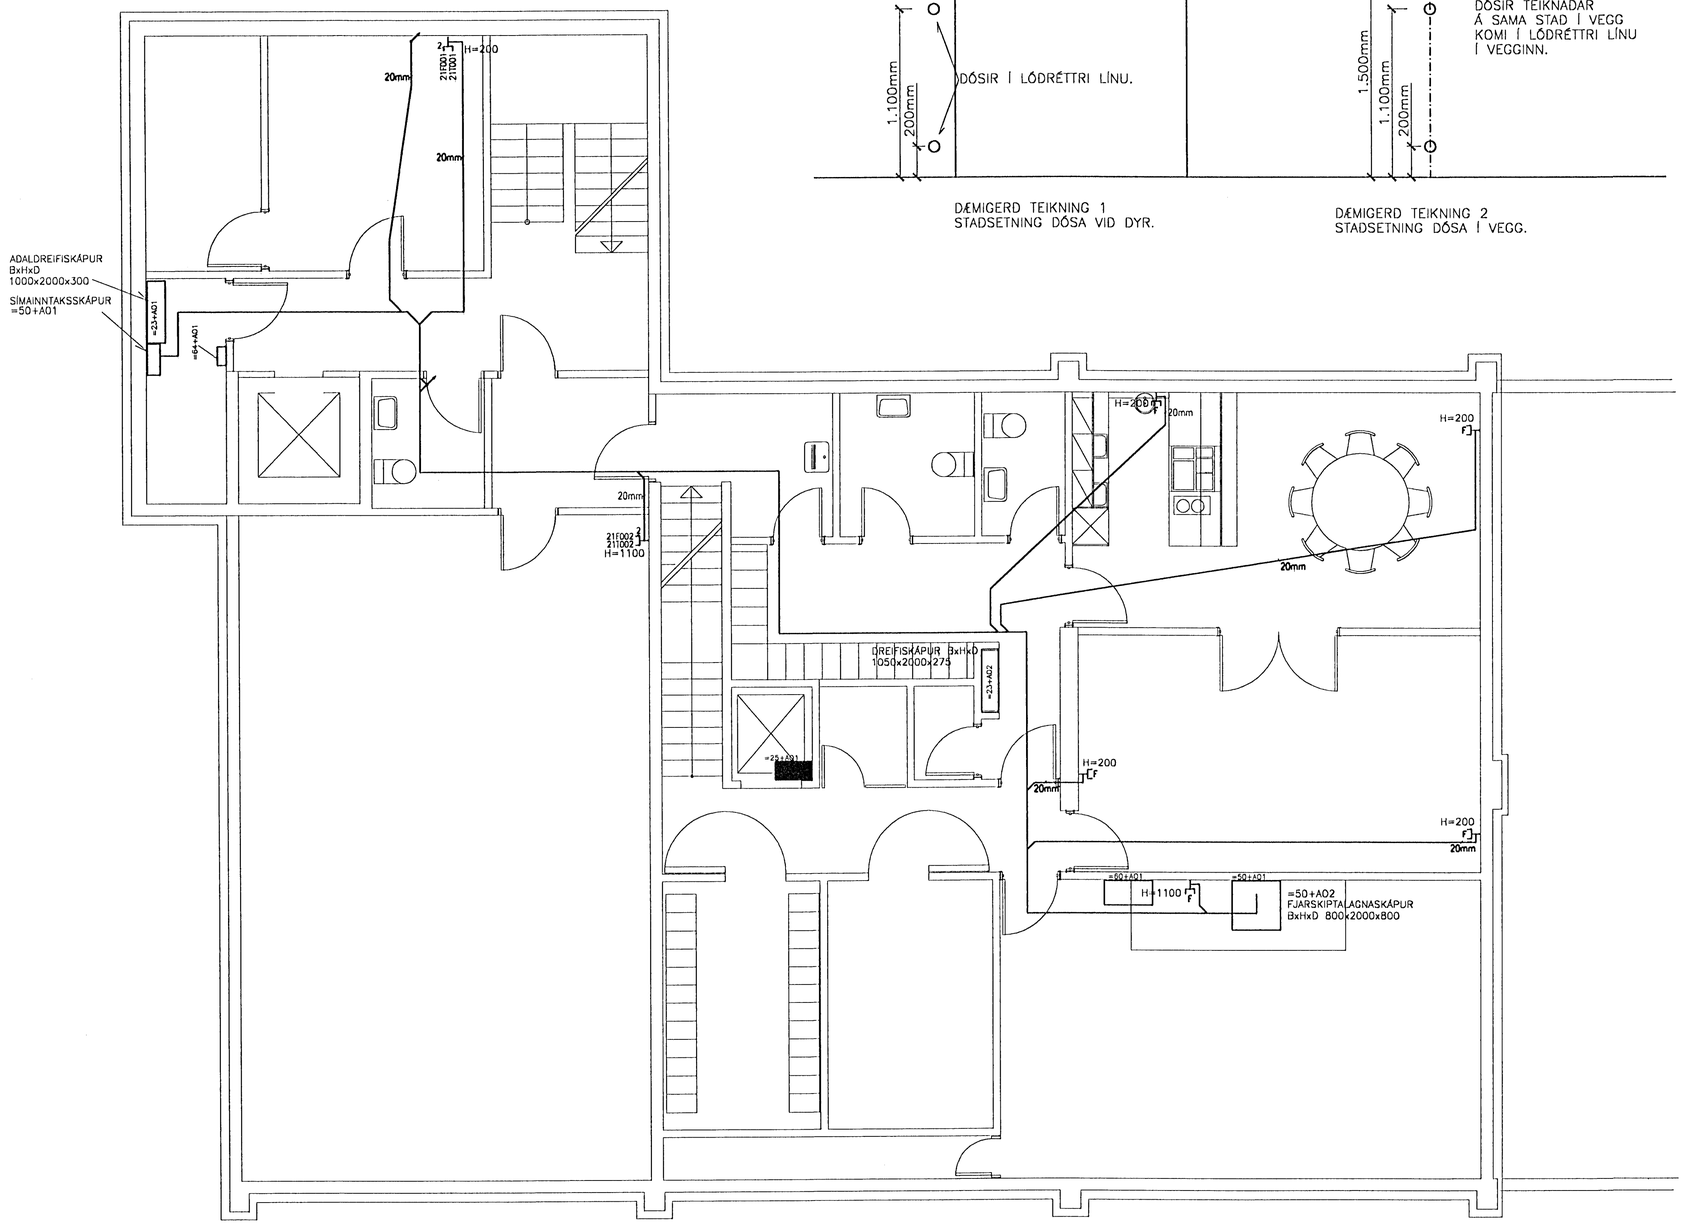

1 0 1 2 3 4 5 m

Eigi má fjölfalda þessa teikningu til, notkunar fyrir þriðja aðila, né breyta henni án leyfis Rafteikningar hf.

	GTG.	DAGS.

	TEIKN.	BREYTT	YFIRF.	SAMÞ.	GTG.	DAGS.
B					B	01.10.17
A					A	01.01.14

	TEIKN.	BREYTT	YFIRF.	SAMÞ.	DAGS.
REYNDARTEIKNING	LEF	ÞGH			
ÚTBOÐSTEIKNING	RÖJ	ÞGH	ÁGE	HG	00.11.17

HANNAÐ	ÞGH/ BIS
TEIKN.	RÖJ
YFIRF.	HS
SAMÞ.	HG
VERKNR.	9908
GEYMSLUNR.	

RAFTEIKNING HF
RÁÐGJAFARVERKFRÆÐINGAR
CONSULTING ENGINEERS

FJARÐARGATA 9 HAFNARFIRÐI

KJALLARI

FJARSKIPTALAGNAKERFI Í LOFTI

TEIKN. NR. 50.5.011 NÆSTA TEIKN. NR. GTG. B