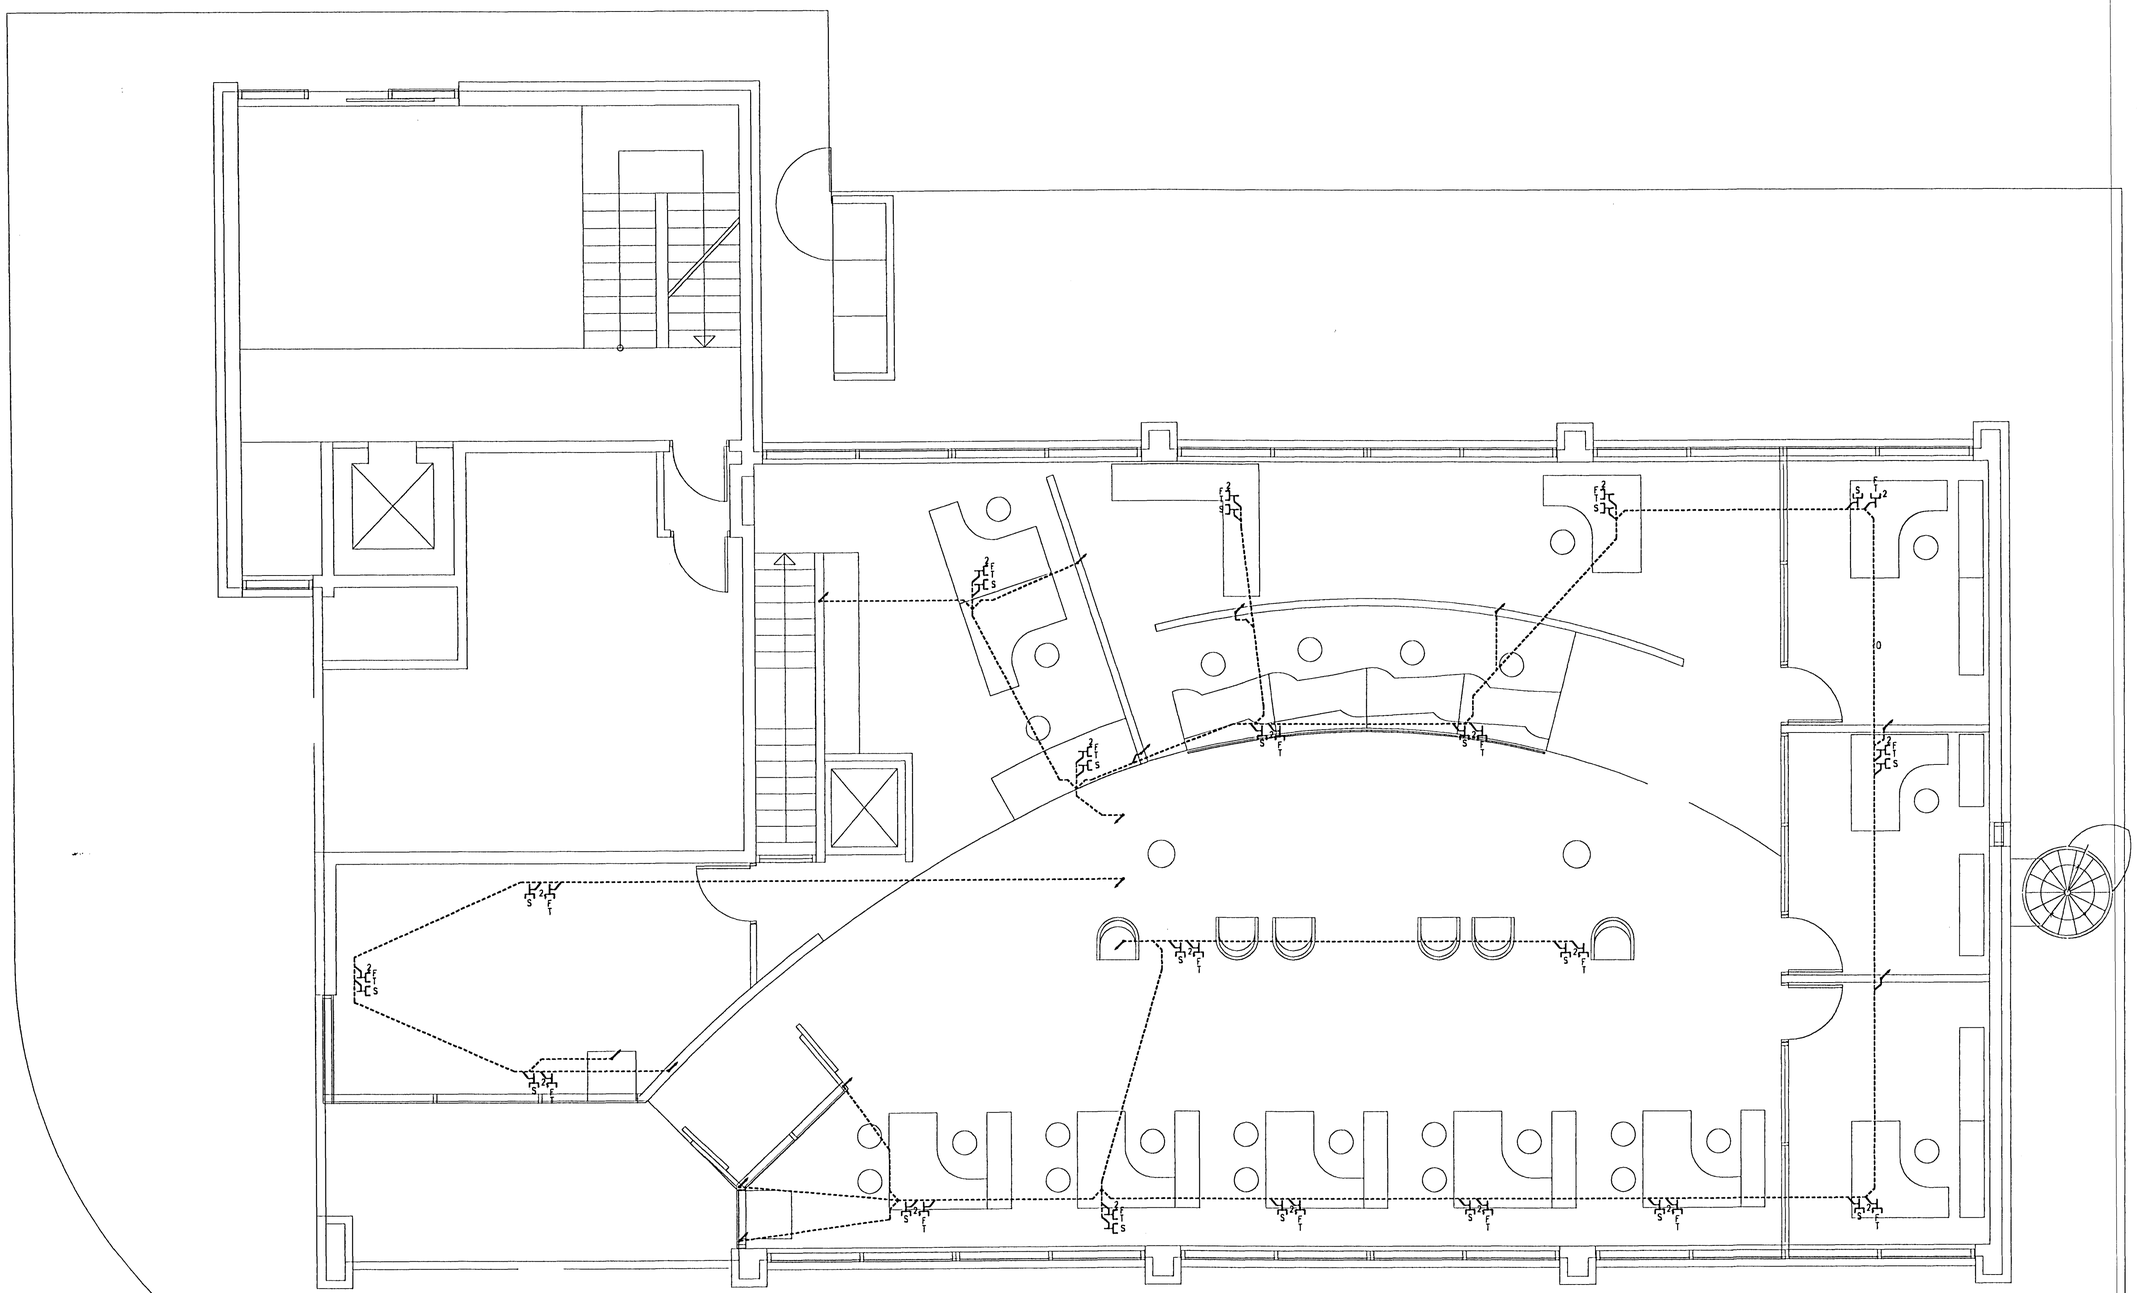

1 0 1 2 3 4 5 m

Eigi má fjölfalda þessa teikningu til, notkunar fyrir þriðja aðila, né breyta henni án leyfis Rafteikningar hf.

GTG.	DAGS.		TEIKN.	BREYTT	YFIRF.	SAMÞ.	GTG.	DAGS.	
							A	01.10.17	REYNDARTEIKNING

	TEIKN.	BREYTT	YFIRF.	SAMÞ.
	LEF	ÞGH		

HANNAÐ	ÞGH
TEIKN.	ÞGH
YFIRF.	ÁGE
SAMÞ.	HG
VERKNR.	9908
GEYMSLUNR.	
DAGS.	02.03.05

RAFTEIKNING HF
RÁÐGJAFARVERKFRÆÐINGAR
CONSULTING ENGINEERS

FJARDARGATA 9 HAFNARFIRDI

1. HÆÐ

FJARSKIPTALAGNAKERFI Í GÓLFI

TEIKN. NR. 50.5.121 NÆSTA TEIKN. NR. GTG. A