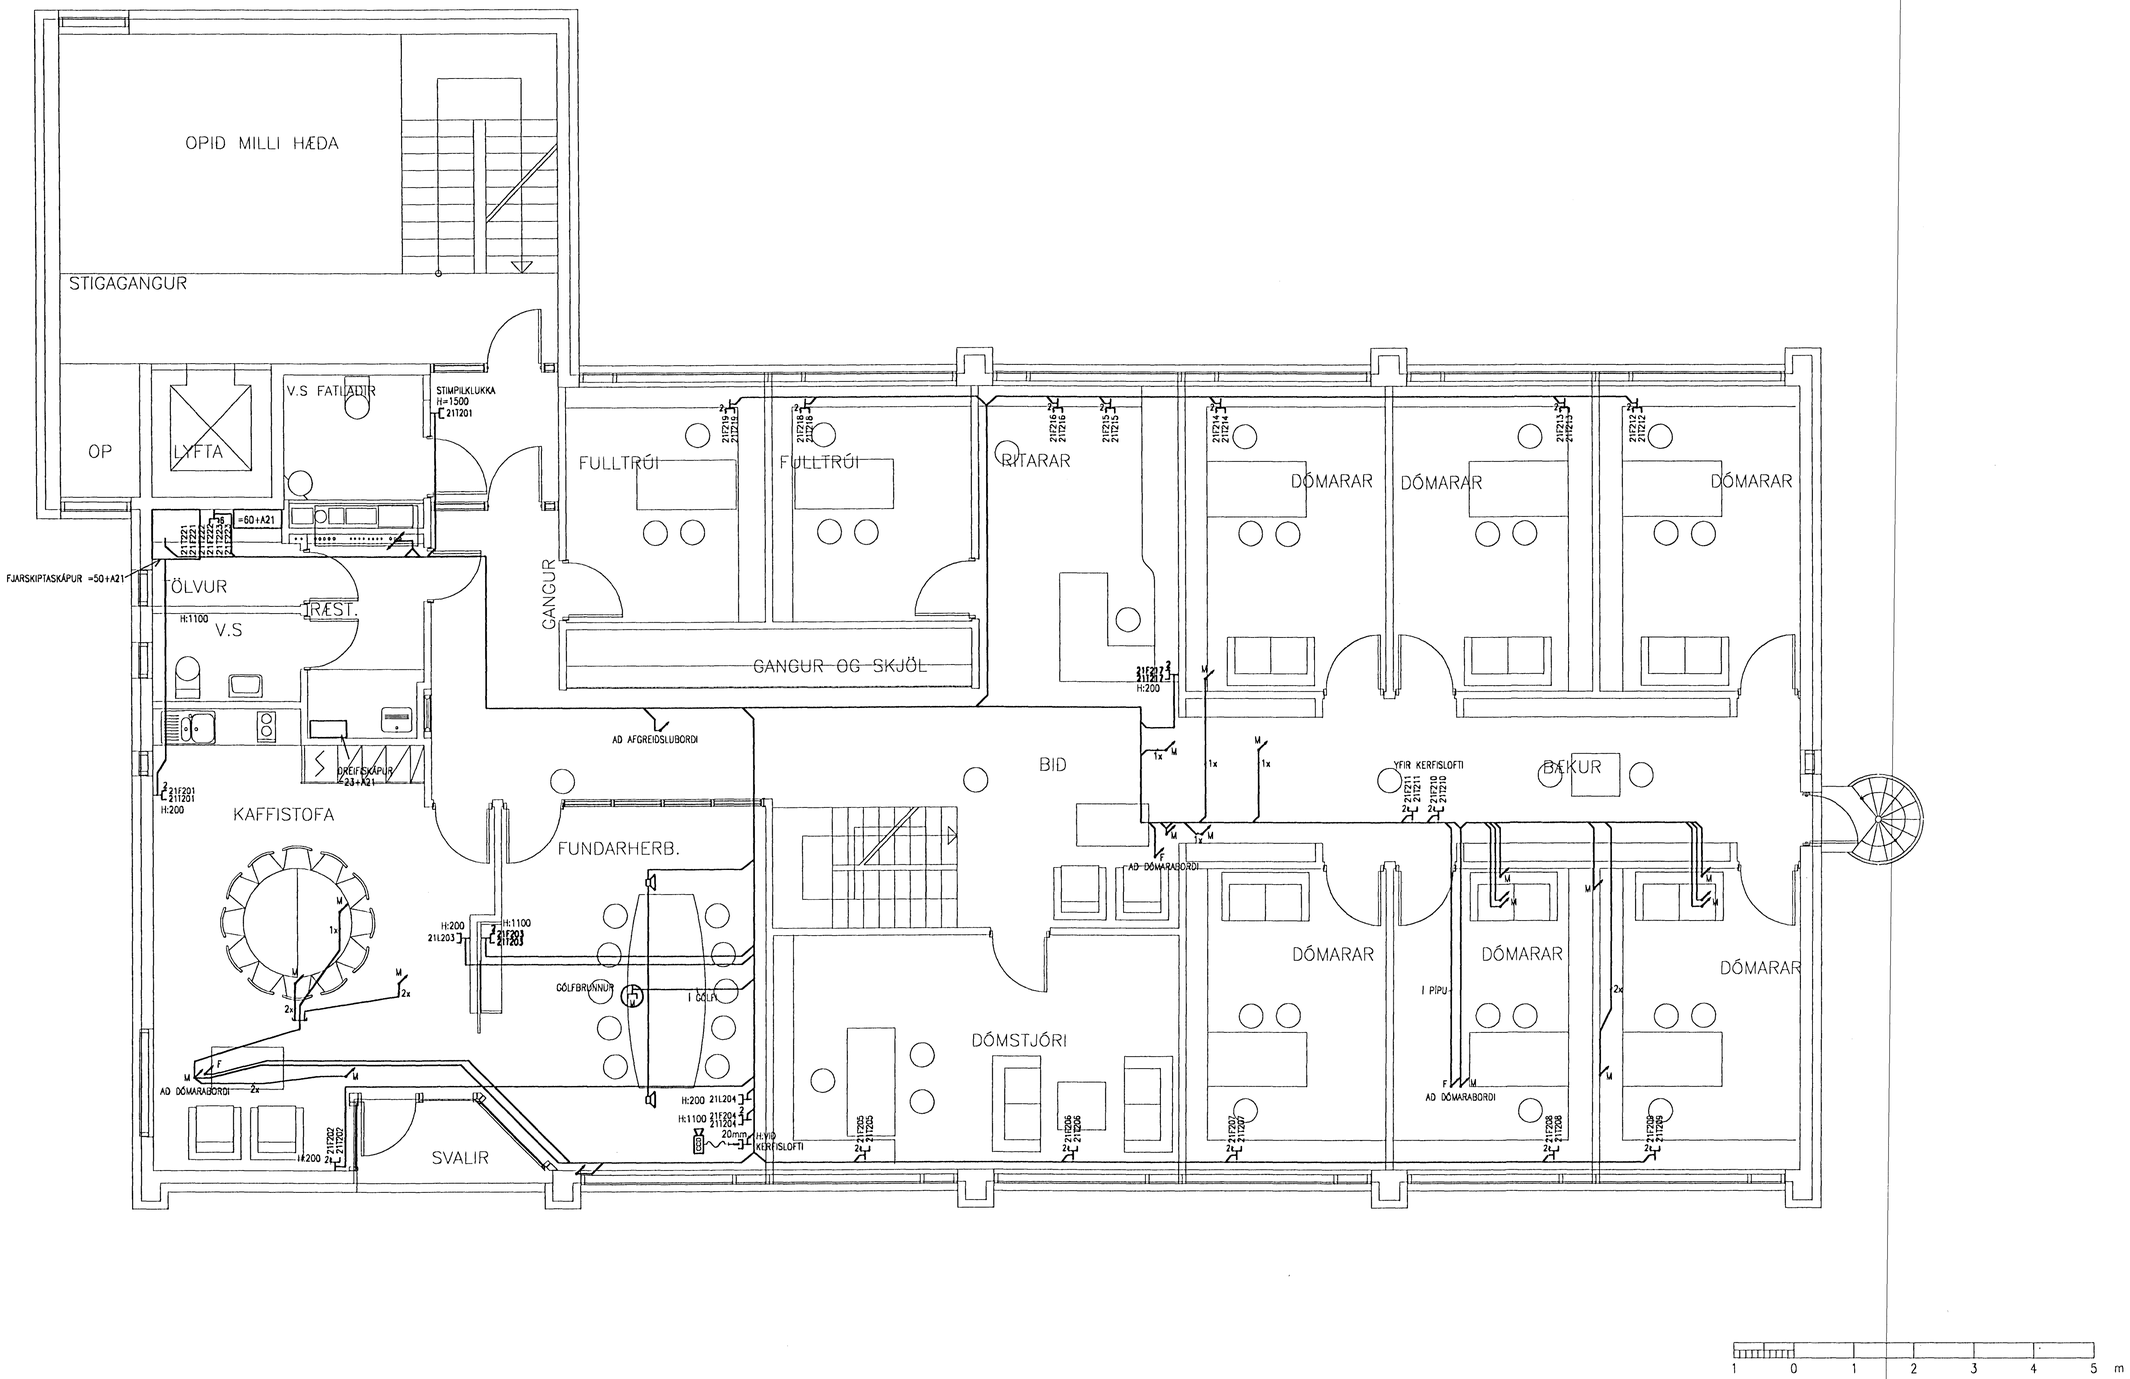

Eigi má fjölfalda þessa teikningu til, notkunar fyrir þriðja aðila, né breyta henni án leyfis Rafteikningar hf.

ÚTG.	DAGS.		TEIKN.	BREYTT	YFIRF.	SAMÞ.	ÚTG.	DAGS.		TEIKN.	BREYTT	YFIRF.	SAMÞ.
							D	01.10.17	REYNDARTEIKNING	LEF	ÞGH		
							C	01.04.30	LAGNIR FYRIR HLJÓÐKERFI OFL.	RÖJ	ÞGH	ÁGE	HG
							B	01.04.04	TENGLAR FÆRDIR Í TÖLVUVERI	RÖJ	ÞGH	ÁGE	HG
							A	01.02.28	FLEIRI TENGLAR SETTIR INN	JGÓ	JGÓ	ÁGE	HG

HANNAÐ	ÞGH/BIS
TEIKN.	ÞGH
YFIRF.	HS
SAMÞ.	HG
VERKNR.	9908
GEYMSLUNR.	
DAGS.	01.01.14

RAFTEIKNING HF
RÁÐGJAFARVERKFRÆÐINGAR
CONSULTING ENGINEERS

FJARÐARGATA 9 HAFNARFIRÐI

2. HÆÐ

FJARSKIPTALAGNAKERFI Í LOFTI

TEIKN. NR. 50.5.211 NÆSTA TEIKN. NR. ÚTG. D