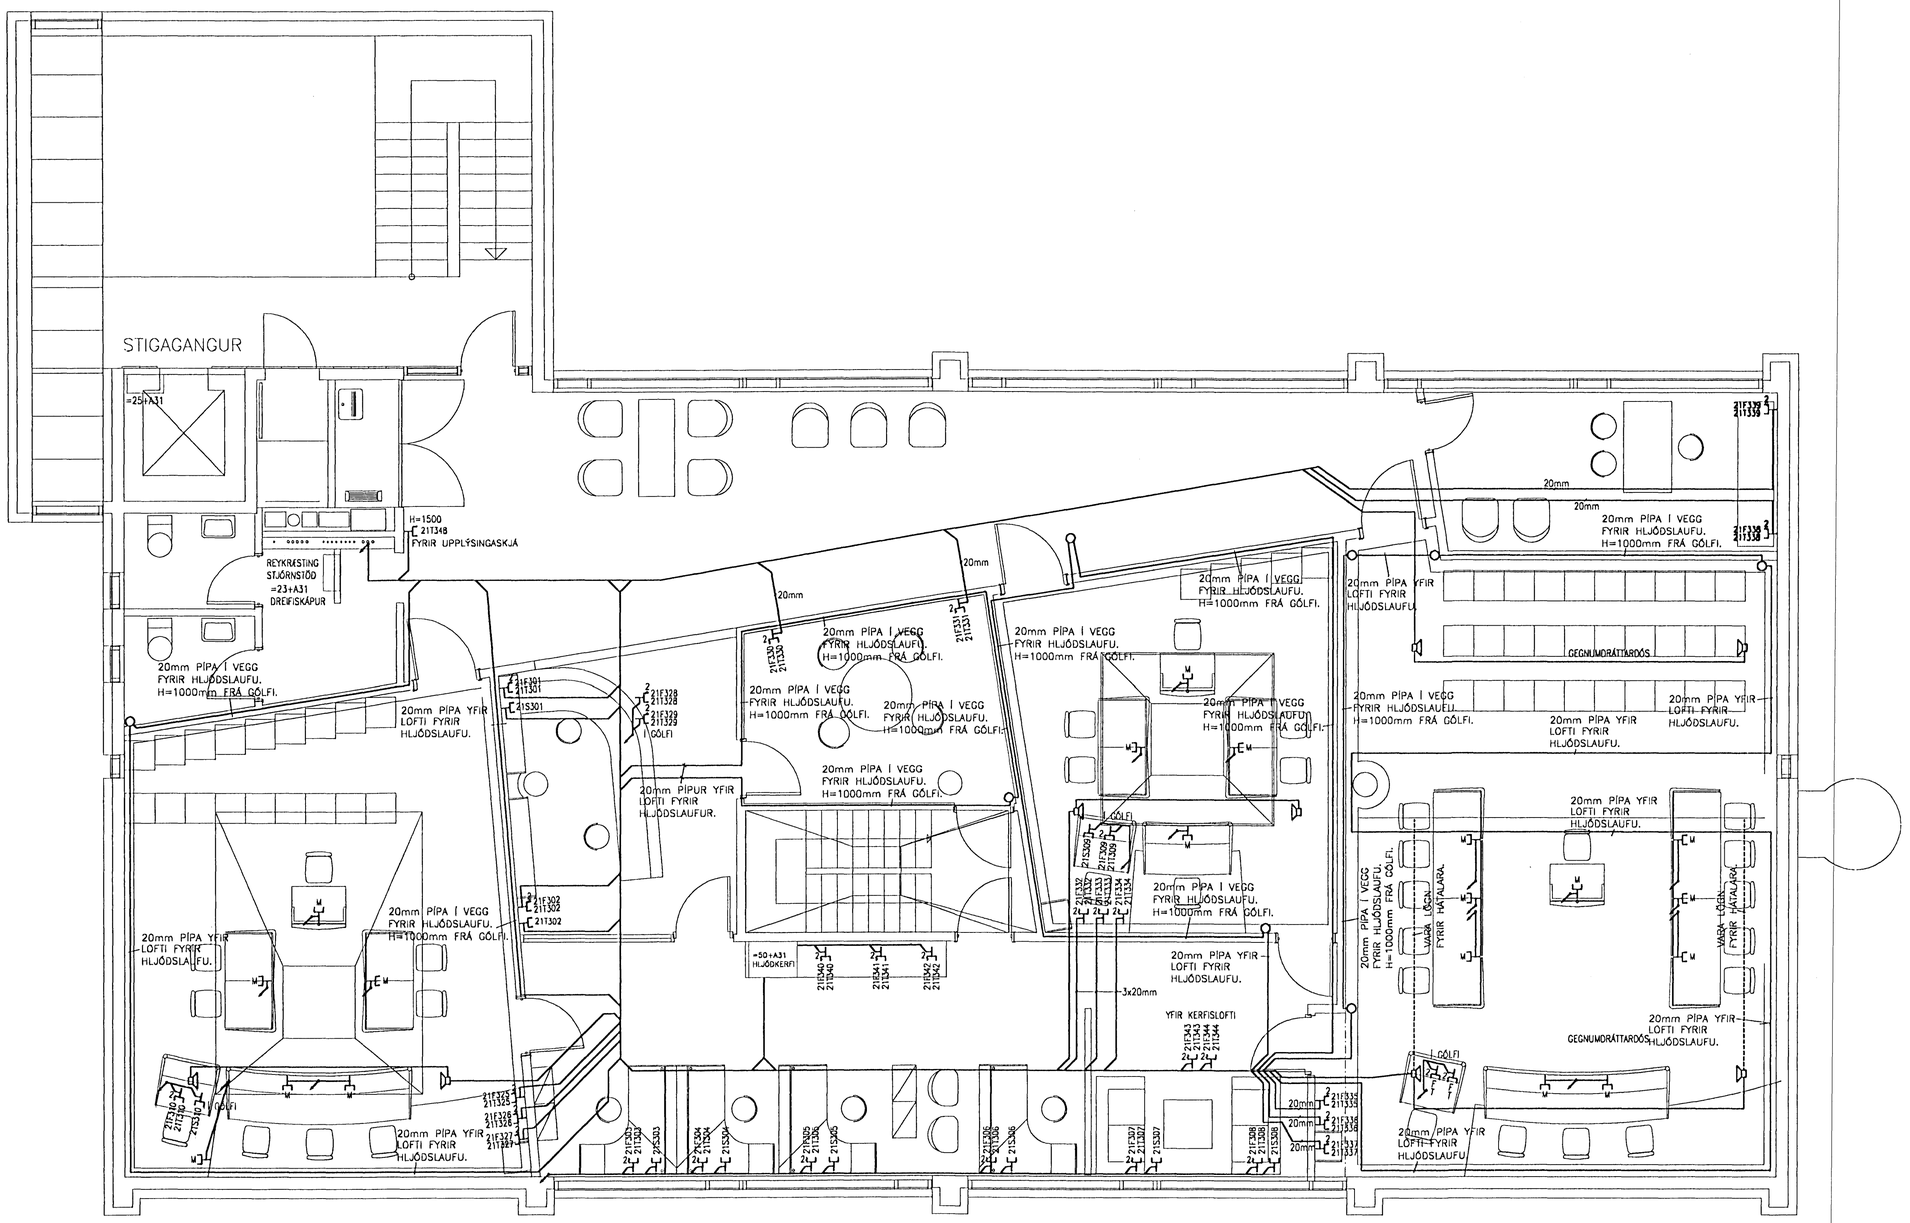

ÖLL MÁL Í MILLIMETRUM.

1 0 1 2 3 4 5 m

Eigi má fjölfalda þessa teikningu til notkunar fyrir þriðju aðila, né breyta henni án leyfis Rafteikningar hf.

GTG.	DAGS.		TEIKN.	ÞRÝTT	YFIRF.	SAMÞ.
C	01.10.17	REYNDARTEIKNING	LEF	ÞGH	AUÐ	HG
B	01.04.27	LAGNIR FYRIR HLJÓDKERFI OFL.	RÖJ	ÞGH	ÁGE	HG
A	01.02.28	FLEIRI TENGLAR SETTIR INN	JGÓ	JGÓ	ÁGE	HG

HANNAÐ	ÞGH / BIS
TEIKN.	RÖJ
YFIRF.	HS
SAMÞ.	HG
VERKNR.	9908
GEYMSLUNR.	
DAGS.	01.01.29

RAFTEIKNING HF
RÁÐGJAFARVERKFRÆÐINGAR
CONSULTING ENGINEERS

FJARDARGATA 9 HAFNARFIRÐI

3. HÆÐ

FJARSKIPTALAGNAKERFI Í LOFTI

TEIKN. NR. 50.5.311 NÆSTA TEIKN. NR. GTG. C