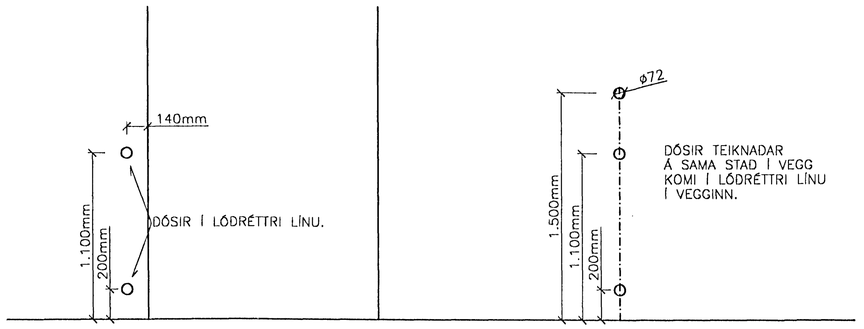

DÆMIGERÐ TEIKNING 1
STAÐSETNING DÓSA VIÐ DYR.

DÆMIGERÐ TEIKNING 2
STAÐSETNING DÓSA Í VEGG.

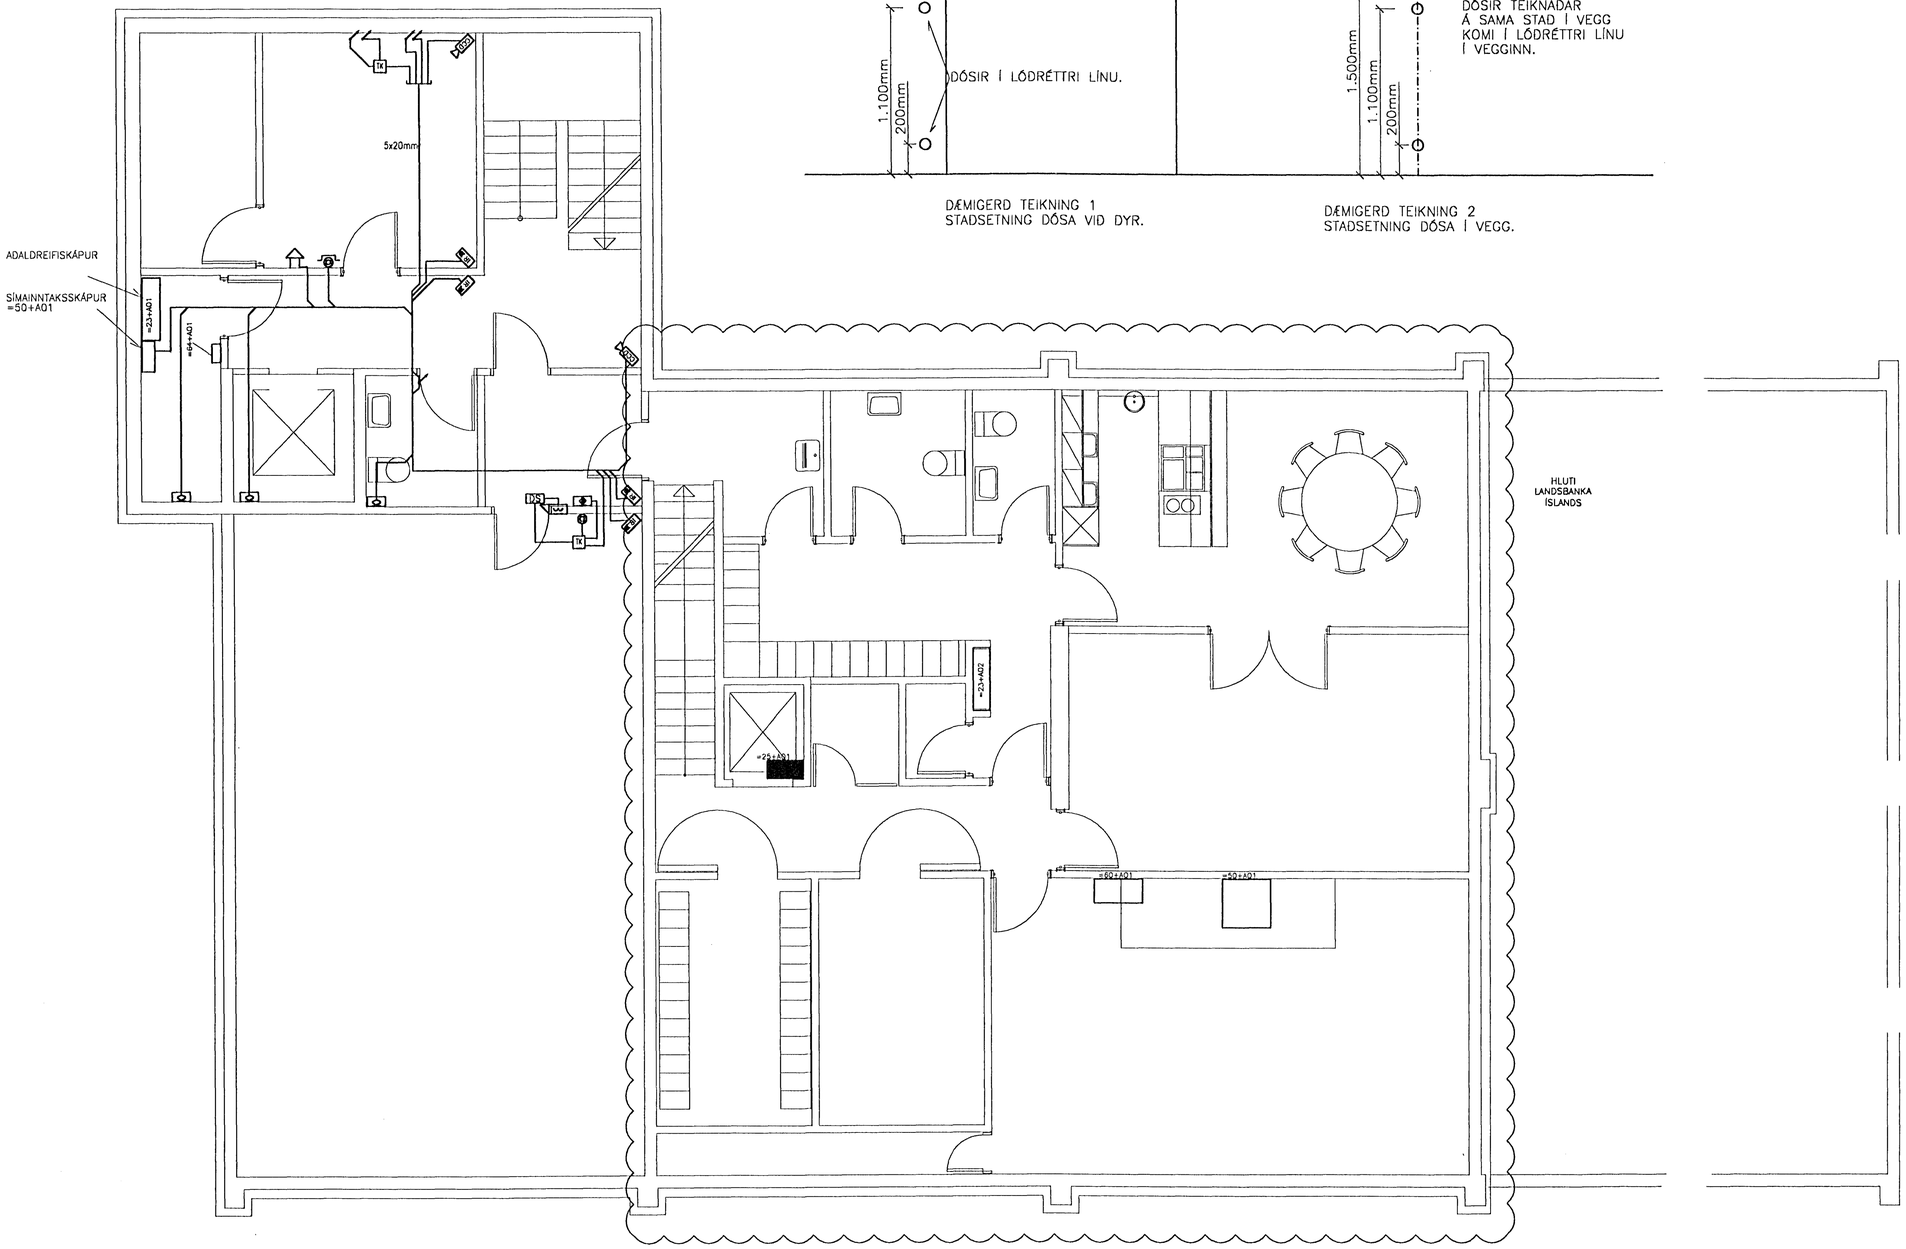

1 0 1 2 3 4 5 m

Eigi má fjölfalda þessa teikningu án, nokkurar fyrir þröfu aðila, né breyta henni án vefils Rafteikninga hf.

																HANNAÐ	ÞGH/ BIS		
																TEIKN.	RÖJ/JGÓ		
																YFIRF.	ÁGE		
																SAMÞ.	HG		
																VERKNR.	9908		
								A	01.10.17	REYNDARTEIKNING	LEF	ÞGH				GEYMSLUNR.			
	ÚTG.	DAGS.		TEIKN.	BREYTT	YFIRF.	SAMÞ.	ÚTG.	DAGS.		TEIKN.	BREYTT	YFIRF.	SAMÞ.		DAGS.	01.03.05		

RAFTEIKNING HF
RÁÐGJAFARVERKFRÆÐINGAR
CONSULTING ENGINEERS

FJARÐARGATA 9 HAFNARFIRÐI

KJALLARI – HÉRAÐSDÓMUR REYKJANESS

ÖRYGGISKERFI Í LOFTI

TEIKN. NR. 60.5.011 NÆSTA TEIKN. NR. ÚTG. A