
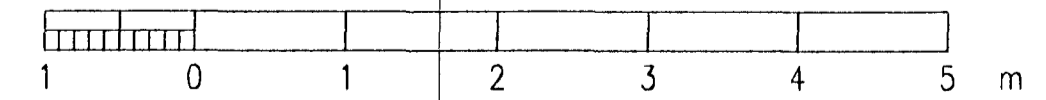


Ergi með þessari teikningu líti, notkunur fyrir þróðu aðila, né breyta nemni án leyfis Rafteikningu hf.

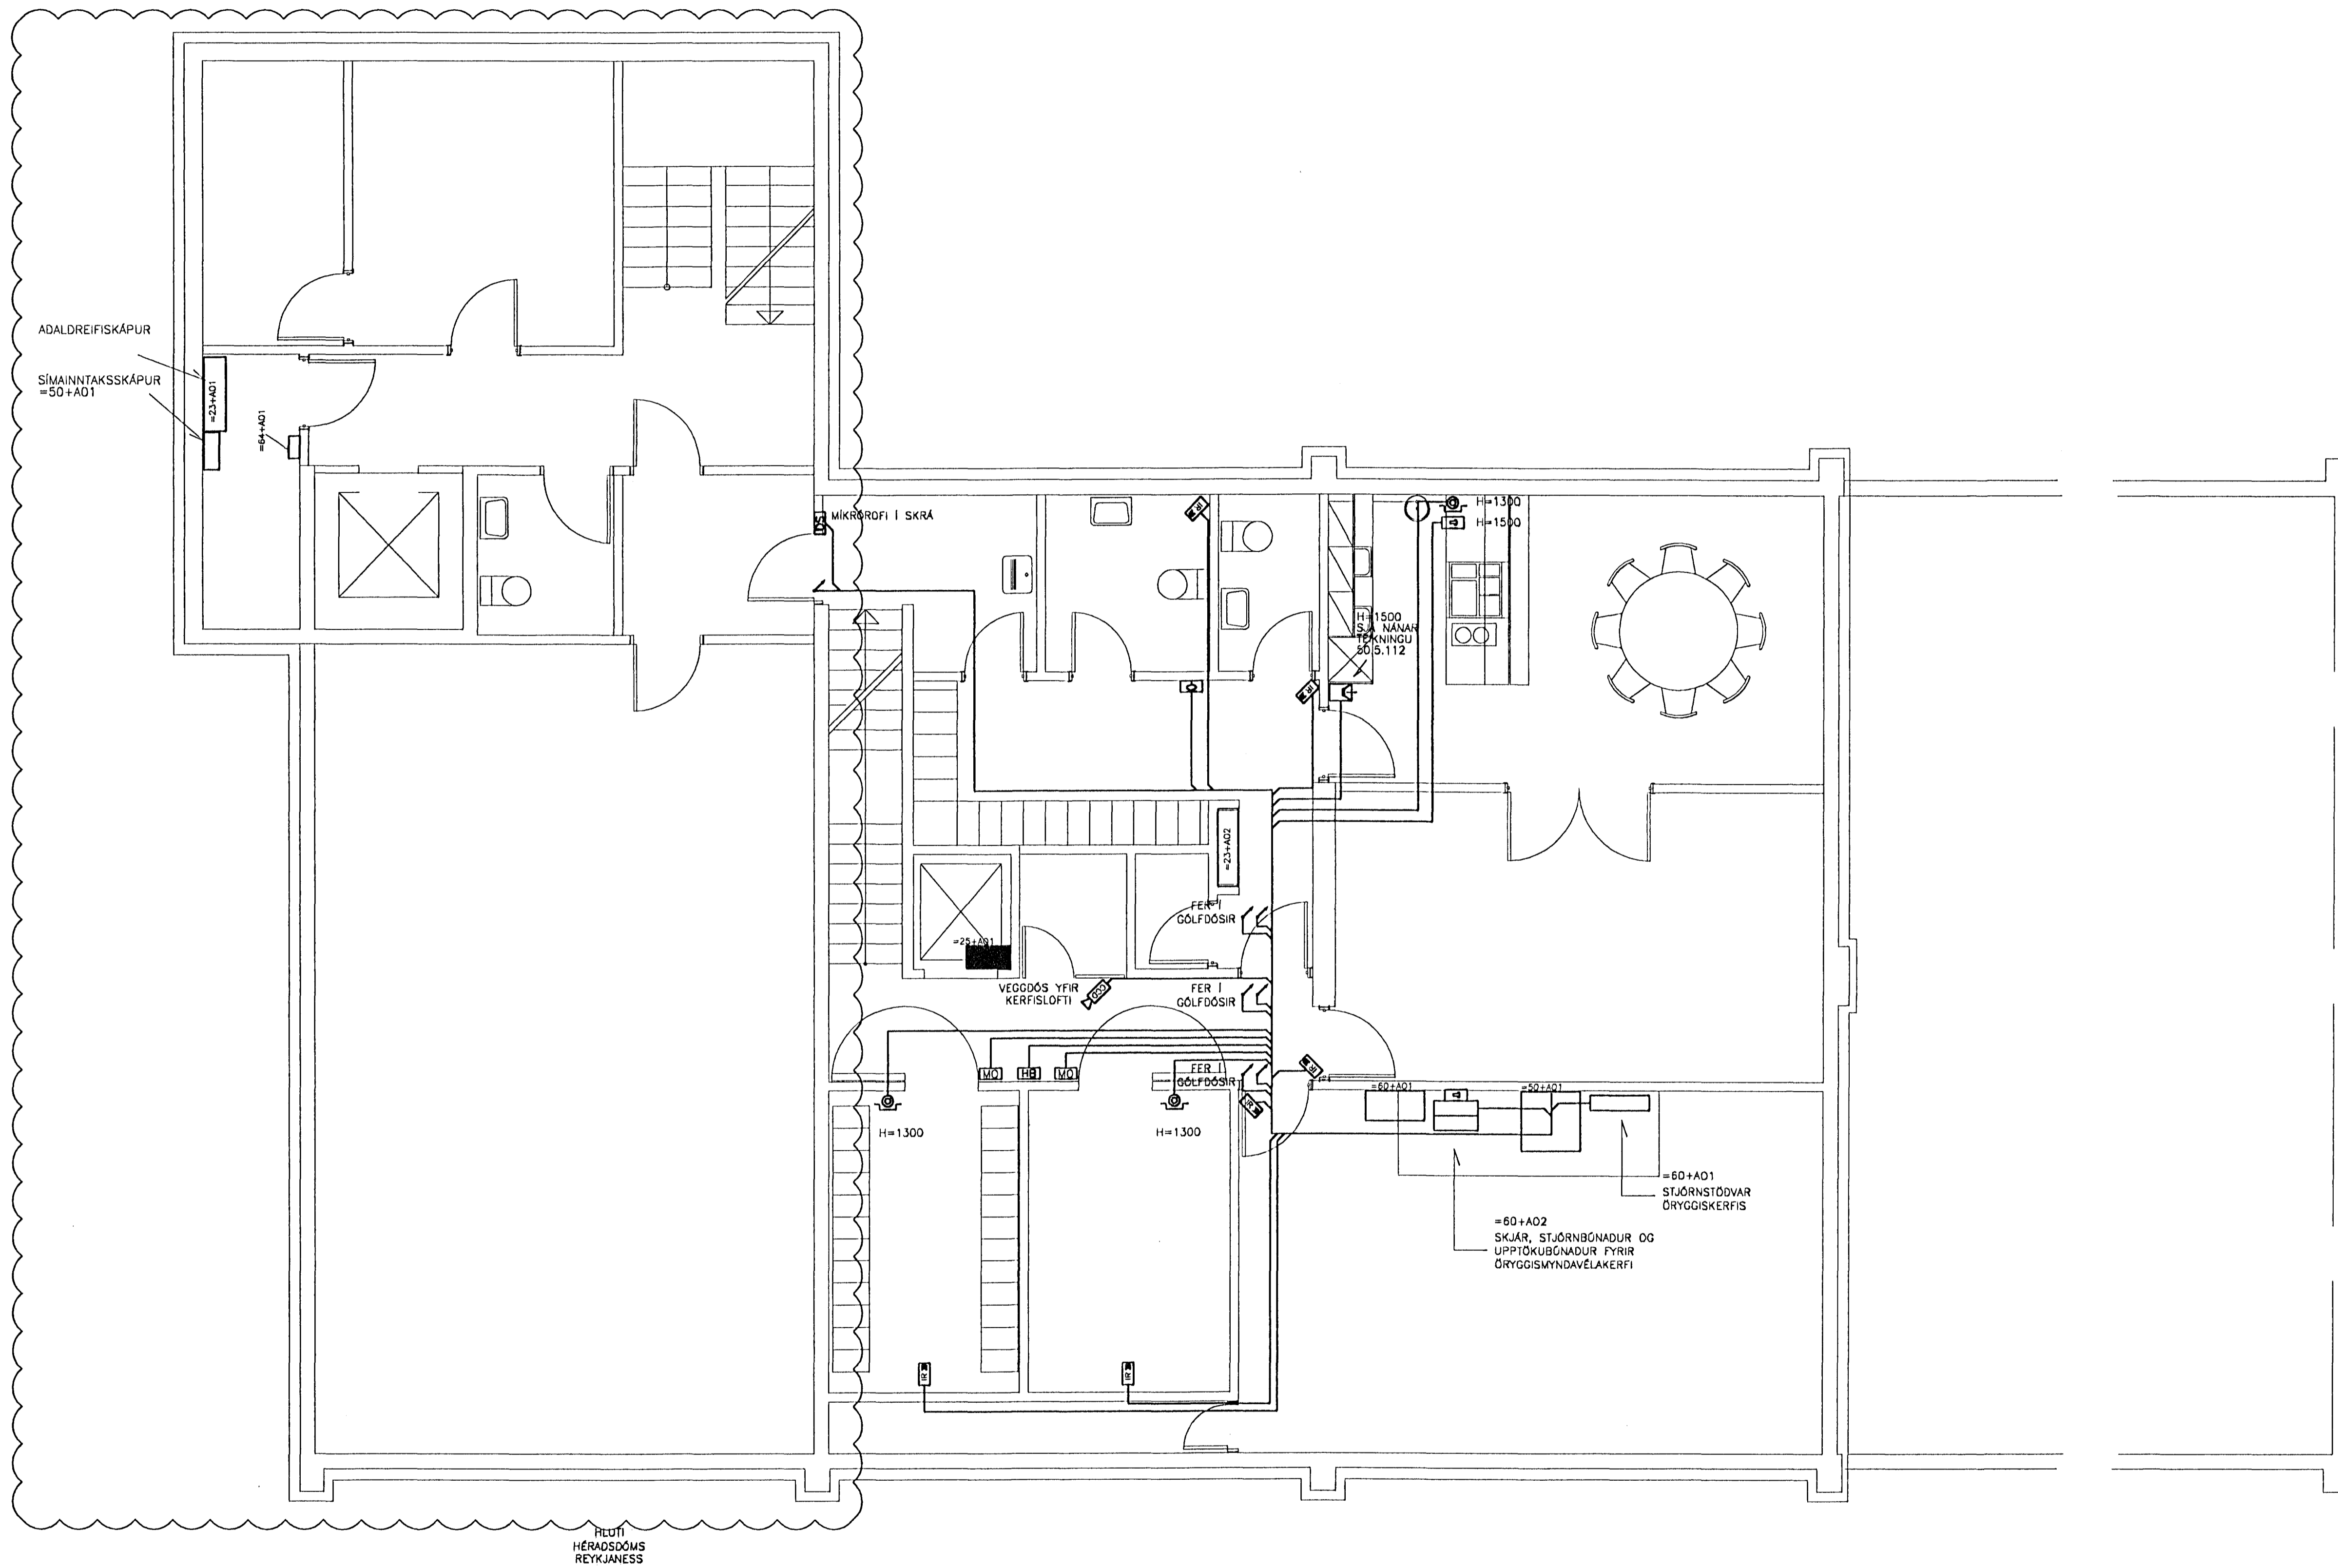

ÚTG.	DAGS.	TEIKN.	BREYTT	YFIRF.	SAMP.	ÚTG.	DAGS.	TEIKN.	BREYTT	YFIRF.	SAMP.	DAGS.	01.03.12
------	-------	--------	--------	--------	-------	------	-------	--------	--------	--------	-------	-------	----------

HANNAÐ JGÓ/ BIS  
 TEKN. JGÓ  
 YFIRF. *ABE*  
 SAMR. *ABE*  
 VERNR. 990B  
 GÖTUSLVAR.

**RAFTEIKNING HF**  
 ÞIÐGJAFARVERKFRÆÐINGAR  
 CONSULTING ENGINEERS

FJARDARGATA 9 HAFNARFIRDI  
 KJALLARI – LANDSBANKI  
 ÖRYGGISKERFI | LOFTI

TEIKN. NR. 60.5.012      NESTA TEIKN. NR.      ÚTG.