




Eigi með följandi þessu teikningu, lá, notkun fyrir þjáðja eðlu, né byggja henni ón leyfis skráningu nr.

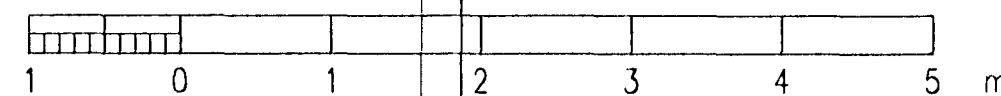

ÓTG.	DAGS.	TEIKN.	BREYTT	YFIRF.	SAMP.	ÓTG.	DAGS.	REYNDARTEIKNING	TEIKN.	BREYTT	YFIRF.	SAMP.	DAGS.
						A	01.10.17	REYNDARTEIKNING	LEF	PGH	AFB		

RAFTEIKNING HF
 RÁÐGJAFARVERKFRÆÐINGAR
 CONSULTING ENGINEERS

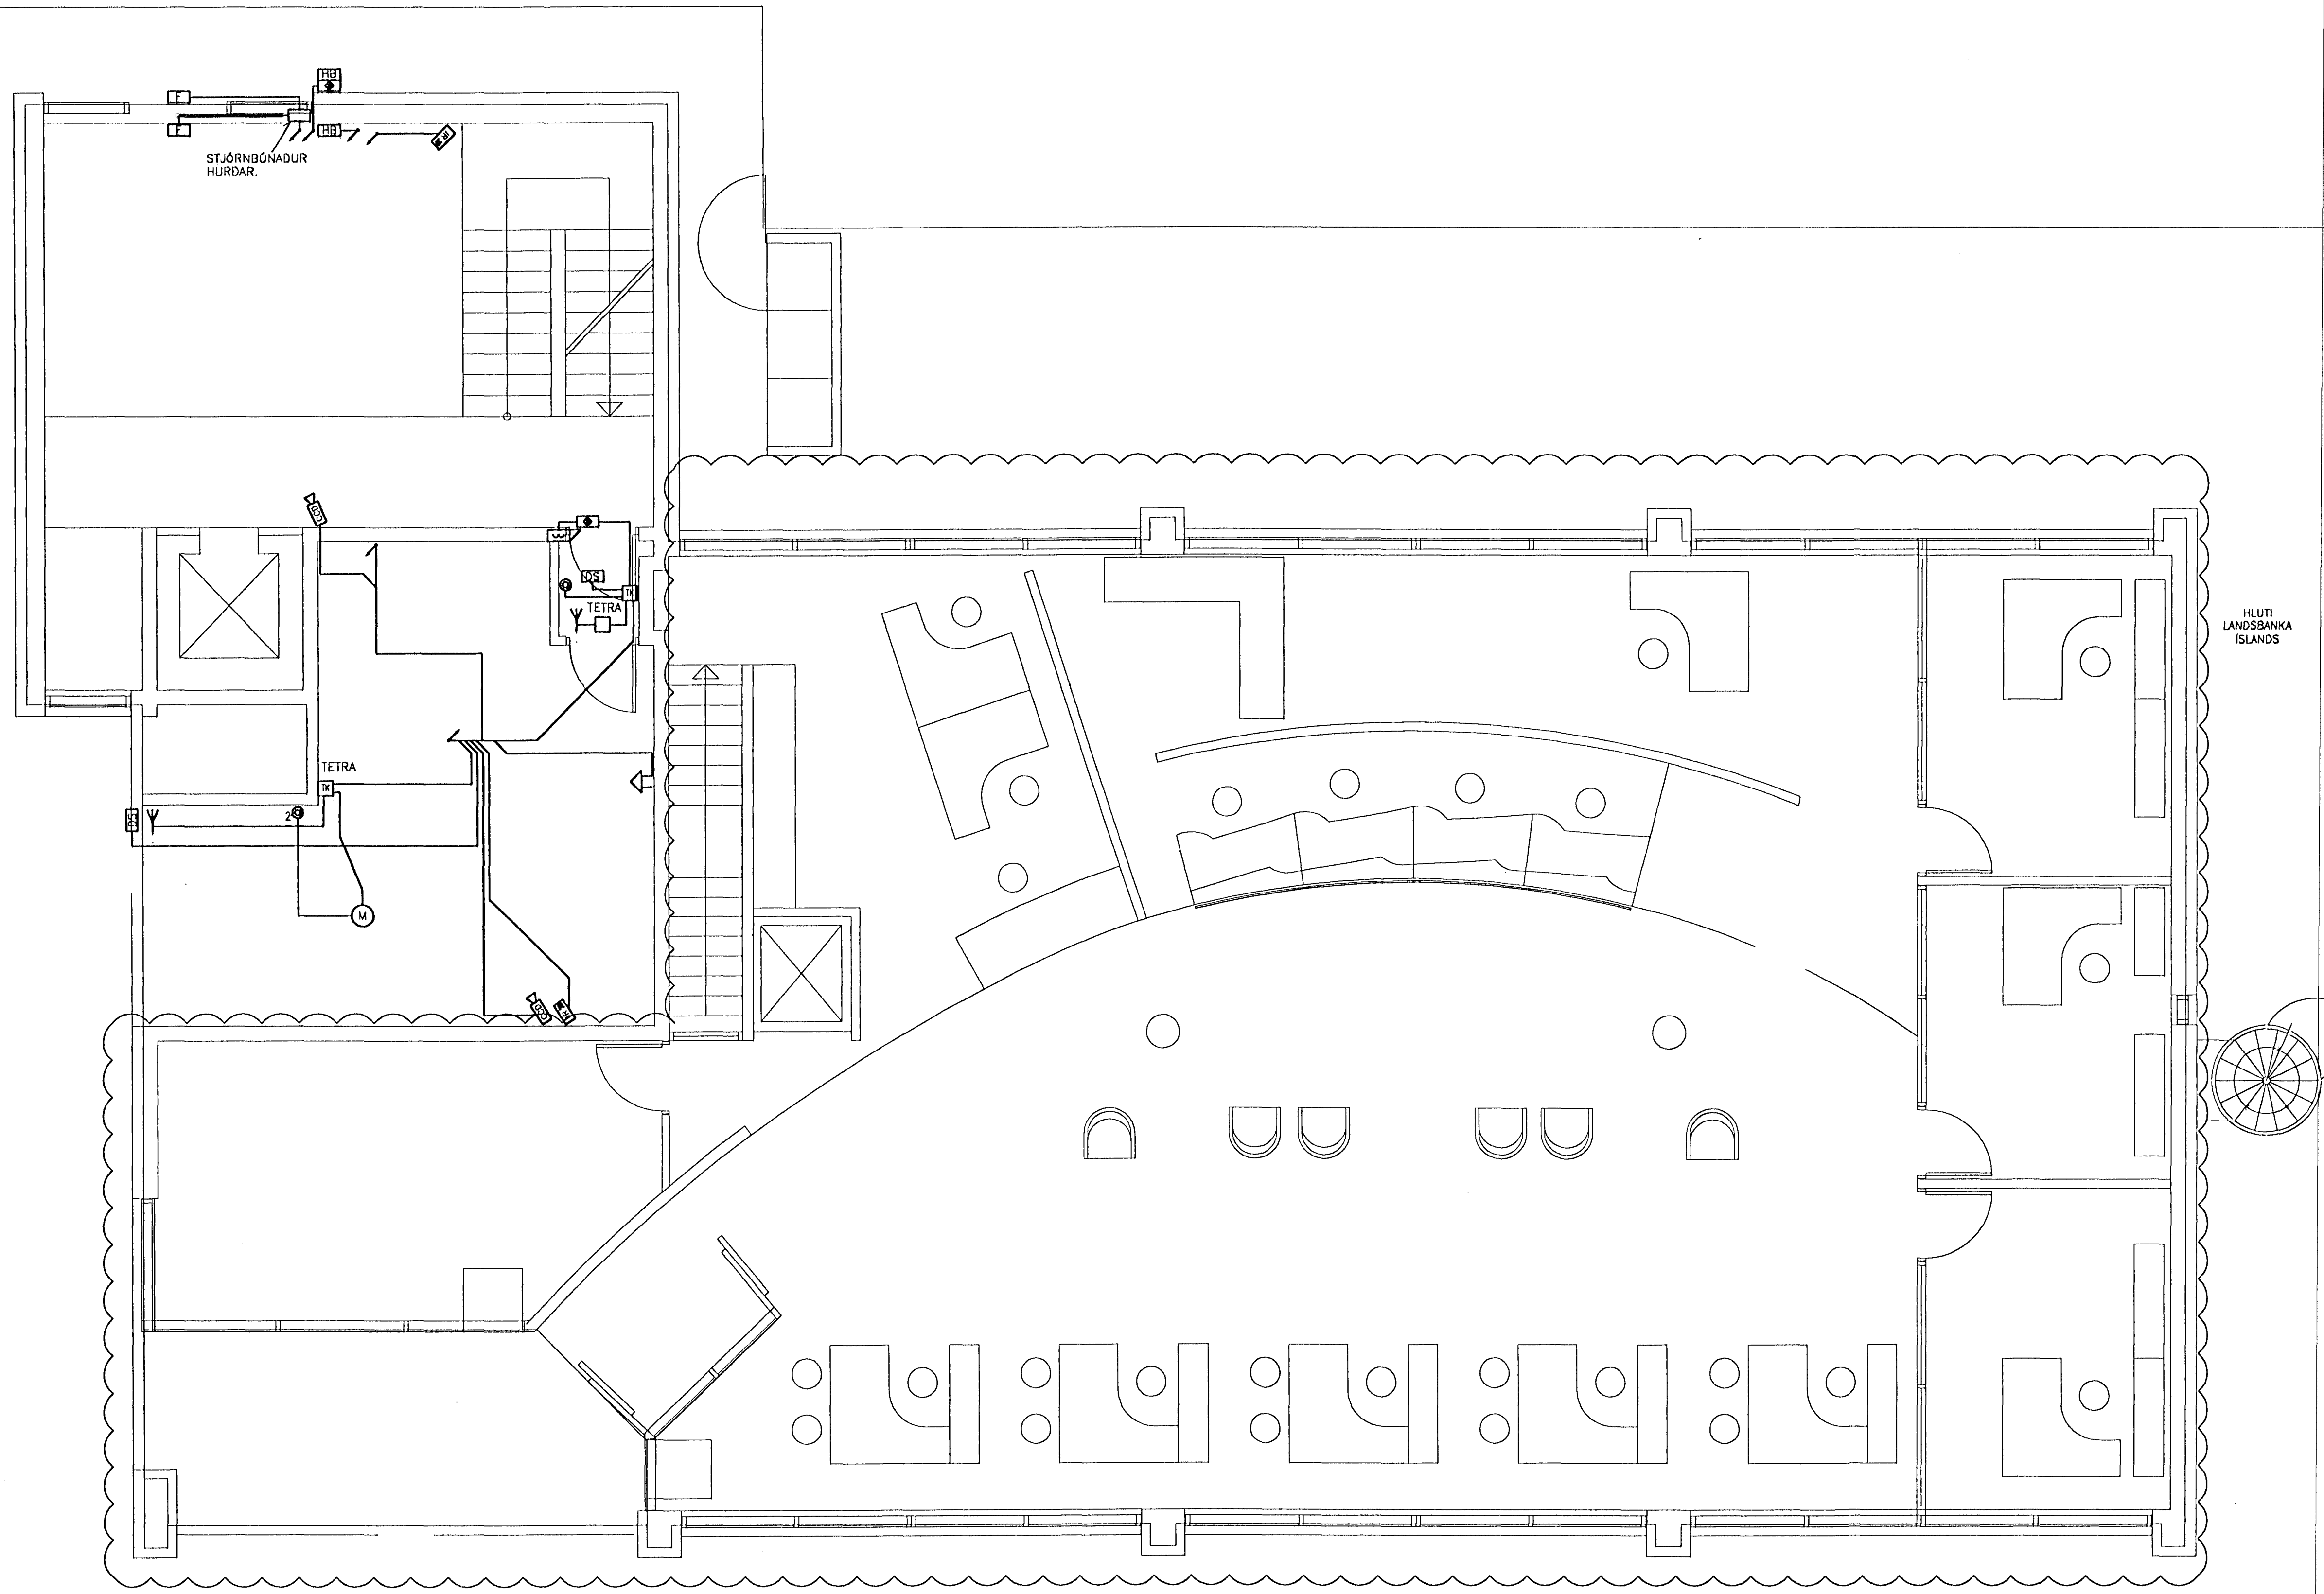

FJARDARGATA 9 HAFNARFIRDI
 1. HÆÐ - HÉRAÐSDÓMUR REYKJANESS
 ÖRYGGISKERFI | LOFTI

TEIKN. NR. 60.5.111 NÆSTA TEIKN. NR. ÓTG. A