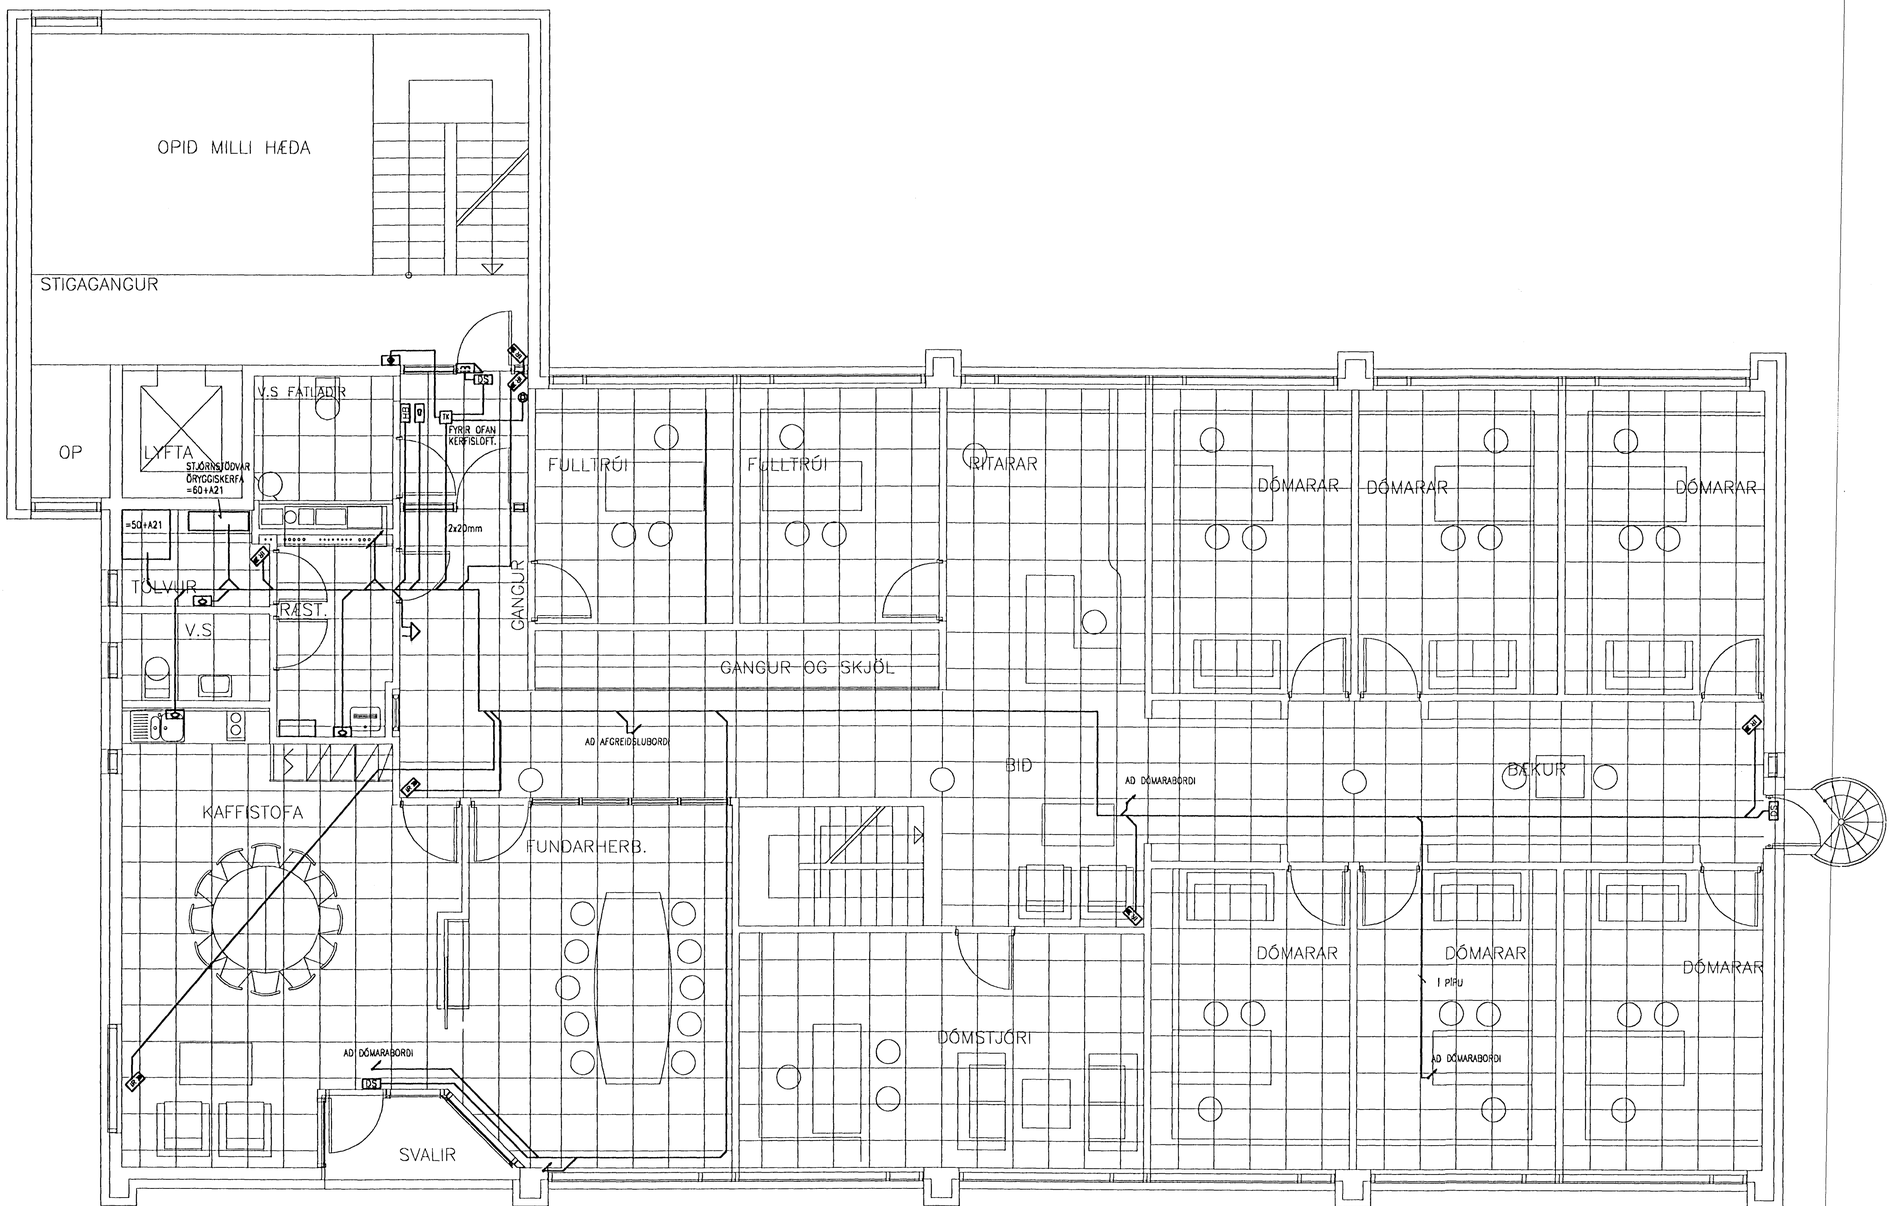

ÖLL MÁL Í MILLIMETRUM.

1 0 1 2 3 4 5 m

Eigi má fjölfalda þessa teikningu til, nokkurs tyrir þriðja aðila, né breyta henni án leyfis Rafteikningar hf.

GTG.	DAGS.		TEIKN.	BREYTT	YFIRF.	SAMP.	GTG.	DAGS.		TEIKN.	BREYTT	YFIRF.	SAMP.
							B	01.10.17	REYNDARTEIKNING	LEF	ÞGH	ÁGE	HG
							A	01.03.05	VIÐBÓT Á BÓNADI OG LÖGNUM	JGÓ	BIS	ÁGE	HG

HANNAÐ	ÞGH/BIS
TEIKN.	ÞGH
YFIRF.	HS
SAMP.	HG
VERKNR.	9908
GEYMSLUNR.	
DAGS.	01.01.14

RAFTEIKNING HF
RÁÐGJAFARVERKFRÆÐINGAR
CONSULTING ENGINEERS

FJARÐARGATA 9 HAFNARFIRÐI

2. HÆÐ HÉRAÐSDÓMUR REYKJANESS

ÖRYGGISKERFI Í LOFTI

TEIKN. NR. 60.5.211 NÆSTA TEIKN. NR. GTG. B