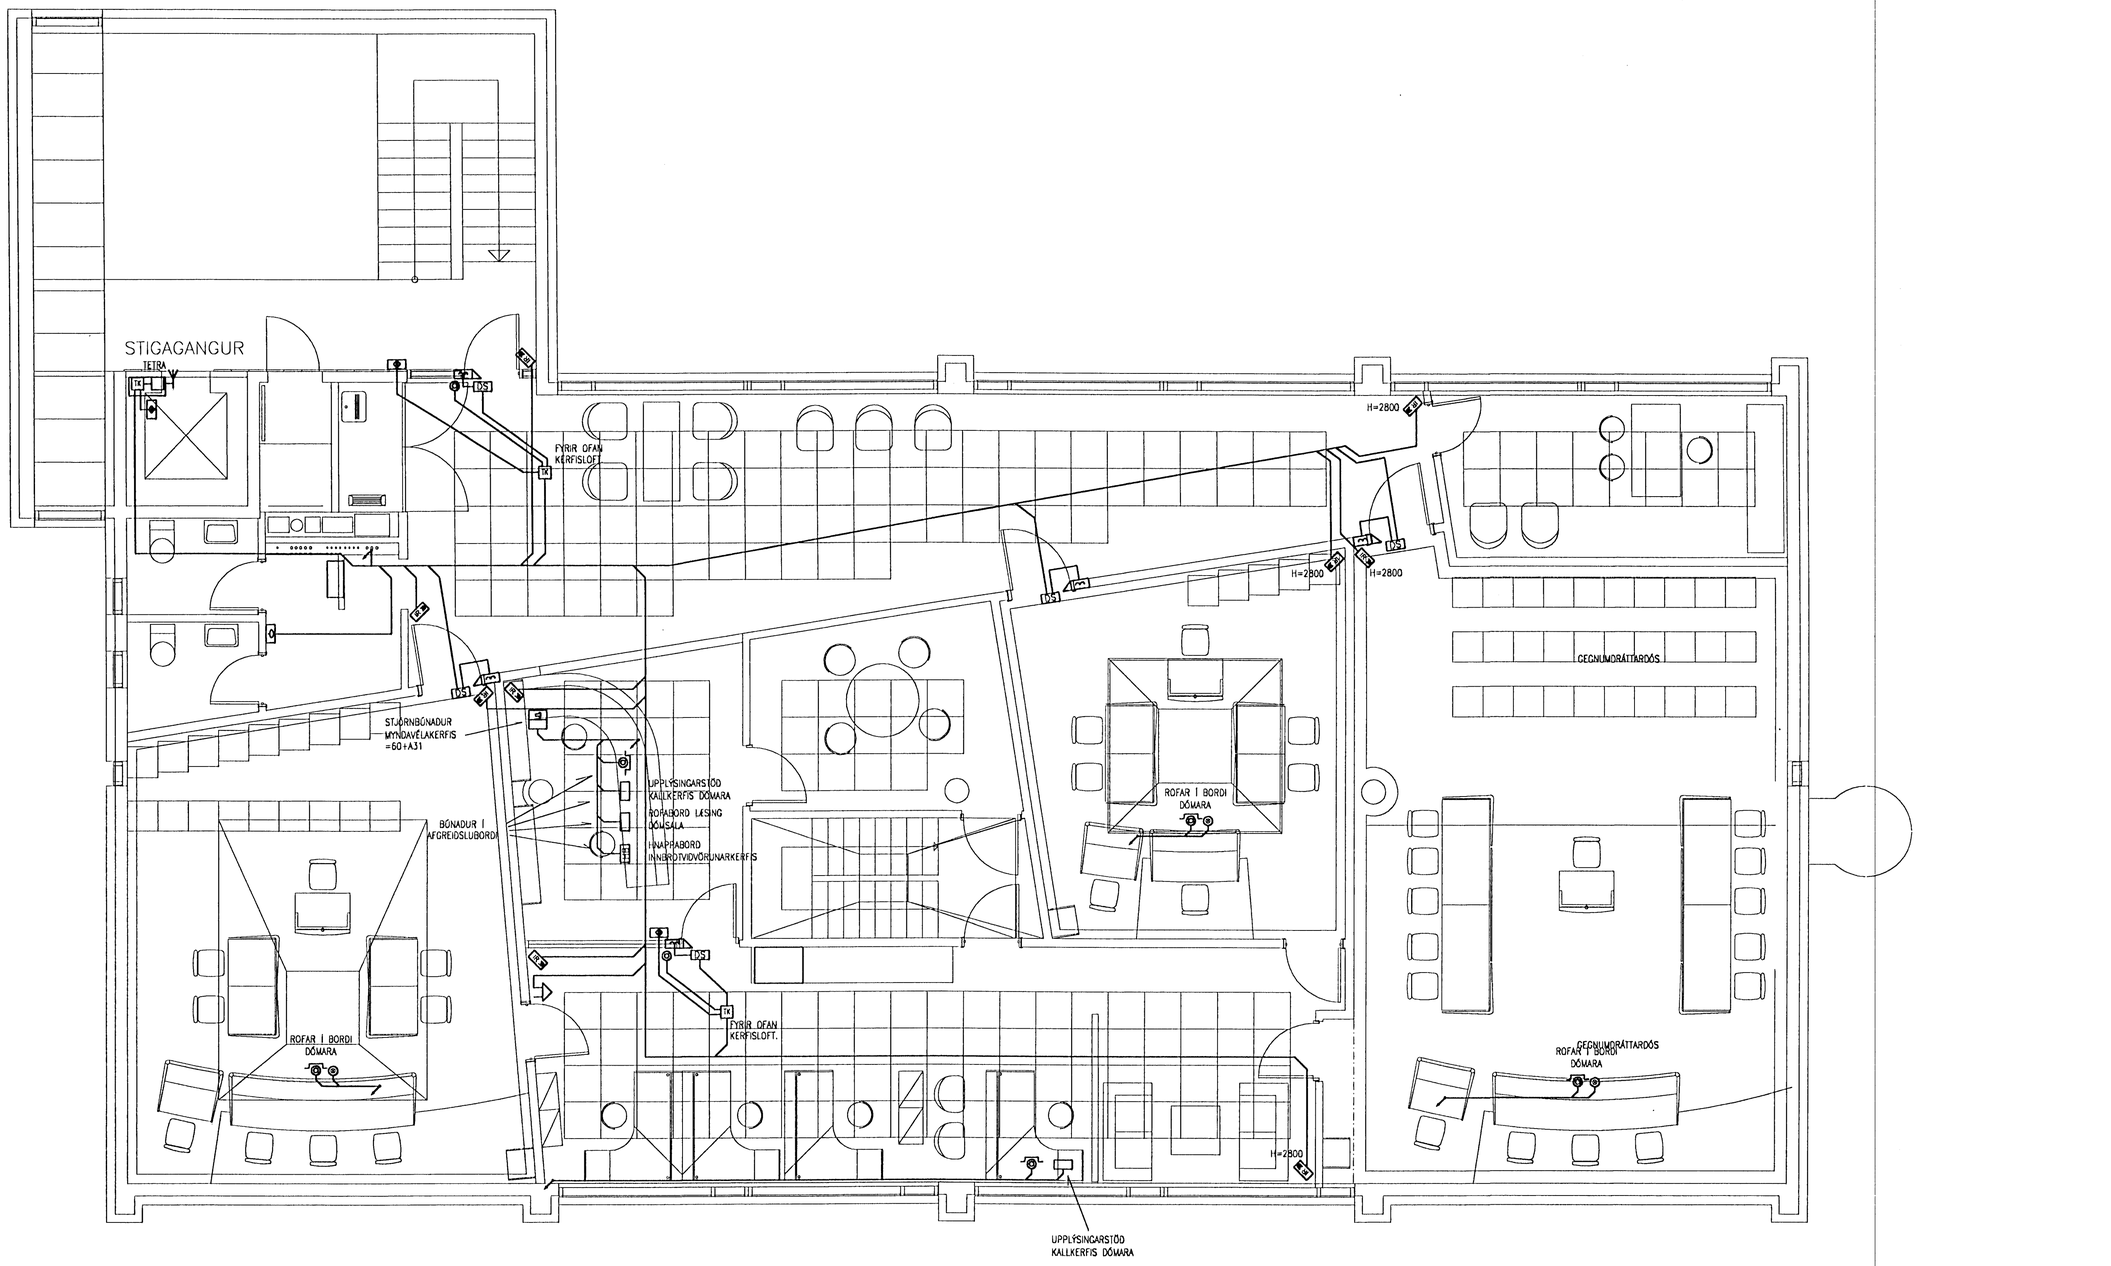

Eigi má fjölfalda þessa teikningu til, notkunar fyrir þriðja aðila, né breyta henni án leyfis Rafteikningar hf.

ÚTG.	DAGS.		TEIKN.	BREYTT	YFIRF.	SAMÞ.	ÚTG.	DAGS.		TEIKN.	BREYTT	YFIRF.	SAMÞ.
							A	01.10.17	REYNDARTEIKNING	LEF	ÞGH		

HANNAÐ	ÞGH / BIS
TEIKN.	RÖJ/JGÓ
YFIRF.	ÁGE
SAMÞ.	HG
VERKNR.	9908
GEYMSLUNR.	
DAGS.	01.03.05

RAFTEIKNING HF
RÁÐGJAFARVERKFRÆÐINGAR
CONSULTING ENGINEERS

FJARÐARGATA 9 HAFNARFIRÐI

3. HÆÐ HÉRAÐSDÓMUR REYKJANESS

ÖRYGGISKERFI Í LOFTI

TEIKN. NR. 60.5.311 NÆSTA TEIKN. NR. ÚTG. A