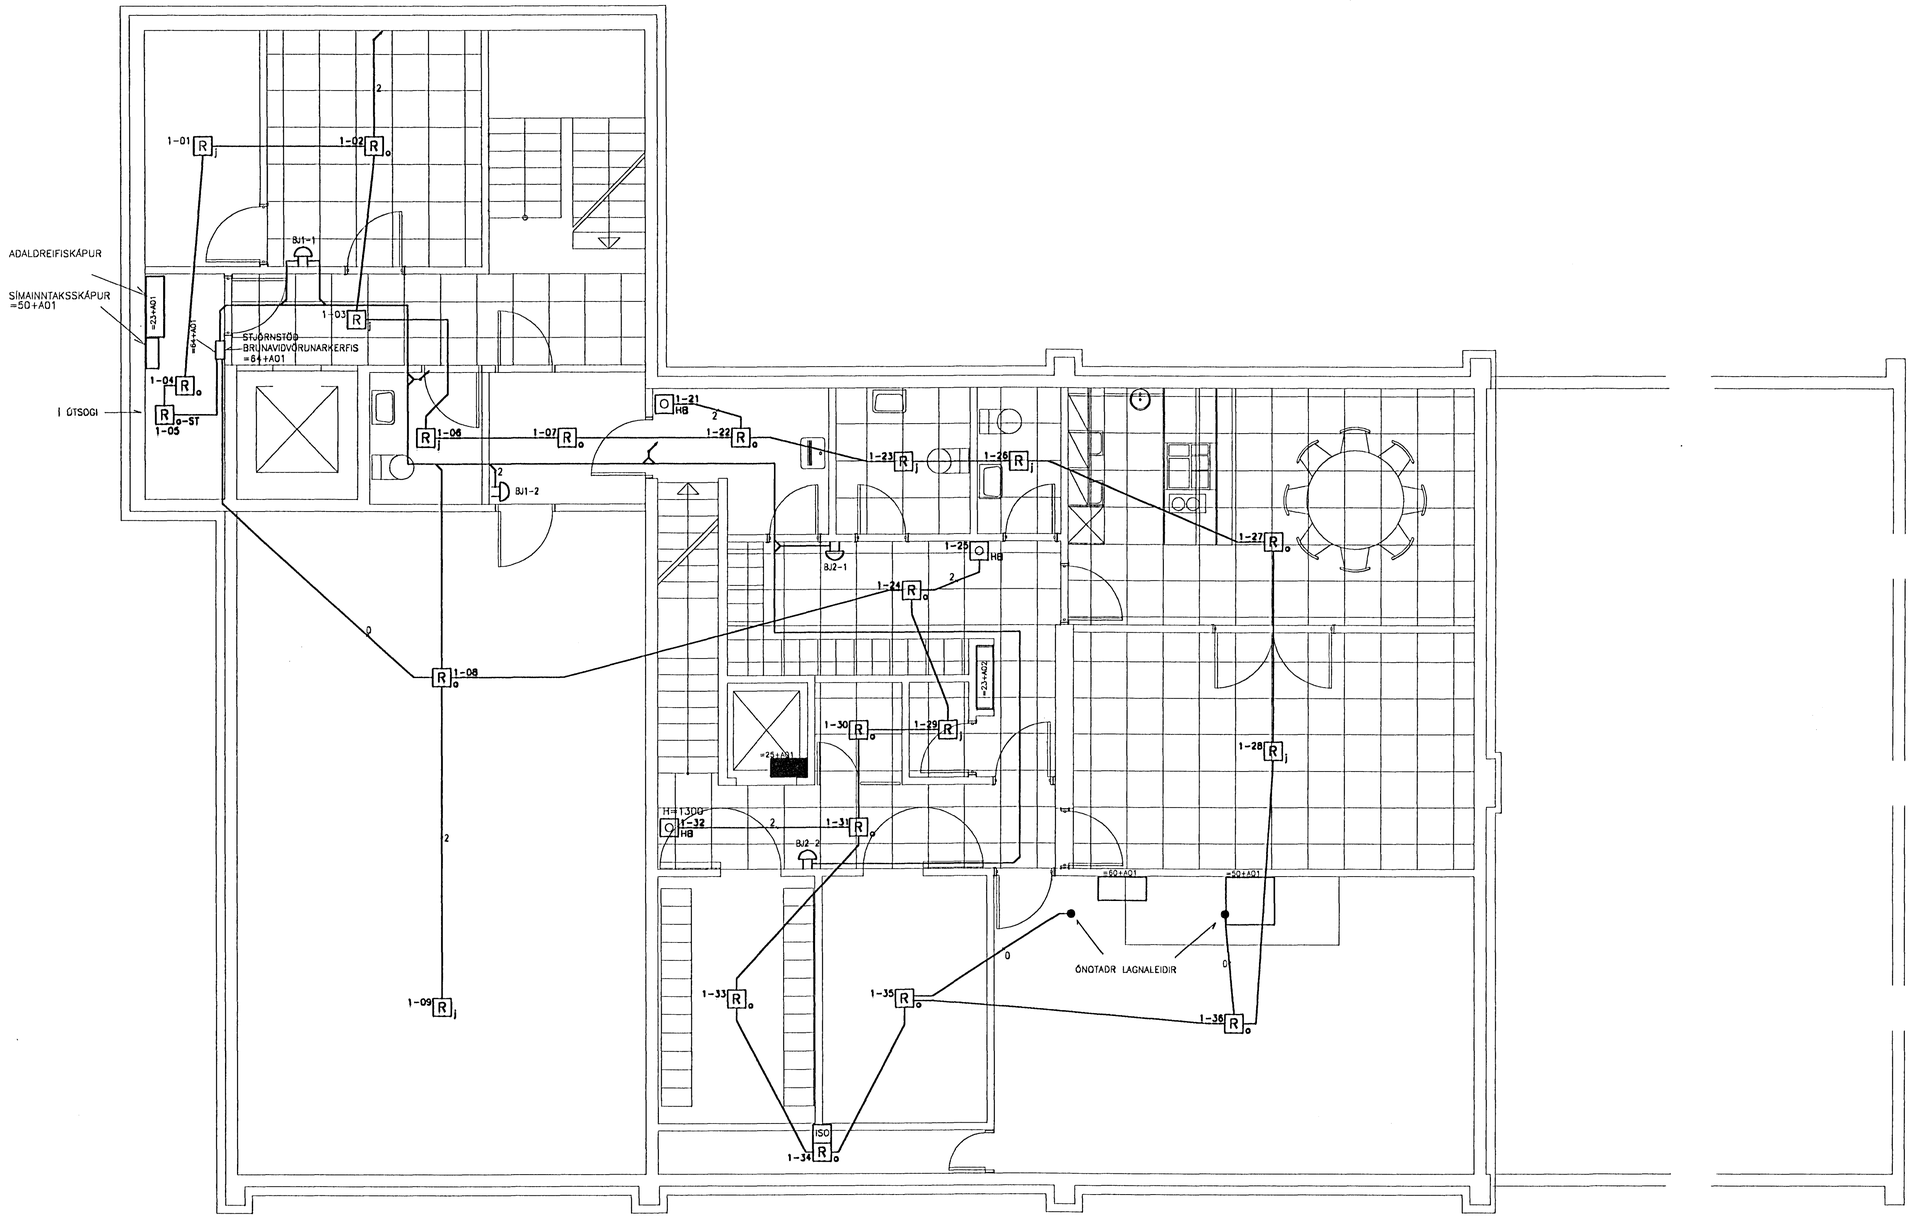

1 0 1 2 3 4 5 m

Eigi má fjölfalda þessa teikningu til notkunar fyrir þriðja aðila, né breyta henni án leyfis Rafteikningar hf.

	GTG.	DAGS.		TEIKN.	BREYTT	YFIRF.	SAMÞ.
C	01.10.17	REYNDARTEIKNING	LEF	ÞGH		
B	01.05.16	NÚMERING	RÖJ	BIS	ÞGH	HG
A	01.04.02	ÝMSAR BREYTINGAR	JGÓ	BIS	VB	HG

HANNAÐ	ÞGH/ BIS
TEIKN.	RÖJ
YFIRF.	HS
SAMÞ.	HG
VERKNR.	990B
GEYMSLUNR.	
DAGS.	01.01.14

RAFTEIKNING HF
RÁÐGJAFARVERKFRÆÐINGAR
CONSULTING ENGINEERS

FJARÐARGATA 9 HAFNARFIRÐI

KJALLARI

BRUNAVIÐVÖRUNARKERFI

TEIKN. NR. 64.5.011 | NÆSTA TEIKN. NR. | GTG. C