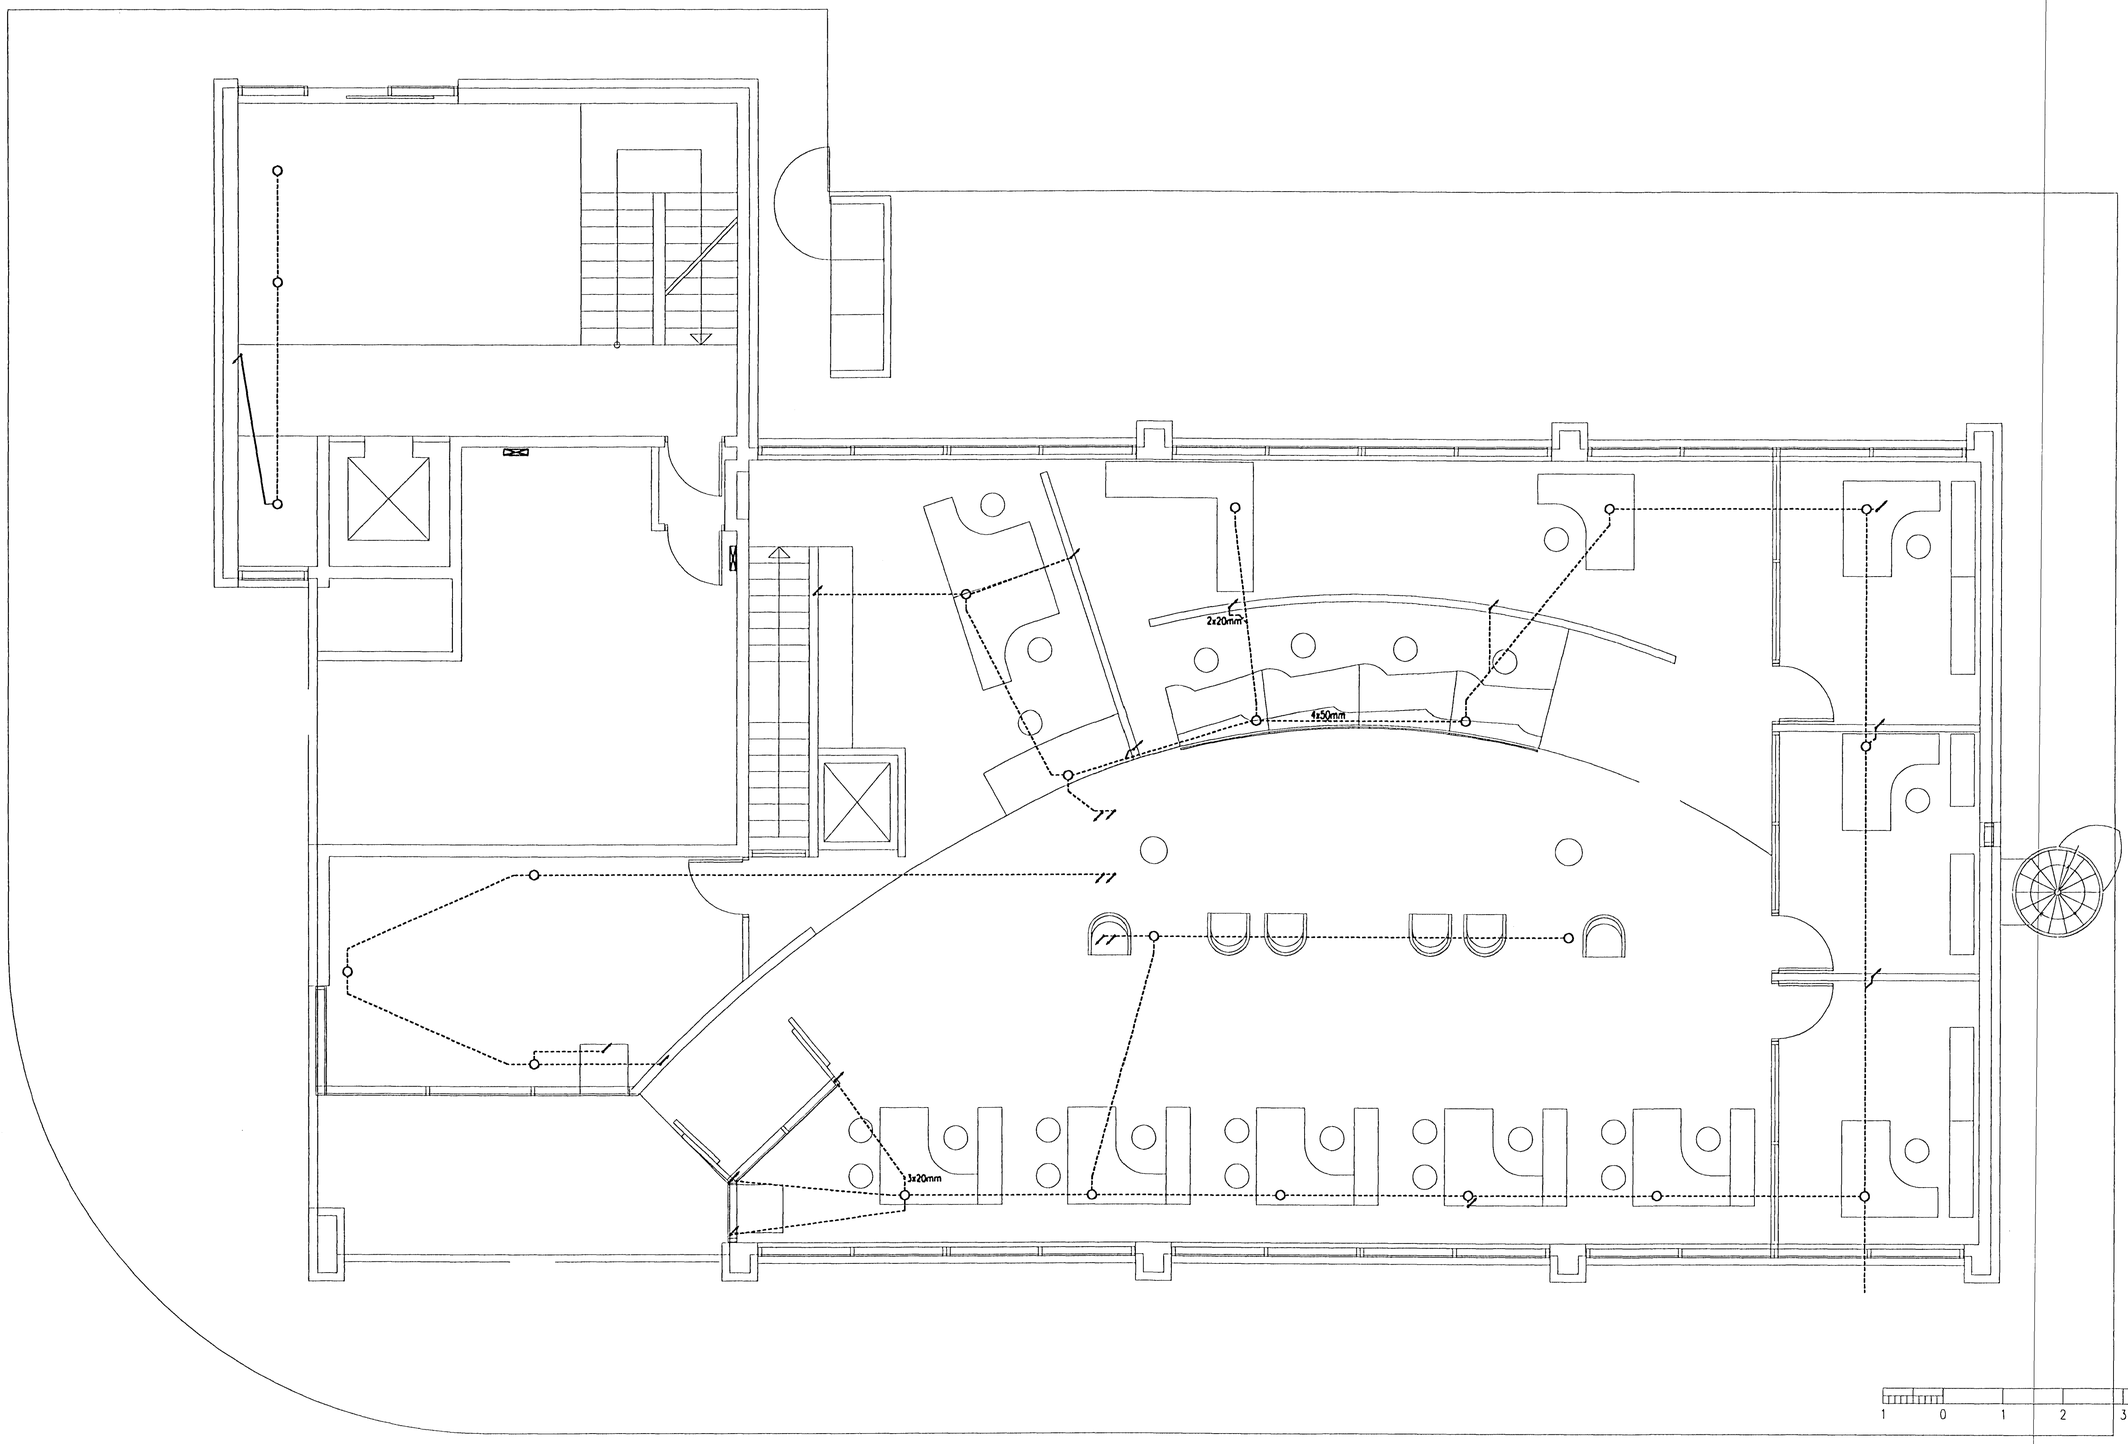

Eigi má fjölfalda þessa teikningu til, notkunar fyrir þriðja aðila, né breyta henni án leyfis Rafteikningar hf.

ÚTG.	DAGS.		TEIKN.	BREYTT	YFIRF.	SAMÞ.	ÚTG.	DAGS.		TEIKN.	BREYTT	YFIRF.	SAMÞ.
							B	01.10.17	REYNDARTEIKNING	LEF	ÞGH	AGE	GLS
							A	00.07.24	ÚRTÖK FYRIR LAMPA	RÖJ	ÞGH	ÁGE	GLS

HANNAÐ	ÞGH
TEIKN.	ÞGH
YFIRF.	HS
SAMÞ.	HG
VERKNR.	9908
GEYMSLUNR.	
DAGS.	00.11.17

RAFTEIKNING HF
RÁÐGJAFARVERKFRÆÐINGAR
CONSULTING ENGINEERS

FJARDARGATA 9 HAFNARFIRDI

1. HÆÐ

LAGNALEIDIR I GÓLFI – UPPSTEYPA

TEIKN. NR. 00.5.121 NÆSTA TEIKN. NR. ÚTG. B