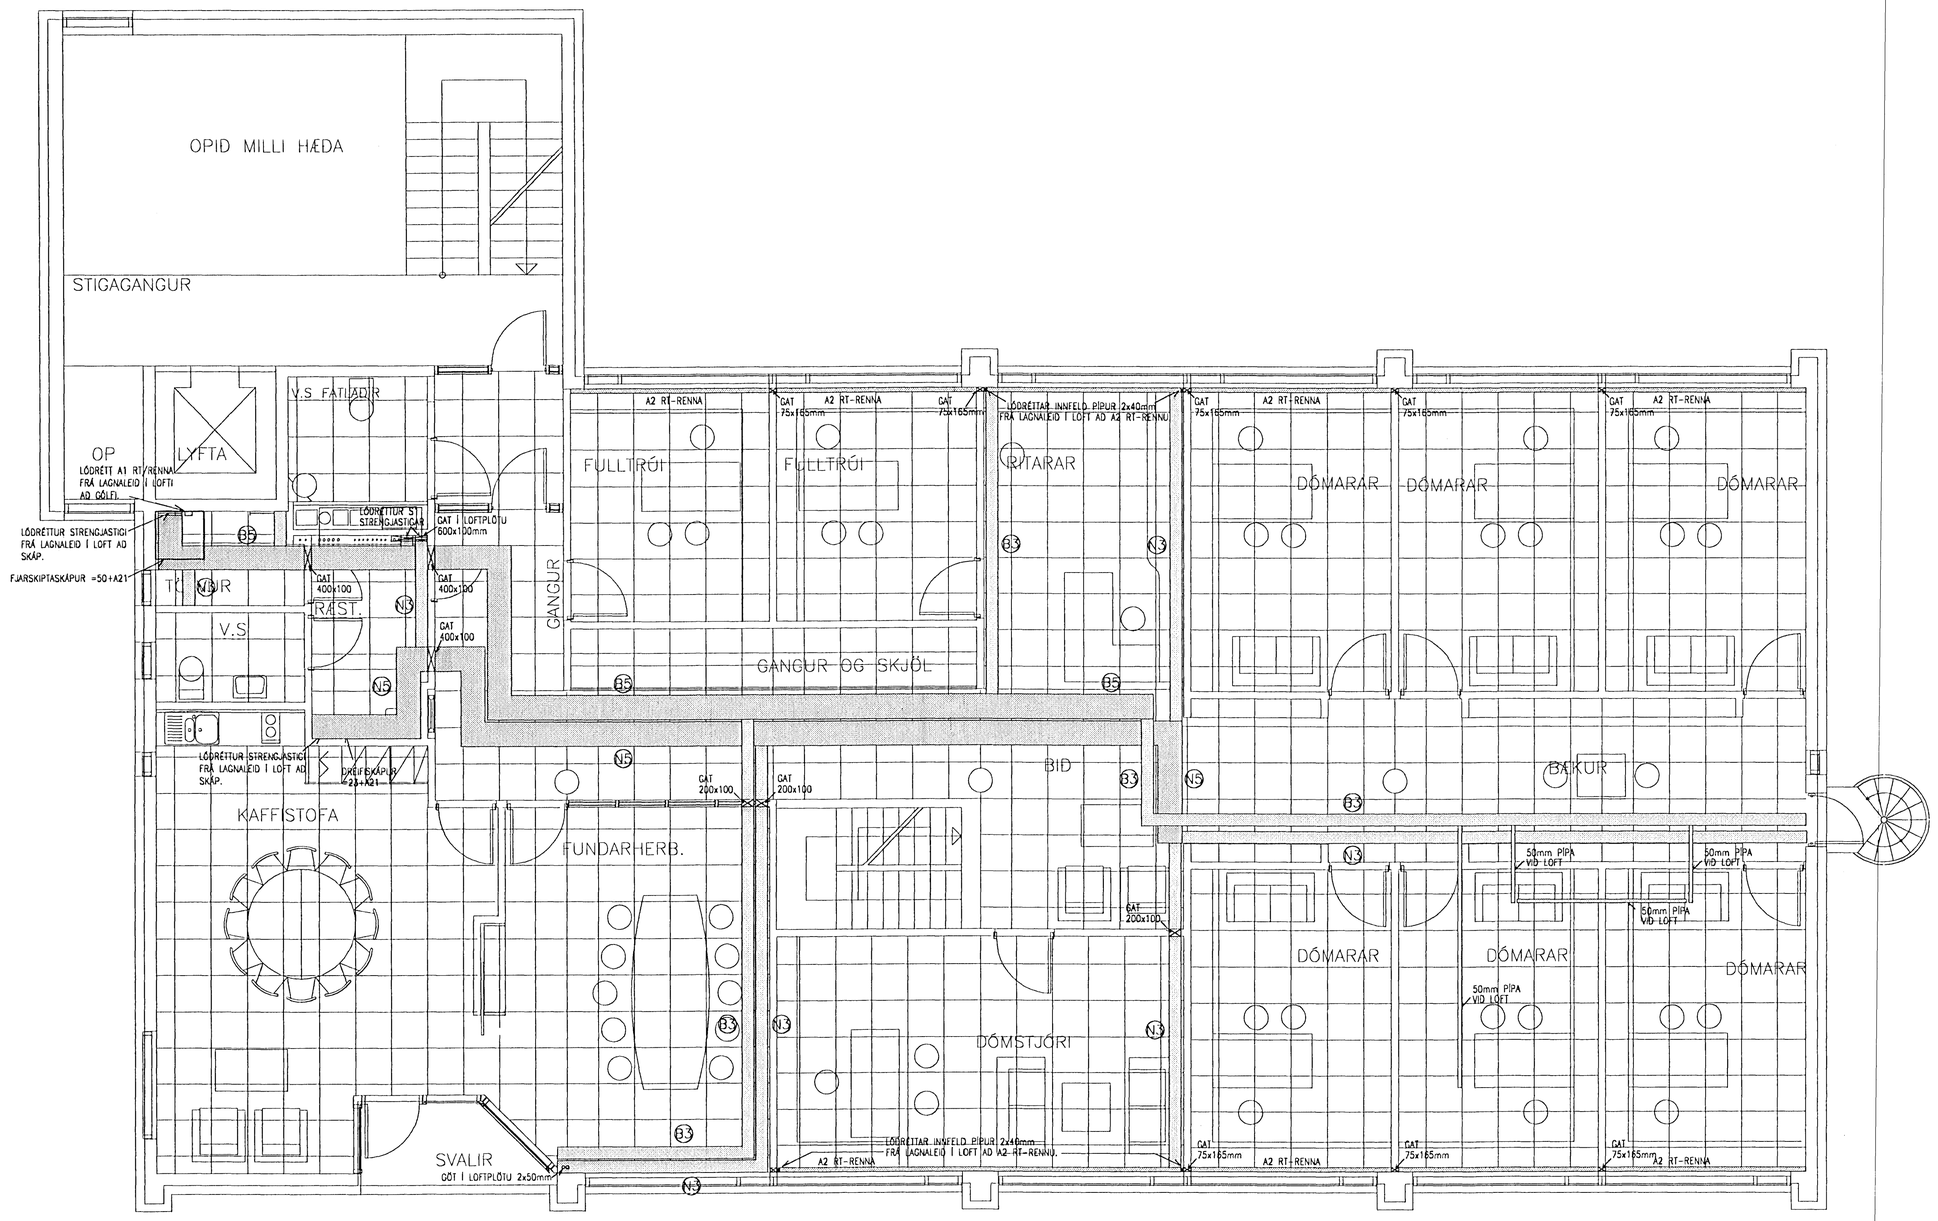

ÖLL MÁL Í MILLIMETRUM.

Eigi má fjölfalda þessa teikningu til, nokkurnr hyrr þríðja aðila, né breyta henni án leyfis Rafteikningar hf.

ÚTG.	DAGS.		TEIKN.	ÁBREYTT	YFIRF.	SAMÞ.	ÚTG.	DAGS.	
							B	01.10.17	REYNDARTEIKNING
							A	01.04.11	BÆTT VIÐ NETSTIGA

HANNAÐ	ÞGH			
TEIKN.	ÞGH	LEF	ÞGH	
YFIRF.	HS	RÖJ	ÞGH	
SAMÞ.	HG	ÁGE	HG	
VERKNR.	990B			
GEYMSLUNR.				
DAGS.	01.01.14			

RAFTEIKNING HF
RÁÐGJAFARVERKFRÆÐINGAR
CONSULTING ENGINEERS

FJARÐARGATA 9 HAFNARFIRÐI

2. HÆÐ

LAGNALEIÐIR Í LOFTI

TEIKN. NR. 00.5.211 NÆSTA TEIKN. NR. ÚTG. B