
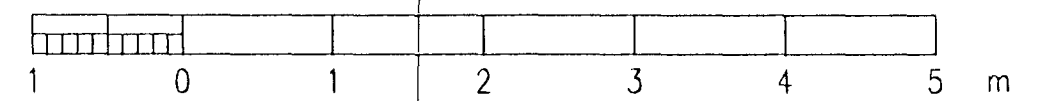



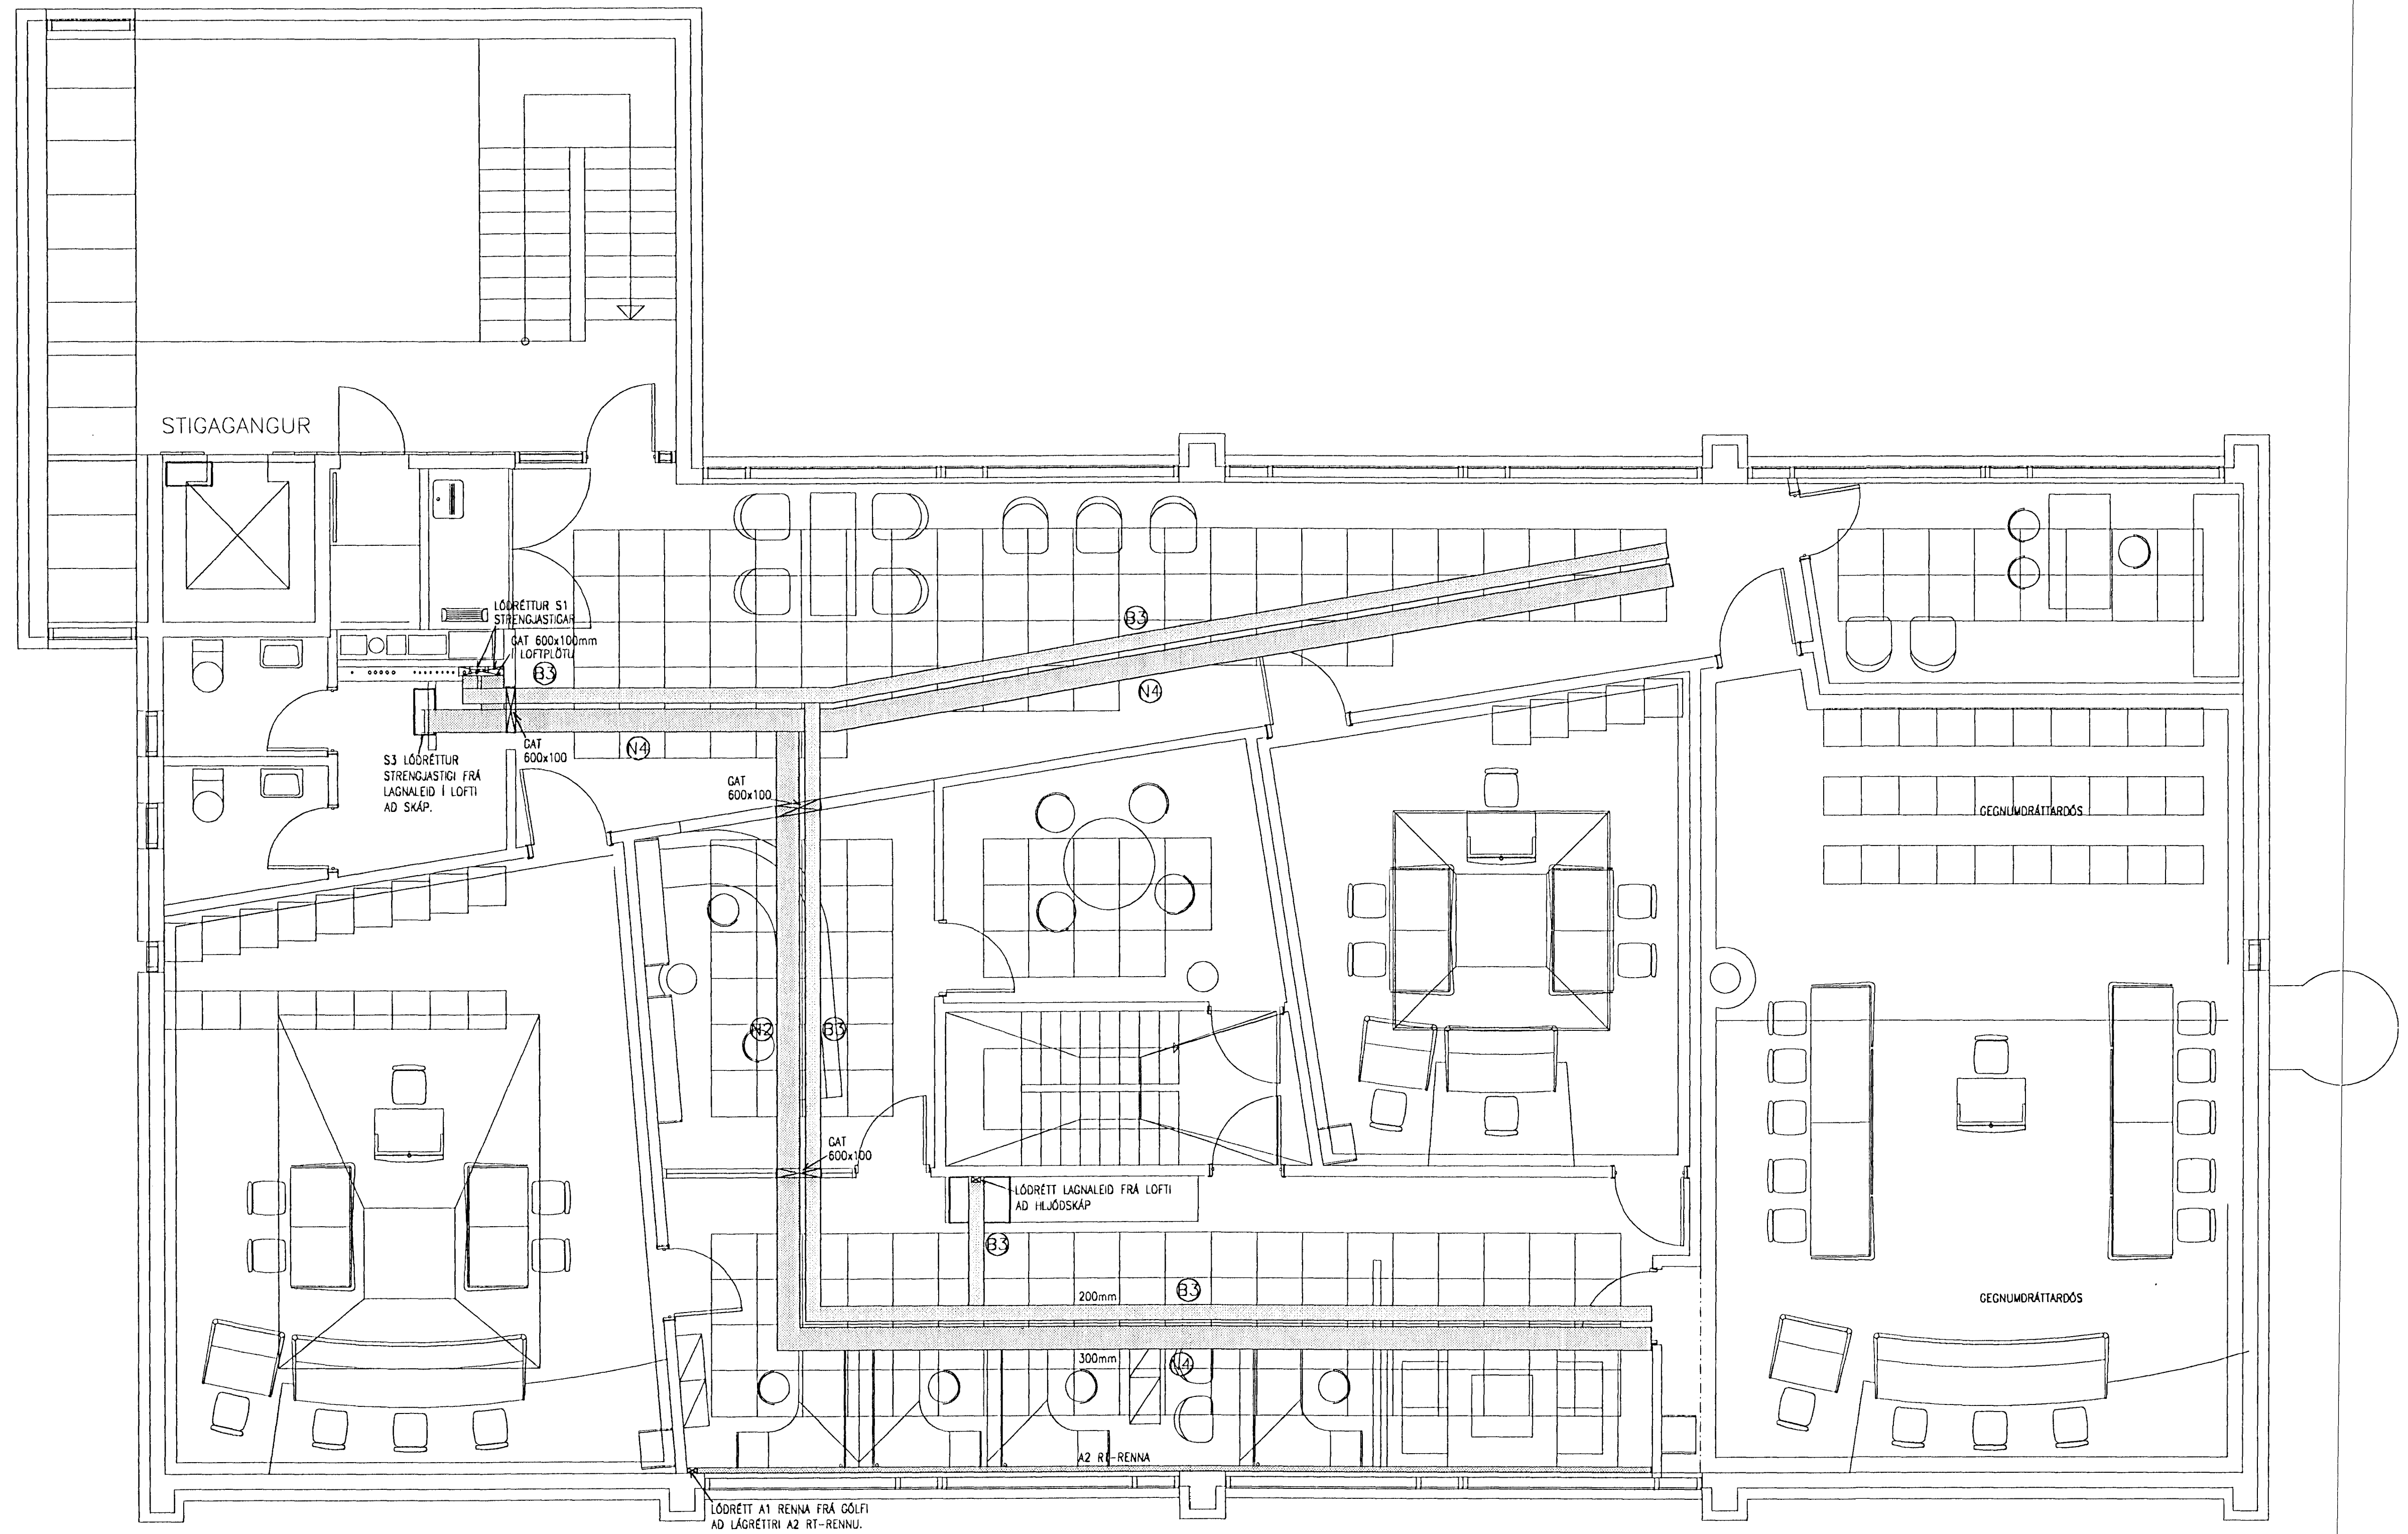

										HANNAÐ PGH TEIKN. PGH YFIRF. HS SAMD. HG VERKNR. 990B GEYMSLUNR.		<b>RAFTEIKNING HF</b> RÁÐGJAFARVERKFRÉÐINGAR CONSULTING ENGINEERS	<b>FJARDARGATA 9 HAFNARFIRDI</b> <b>3. HÆÐ</b> <b>LAGNALEIDIR I LOFTI</b>	TEIKN. NR. 00.5.311      NESTA TEIKN. NR.	ÓTÖ. B
ÓTÖ.	DAGS.	TEIKN.	BREYTT	YFIRF.	SAMD.	ÓTÖ.	DAGS.	LEF	RGH	RGH	ÁGE				
						B	01.10.17	REYNDARTEIKNING	RÖJ	RGH	ÁGE	HG			
						A	01.04.11	GAT OG VEGGUR							