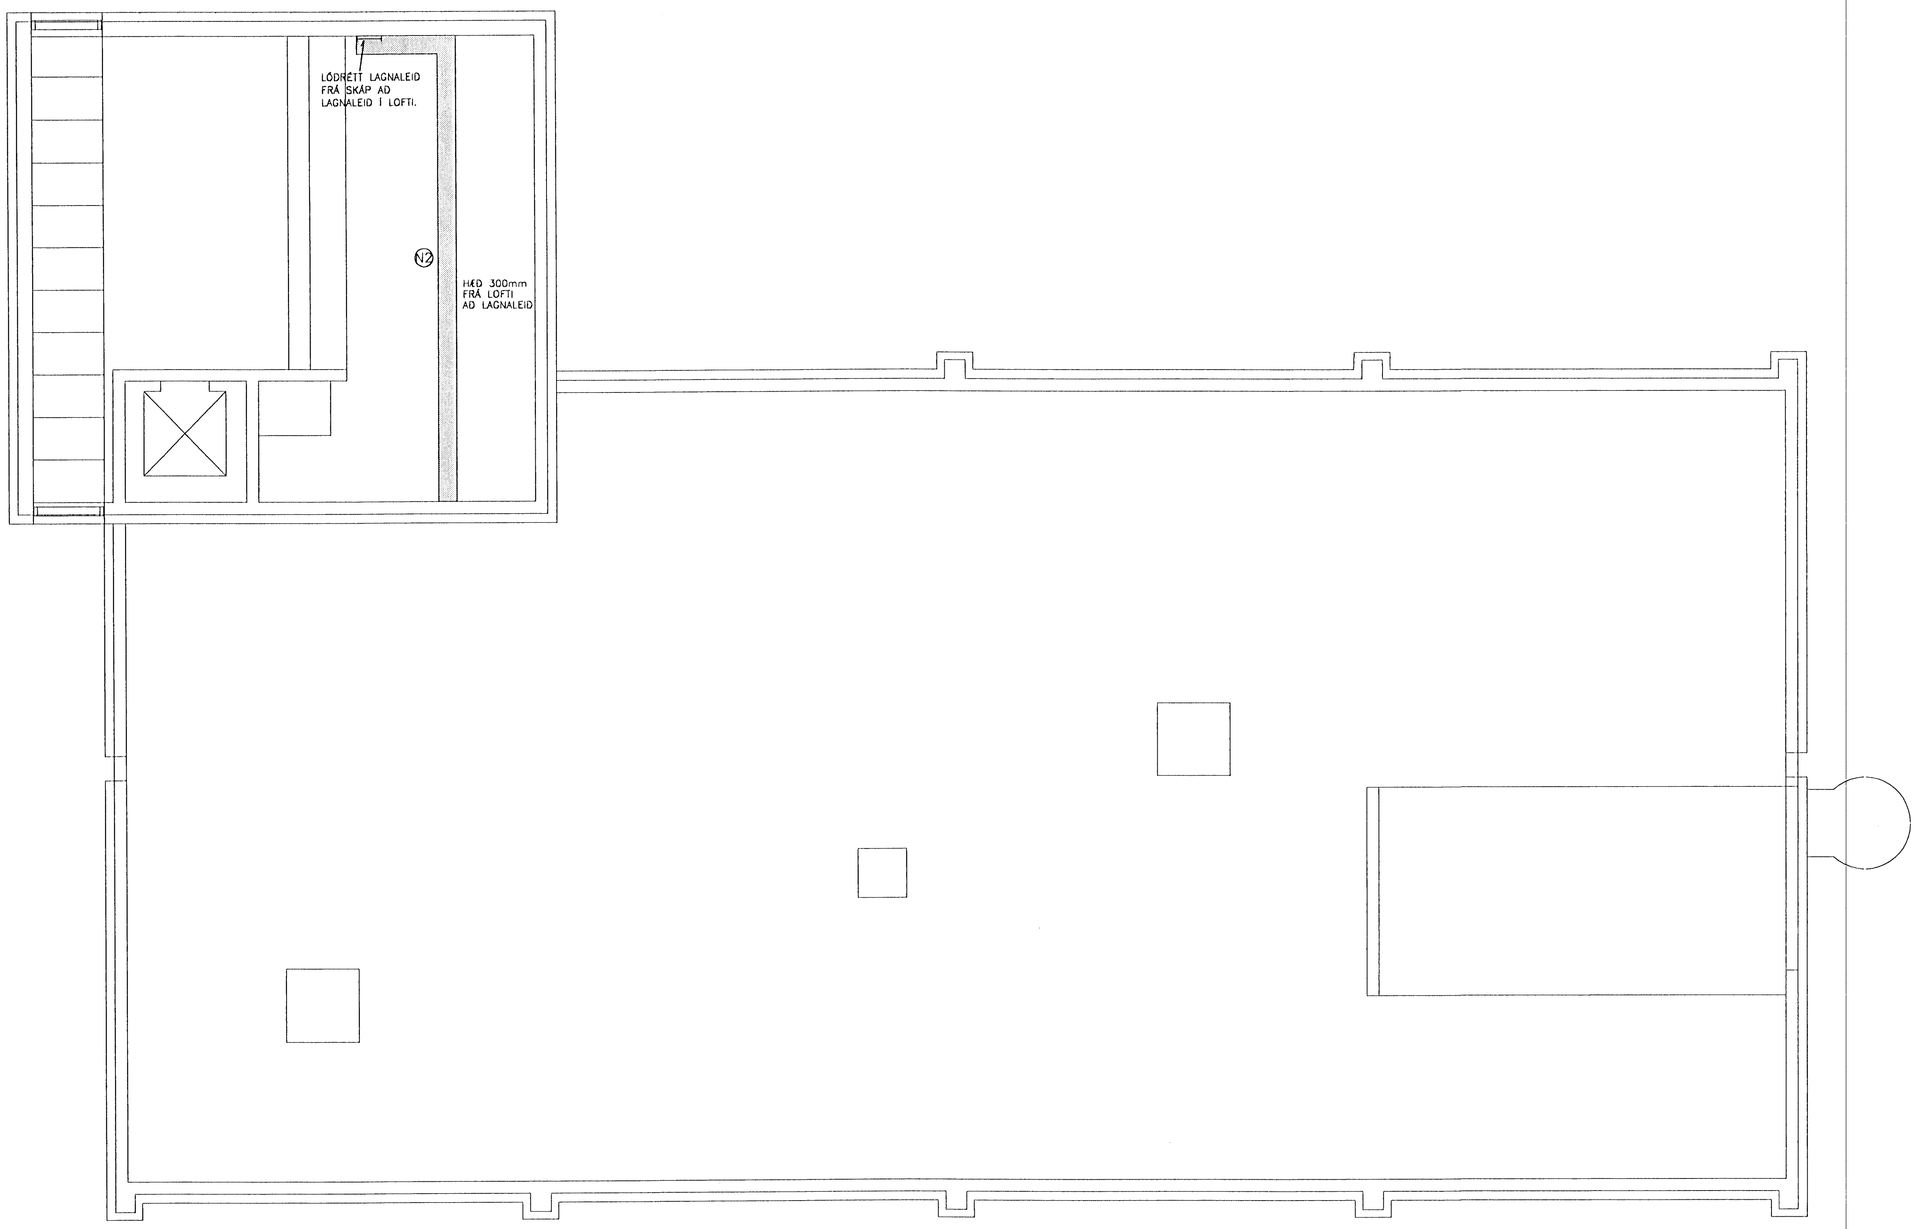

ÖLL MÁL Í MILLIMETRUM.

1 0 1 2 3 4 5 m

Eigi má fjölfalda þessa teikningu til, notkunar fyrir þriðju aðila, né breyta henni án leyfis Rafteikningar hf.

	GTG.	DAGS.

	TEIKN.	BREYTT	YFIRF.	SAMÞ.	GTG.	DAGS.
REYNDARTEIKNING	LEF	ÞGH			A	01.10.17

HANNAÐ	ÞGH
TEIKN.	RÖJ
YFIRF.	ÁGE
SAMÞ.	HG
VERKNR.	990B
GEYMSLUNR.	
DAGS.	01.04.11

RAFTEIKNING HF
RÁÐGJAFARVERKFRÆÐINGAR
CONSULTING ENGINEERS

FJARÐARGATA 9 HAFNARFIRÐI

4. HÆÐ

LAGNALEIÐIR Í LOFTI

TEIKN. NR. 00.5.411 NÆSTA TEIKN. NR. GTG. A