SNIÐ A–A

SNIÐ B–B

SNIÐ G–G

FRÁGANGUR Á SAMTENGINGUM
STEYPUTEINA FYRIR SÖKKULJARÐSKAUT

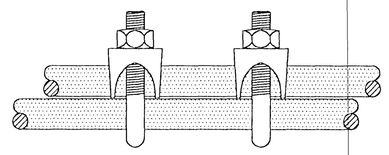

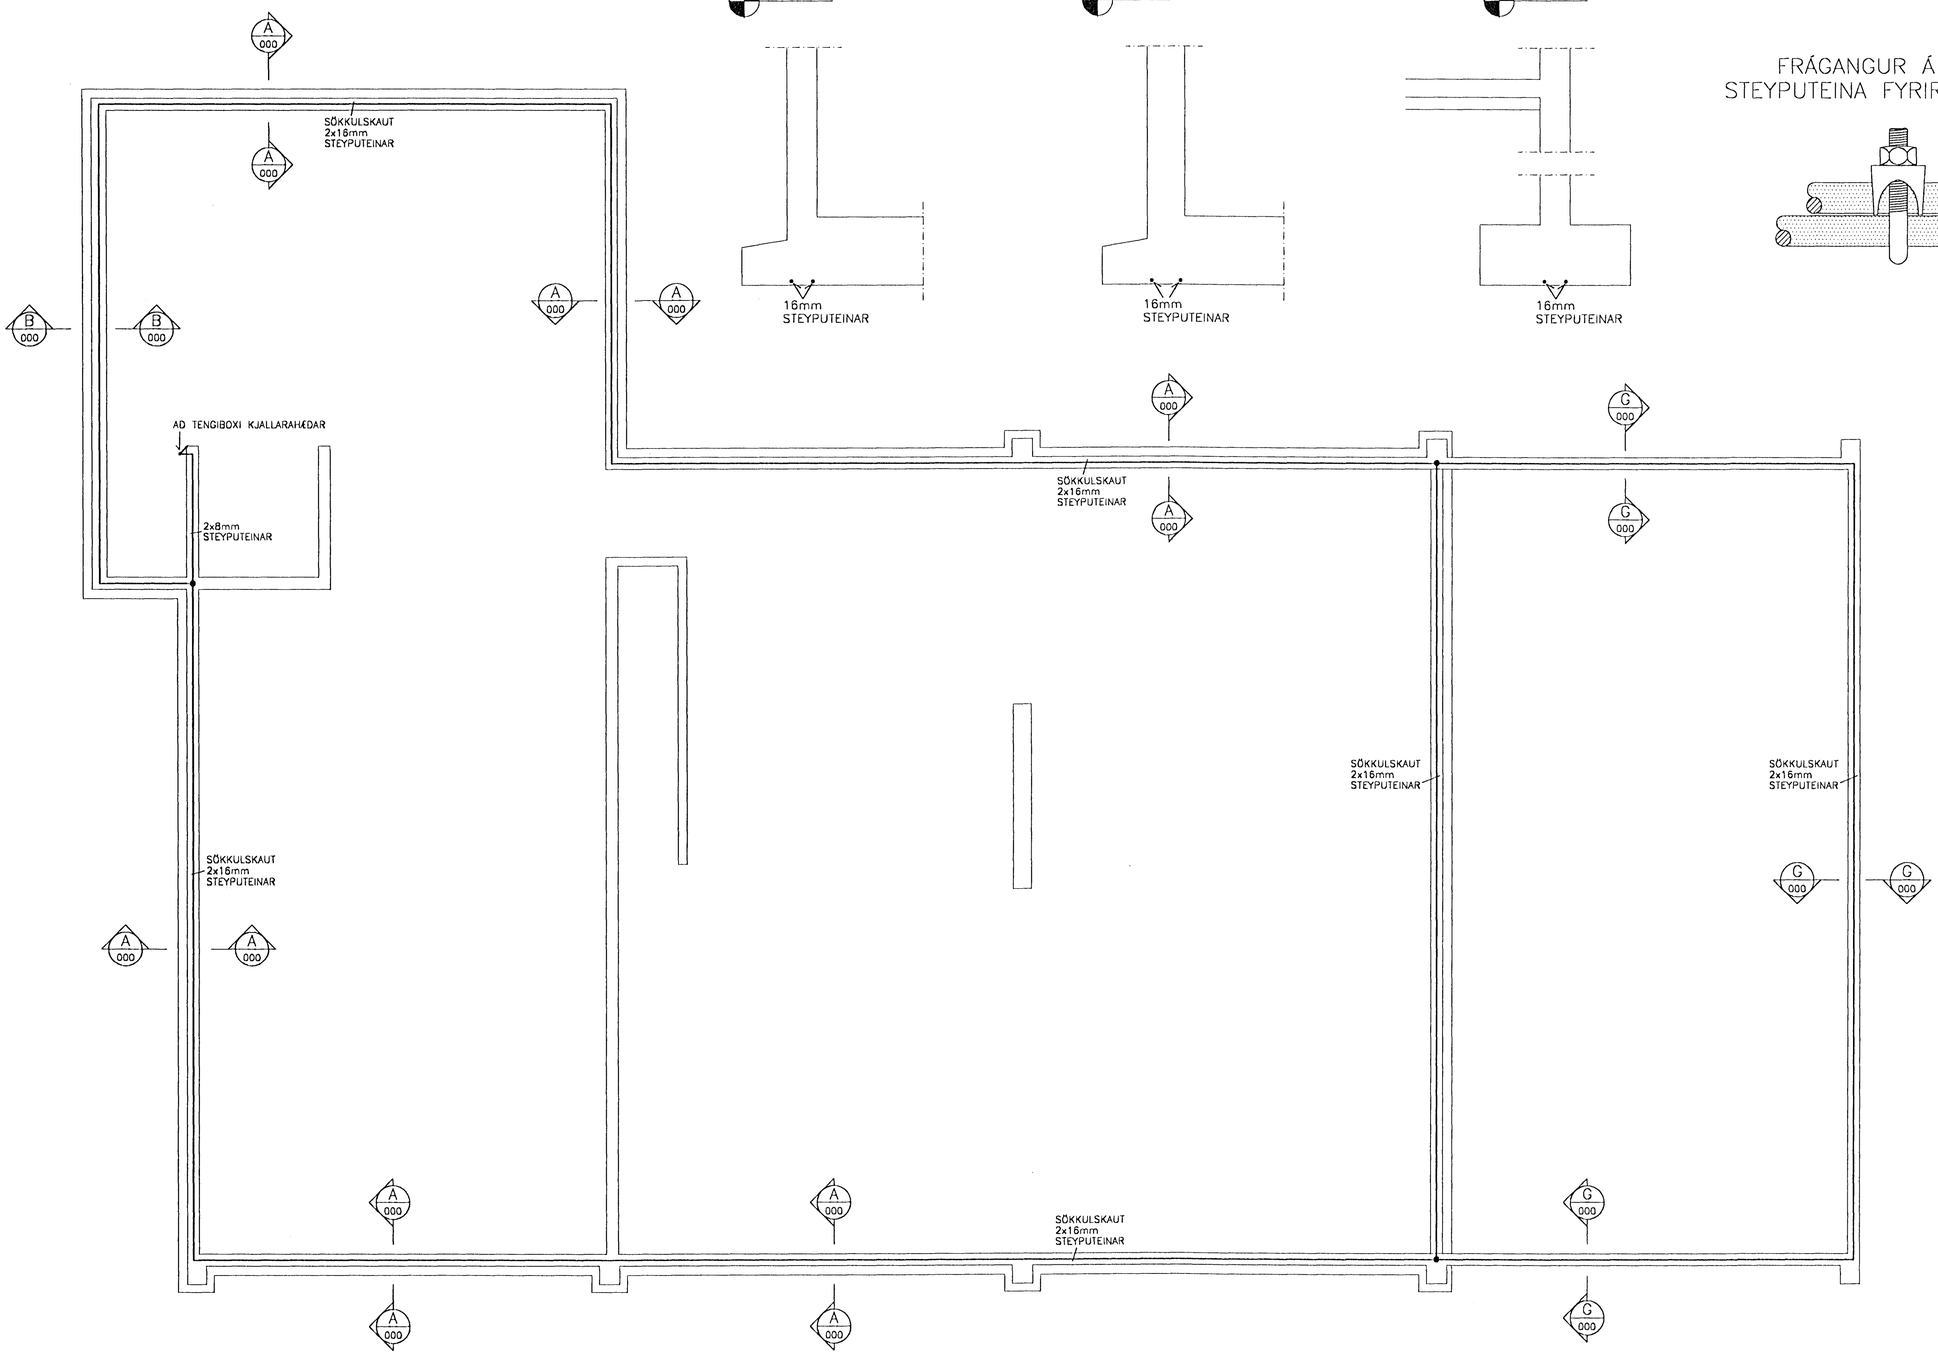

Eigi má fjölfalda þessa teikningu til notkunar fyrir þriðja aðila, né annars hanni án leyfis Rafteikningar hf.

	GTG.	DAGS.

	TEIKN.	BREYTT	YFIRF.	SAMÞ.	GTG.	DAGS.	
					B	01.10.17	REYNDARTEIKNING
					A	00.06.07	SNIÐ SÖKKLA,STÆRÐ STEYPUTEINA

	TEIKN.	BREYTT	YFIRF.	SAMÞ.
	LEF	ÞGH	ÁKÉ	MK
	RÖJ	ÞGH	HS	HG

HANNAÐ	ÞGH
TEIKN.	ÞGH
YFIRF.	HS
SAMÞ.	HG
VERKNR.	9908
ÞEYSLUNR.	
DAGS.	00.05.12

RAFTEIKNING HF
RÁÐGJAFARVERKFRÆÐINGAR
CONSULTING ENGINEERS

FJARÐARGATA 9 HAFNARFIRÐI
SÖKKULL
SÖKKULSKAUT

TEIKN. NR. 20.5.001 | NÆSTA TEIKN. NR. | GTG. B