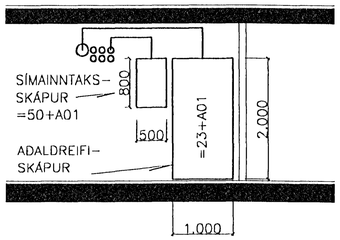

B – SNIÐ B–B

1 : 50

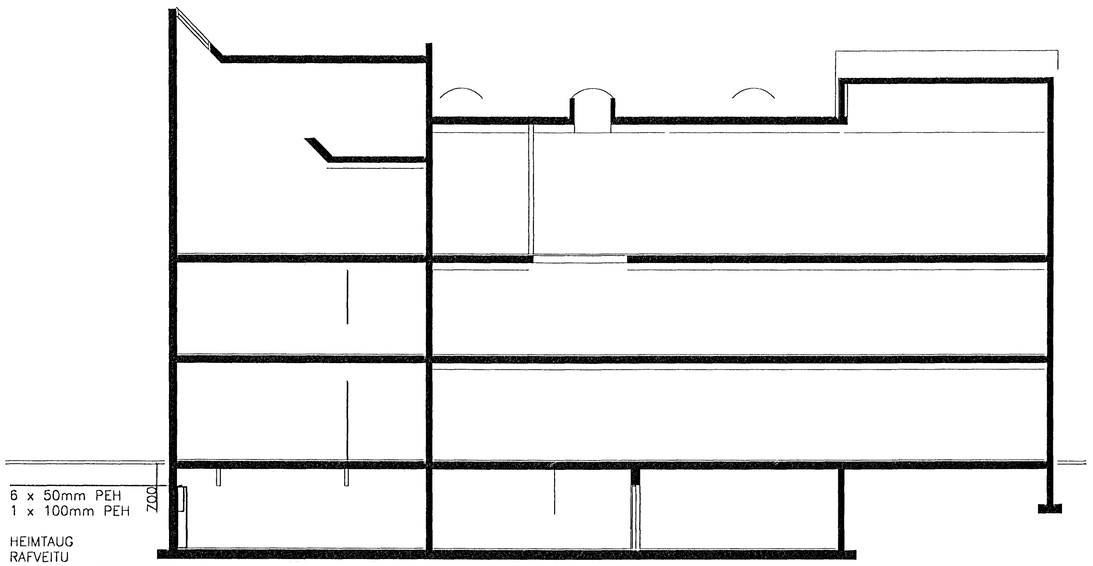

A – SNIÐ A–A

1 : 100

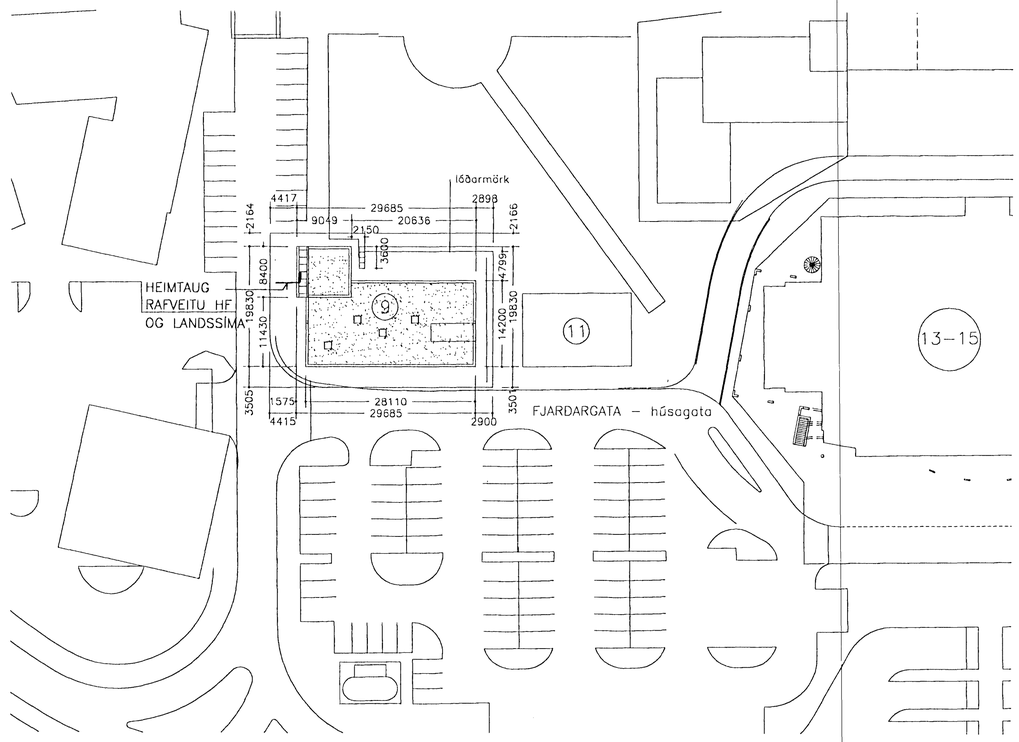

– – AFSTÖÐUMYND

1 : 500

Eigi má fjölfalda þessa teikningu til, nokkurar fyrir þriðja aðila, né breyta henni án leyfis Rafteikningar hf.

	ÚTG.	DAGS.

	TEIKN.	BREYTT	YFIRF.	SAMÞ.	ÚTG.	DAGS.
REYNDARTEIKNING					A	01.10.17

	TEIKN.	BREYTT	YFIRF.	SAMÞ.
	ÞGH			

HANNAÐ	ÞGH
TEIKN.	ÁJG
YFIRF.	HS
SAMÞ.	HG
VERKNR.	9908
GEYMSLUNR.	
DAGS.	00.05.12

RAFTEIKNING HF
RÁÐGJAFARVERKFRÆÐINGAR
CONSULTING ENGINEERS

FJARÐARGATA 9 HAFNARFIRÐI

KJALLARI

SNIÐ A–A, B–B OG AFSTÖÐUMYND

TEIKN. NR. 20.5.003 | NÆSTA TEIKN. NR. | ÚTG. A