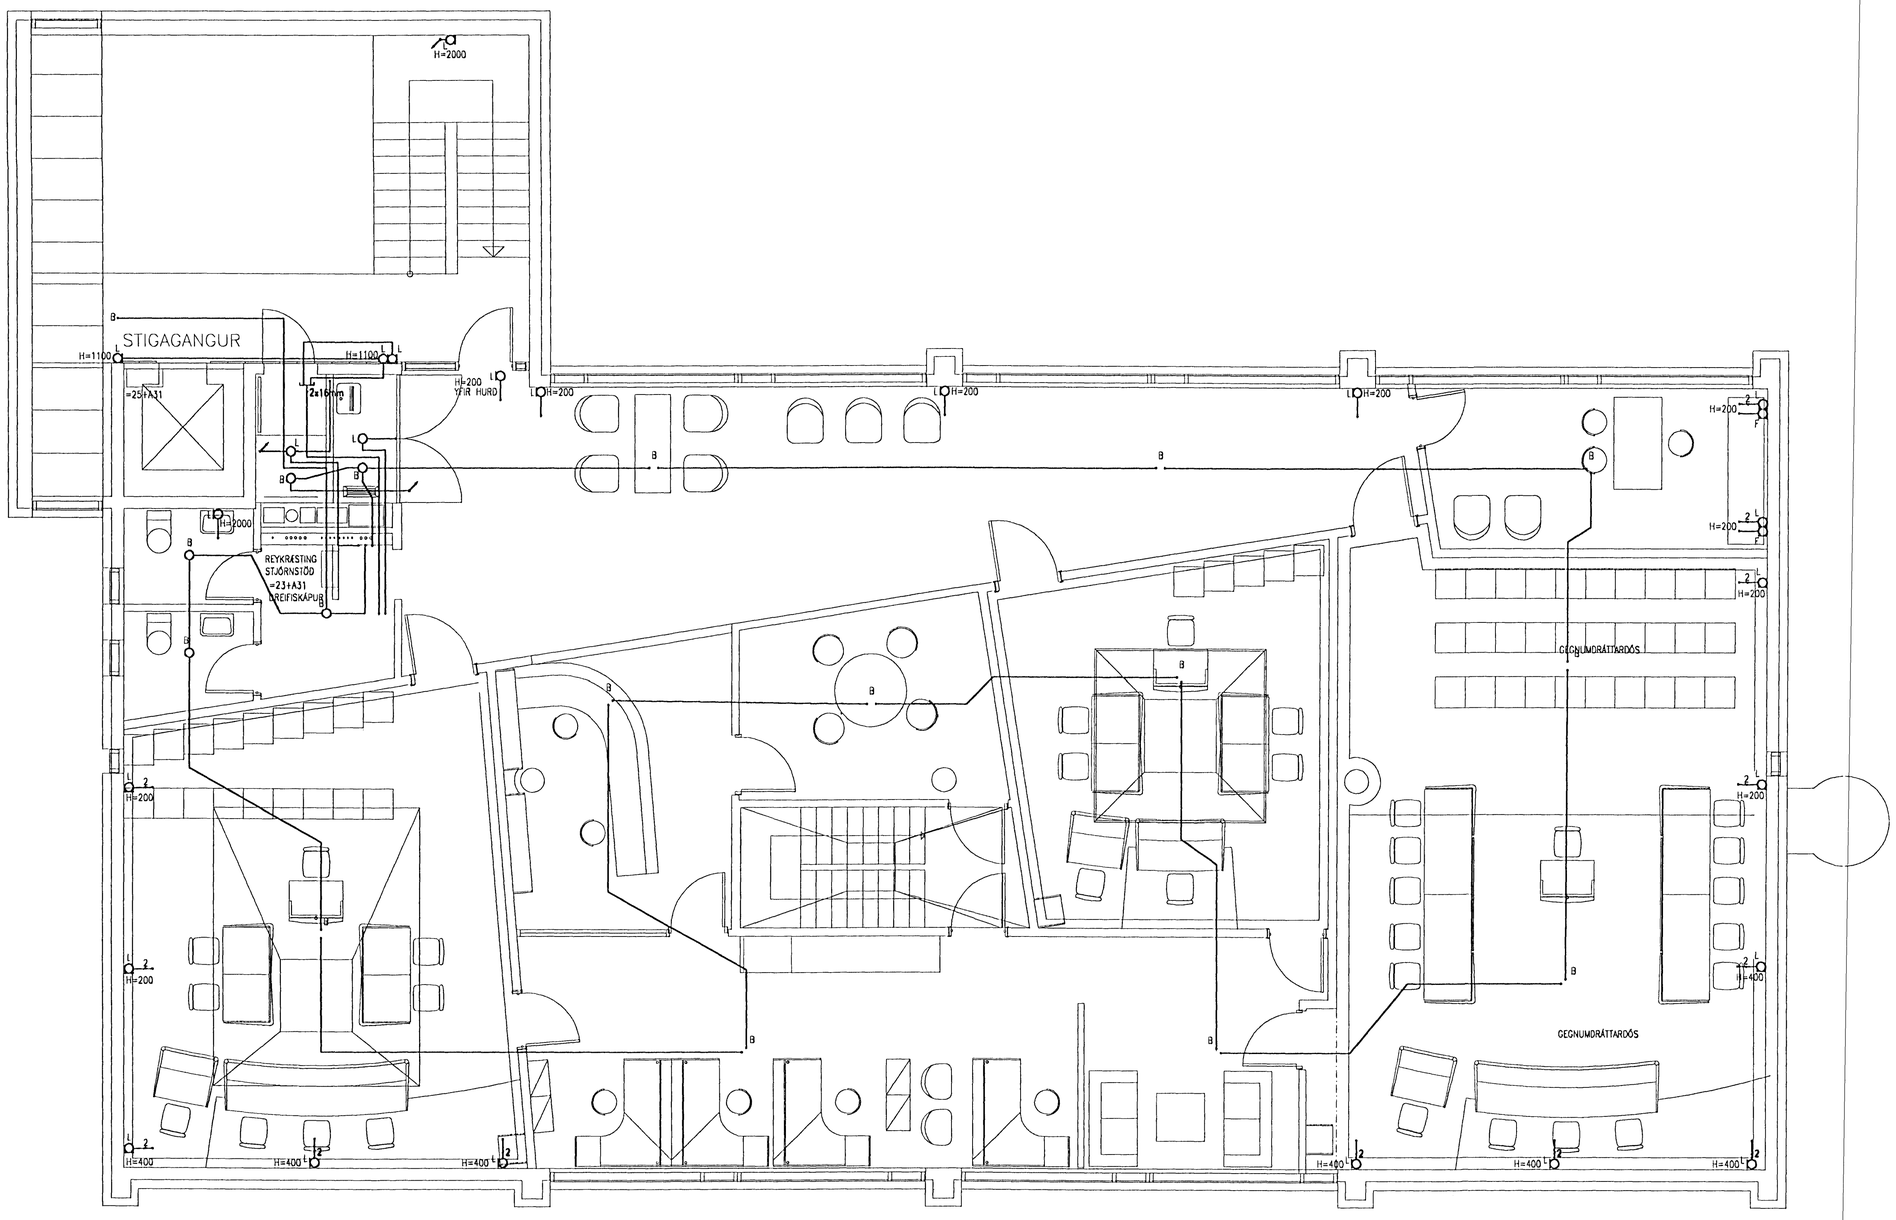

ÖLL MÁL Í MILLIMETRUM.

1 0 1 2 3 4 5 m

Eigi má fjölfalda þessa teikningu til, notkunar fyrir þriðja aðila, né breyta henni án leyfis Rafteikningar hf.

ÚTG.	DAGS.		TEIKN.	BREYTT	YFIRF.	SAMÞ.	ÚTG.	DAGS.		TEIKN.	BREYTT	YFIRF.	SAMÞ.
							A	01.10.17	REYNDARTEIKNING	LEF	ÞGH	[signature]	[signature]

HANNAÐ	ÞGH
TEIKN.	ÞGH
YFIRF.	HS
SAMÞ.	HG
VERKNR.	9908
GEYMSLUNR.	
DAGS.	00.08.28

RAFTEIKNING HF
RÁÐGJAFARVERKFRÆÐINGAR
CONSULTING ENGINEERS

FJARDARGATA 9 HAFNARFIRDI

3. HÆD – LÁGSPENNU– OG

SMÁSPENNUKERFI Í LOFTI – UPPSTEYPA

TEIKN. NR. 20.5.311 NÆSTA TEIKN. NR. ÚTG. A