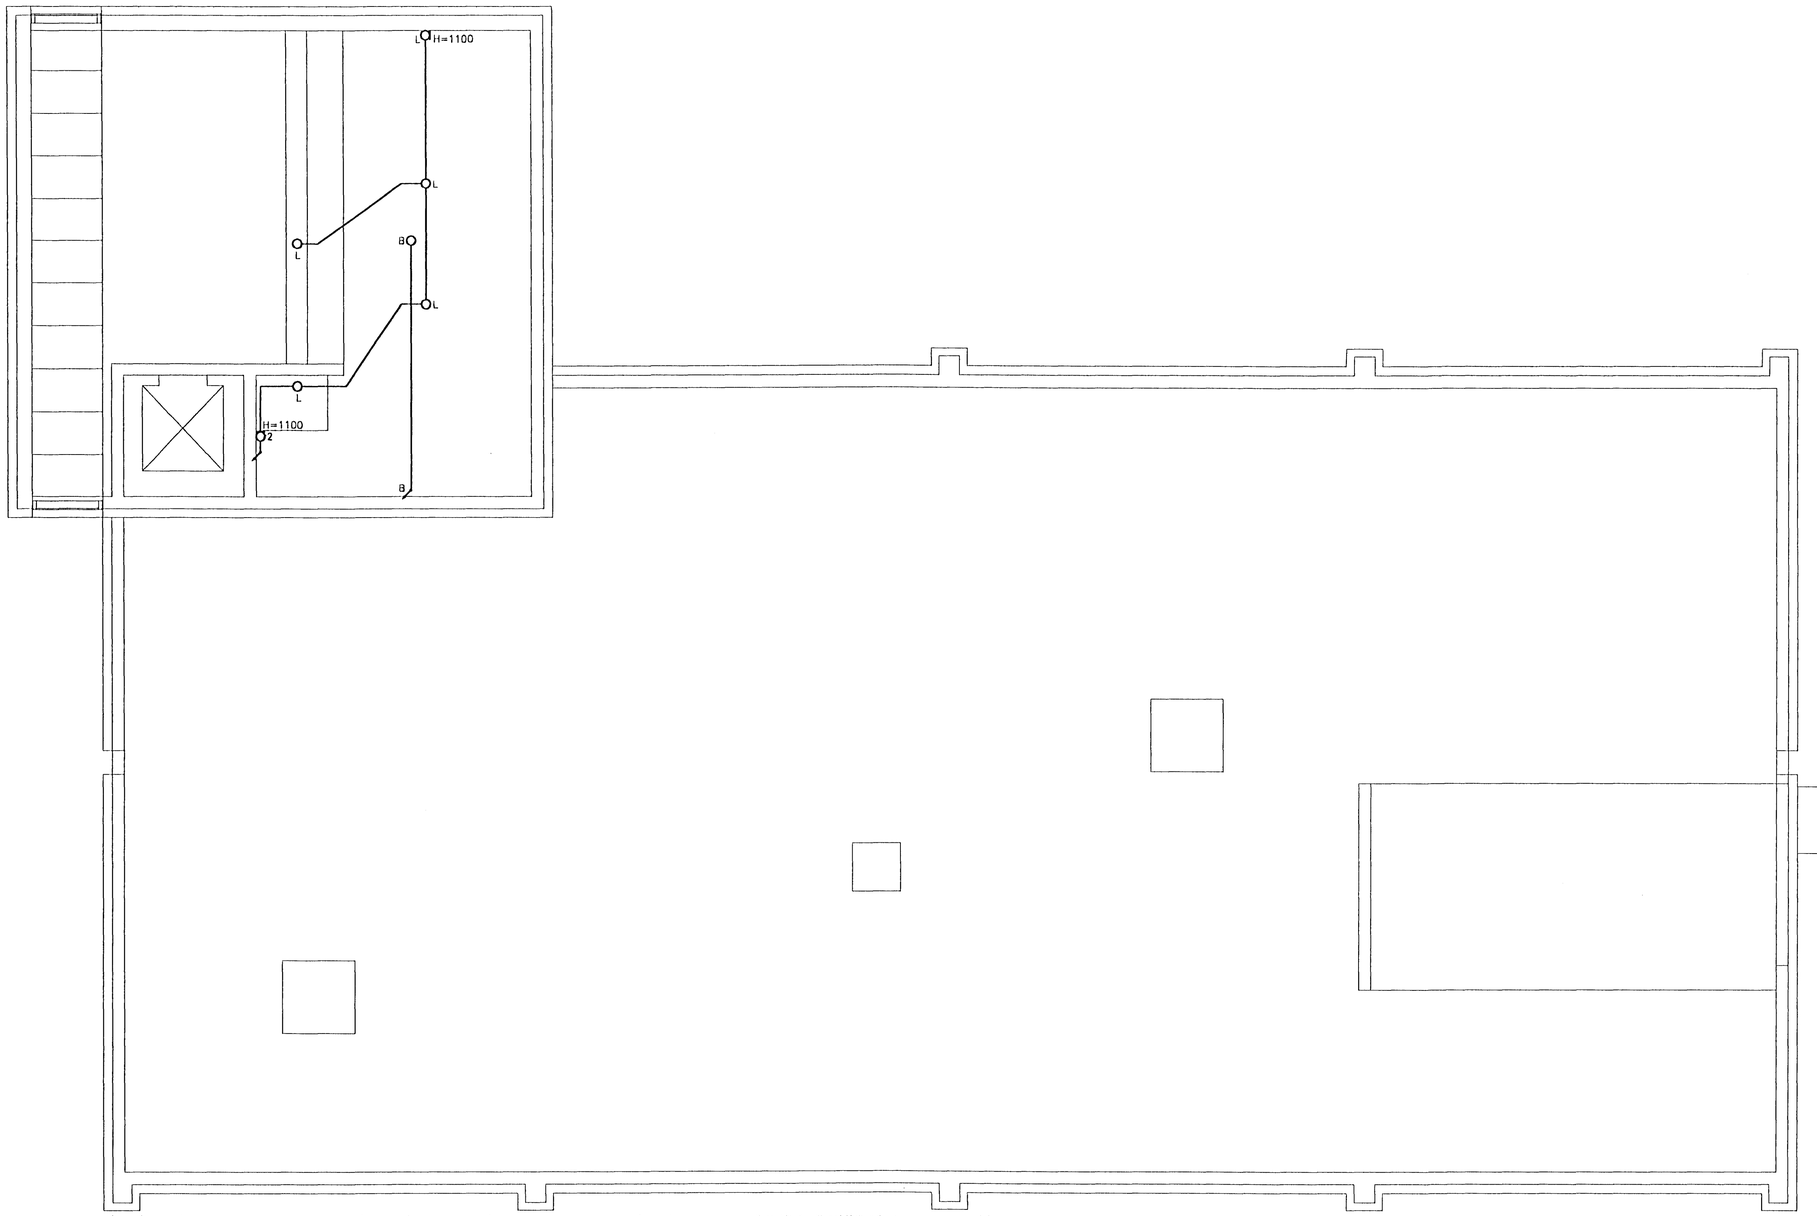

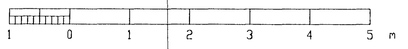

Eigi má fjölfalda þessa teikningu til notkunar fyrir þróju aðila, né breyta henni án leyfis Rafteikningar hf.

	ÚTG.	DAGS.		TEIKN.	BREYTT	YFIRF.	SAMP.	ÚTG.	DAGS.		TEIKN.	BREYTT	YFIRF.	SAMP.
								A	01.10.17	REYNDARTEIKNING	LEF	ÞGH	ÞGH	

HANNAÐ	ÞGH
TEIKN.	ÞGH
YFIRF.	HS
SAMP.	HG
VERKNR.	9908
GEYMSLUNR.	
DAGS.	00.08.28

RAFTEIKNING HF
RÁÐGJAFARVERKFRÆÐINGAR
CONSULTING ENGINEERS

FJARÐARGATA 9 HAFNARFIRÐI

4. HÆÐ – LÁGSPENNU– OG SMÁSPENNUKERFI Í LOFTI – UPPSTEYPA

TEIKN. NR. 20.5.411 | NÆSTA TEIKN. NR. | ÚTG. A