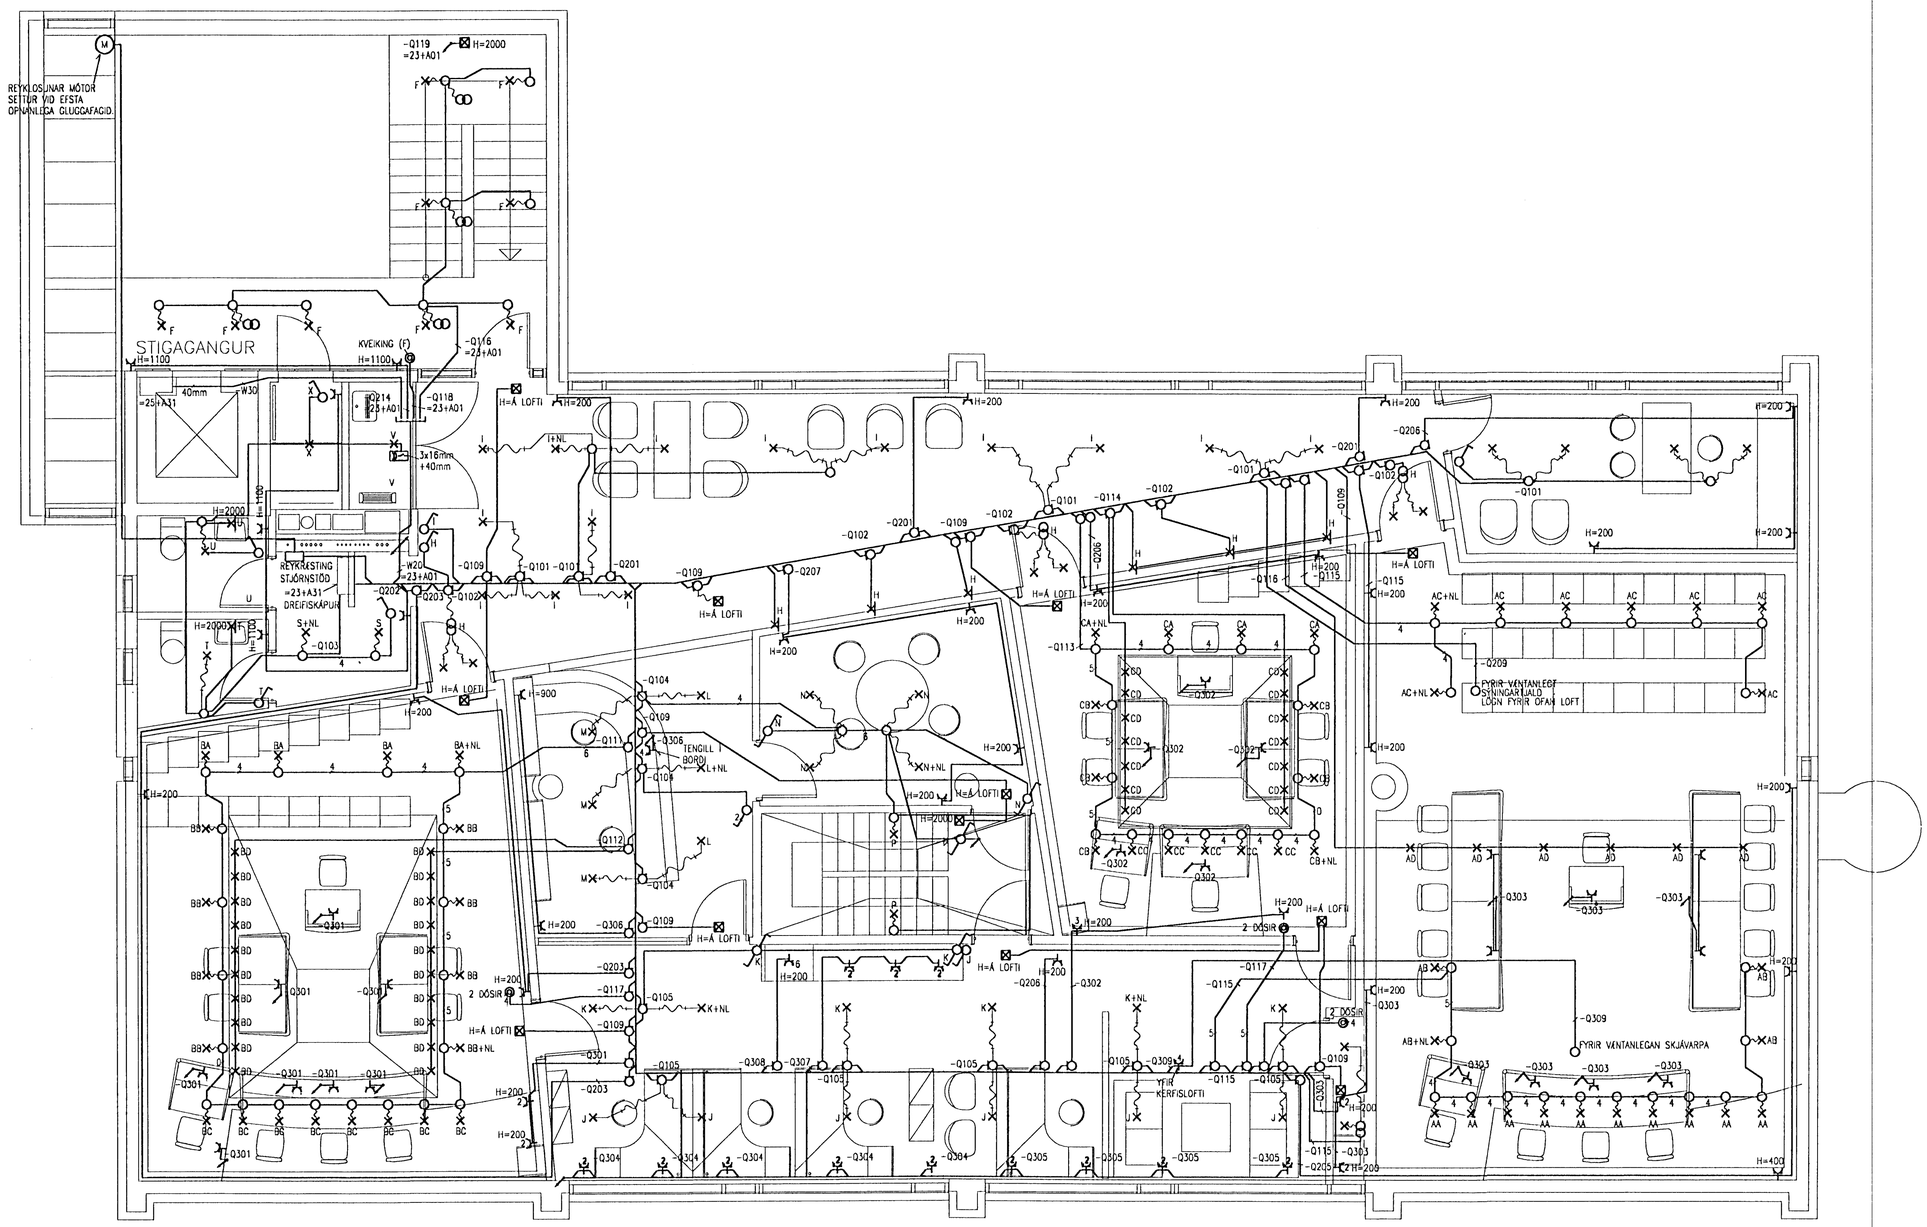

ÖLL MÁL Í MILLIMETRUM.

1 0 1 2 3 4 5 m

Eigi má fjölfalda þessa teikningu til, notkunar fyrir þriðja aðila, né breyta henni ón leyfis Rafteikningar hf.

ÚTG.	DAGS.		TEIKN.	BREYTT	YFIRF.	SAMÞ.	ÚTG.	DAGS.		TEIKN.	BREYTT	YFIRF.	SAMÞ.
							B	01.10.17	REYNDARTEIKNING	LEF	ÞGH		
							A	01.04.30	BREYTING Á DÓMSAL 1	RÖJ	ÞGH	ÁGE	HG

HANNAÐ	ÞGH
TEIKN.	RÖJ
YFIRF.	ÁGE
SAMÞ.	HG
VERKNR.	9908
GEYMSLUNR.	
DAGS.	01.04.11

RAFTEIKNING HF
RÁÐGJAFARVERKFRÆÐINGAR
CONSULTING ENGINEERS

FJARÐARGATA 9 HAFNARFIRÐI

3. HÆÐ

LÁGSPENNUKERFI Í LOFTI

TEIKN. NR. 23.5.311 NÆSTA TEIKN. NR. ÚTG. B