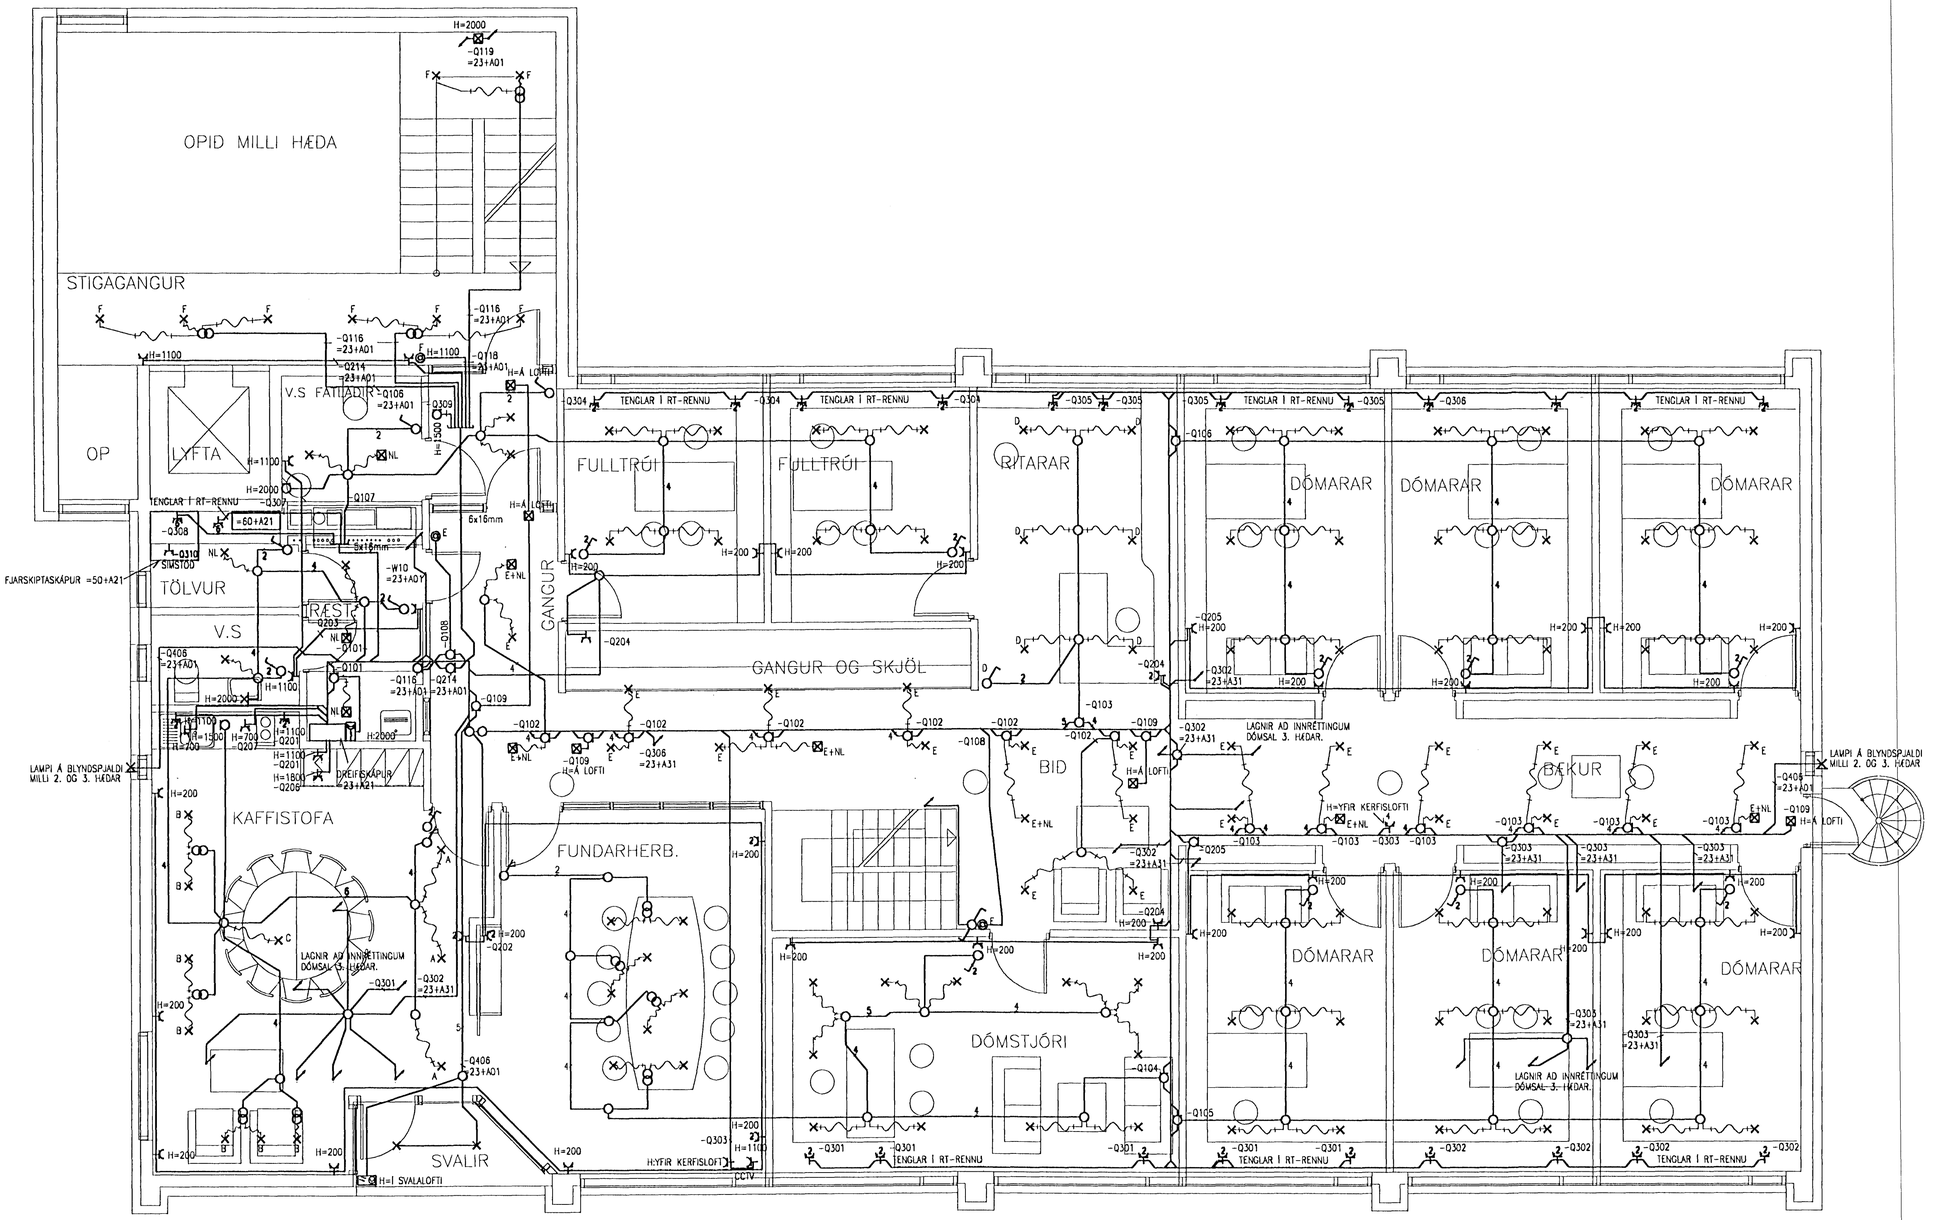

ÖLL MÁL Í MILLIMETRUM.

1 0 1 2 3 4 5 m

Eigi má fjölfalda þessa teikningu til notkunar fyrir þriðja aðila, né breyta henni án leyfis Rafteikningar hf.

	GTG.	DAGS.		TEIKN.	ÞREYTT	YFIRF.	SAMÞ.
B	01.10.17	REYNDARTEIKNING	LEF	ÞGH		
A	01.04.11	DREIFISKÁPUR FÆRÐUR OG GREINAMERKINGAR	RÖJ	ÞGH	ÁGE	HG

HANNAÐ	ÞGH
TEIKN.	ÞGH
YFIRF.	HS
SAMÞ.	HG
VERKNR.	9908
GEYMSLUNR.	
DAGS.	01.01.14

RAFTEIKNING HF
RÁÐGJAFARVERKFRÆÐINGAR
CONSULTING ENGINEERS

FJARÐARGATA 9 HAFNARFIRÐI

2. HÆÐ

LÁGSPENNUKERFI Í LOFTI

TEIKN. NR. 23.5.211 | NÆSTA TEIKN. NR. | GTG. B