Eigi má fjölfalda þessa teikningu til, notkunar fyrir þriðja aðila, né breyta henni án leyfis Rafteikningar hf.

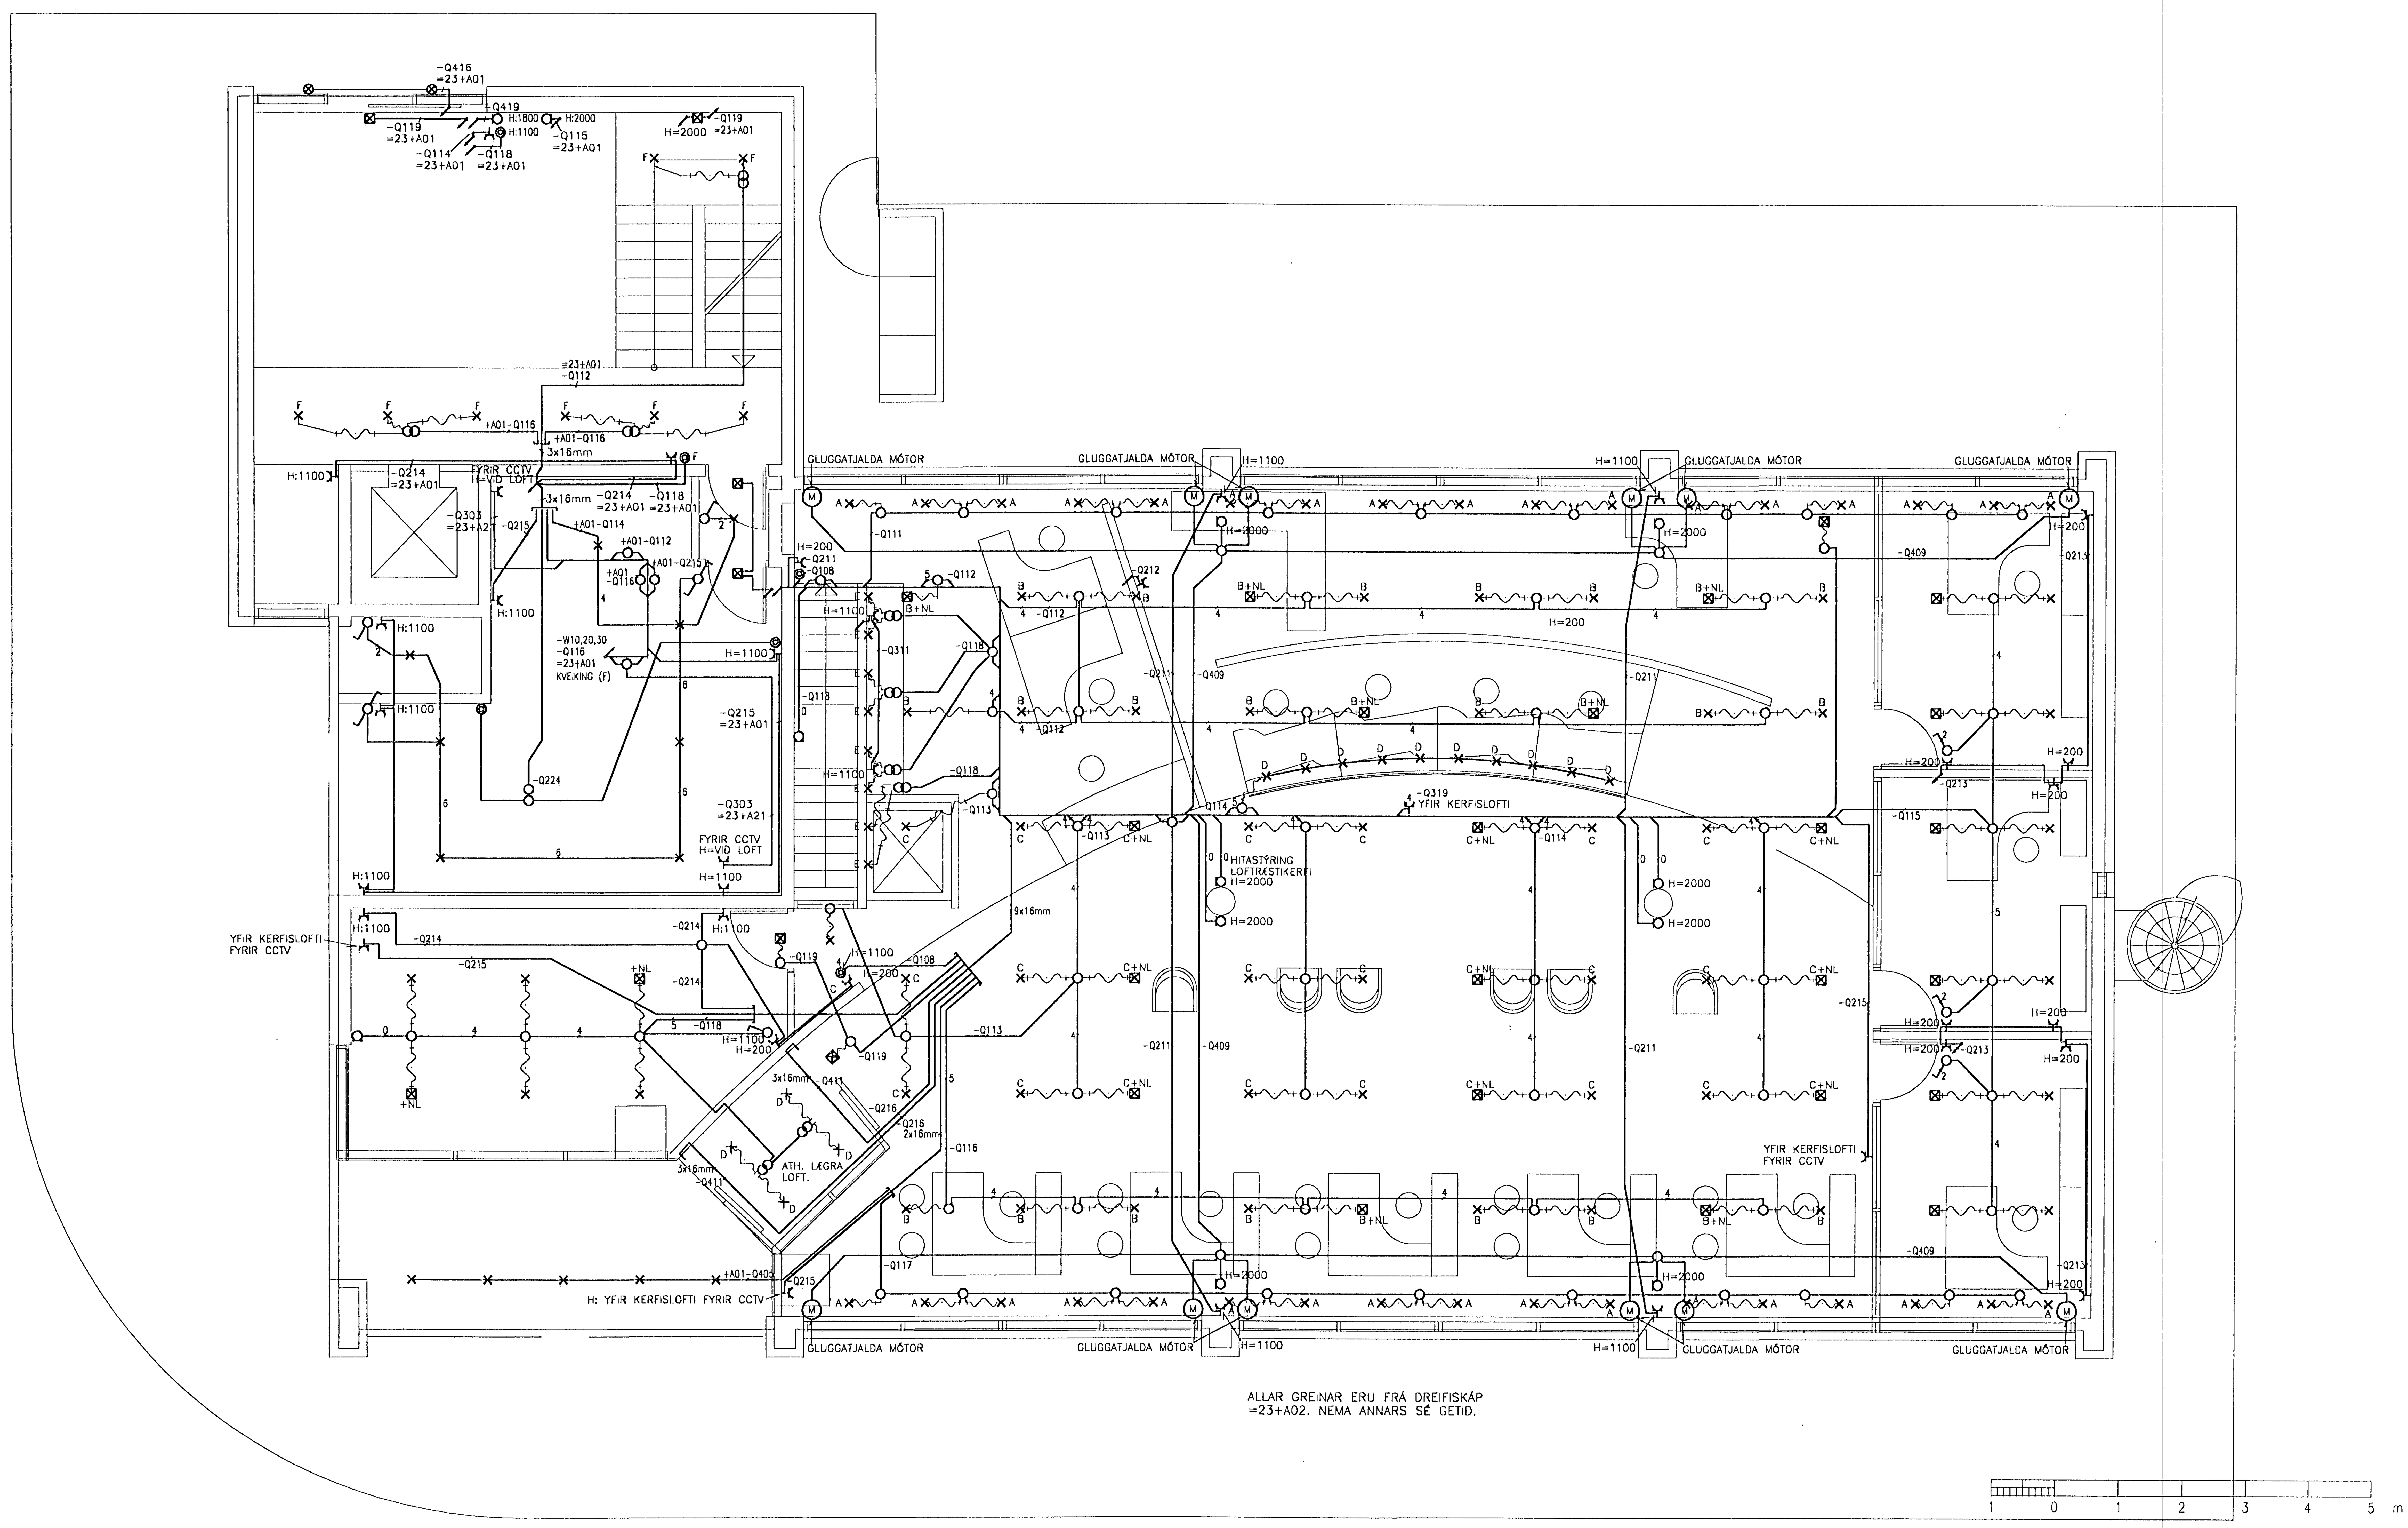

B	01.10.17	REYNDARTEIKNING	LEF	ÞGH	ÁGE	HG	HANNAÐ	ÞGH
A	01.04.11	LAGNIR Í BANKARÝMI BÆTT VIÐ	RÖJ	ÞGH	ÁGE	HG	TEIKN.	RÖJ
ÚTG.	DAGS.		TEIKN.	BREYTT	YFIRF.	SAMÞ.	YFIRF.	HS
							SAMÞ.	HG
							VERKNR.	9908
							GEYMSLUNR.	
							DAGS.	01.01.14

RAFTEIKNING HF
RÁÐGJAFARVERKFRÆÐINGAR
CONSULTING ENGINEERS

FJARÐARGATA 9 HAFNARFIRÐI

1. HÆÐ

LÁGSPENNUKERFI Í LOFTI

TEIKN. NR. 23.5.111 NÆSTA TEIKN. NR. ÚTG. B