



Eigi, með fjárláðo þessu teikningu til, notkunar fyrir þröðu öðru, né breyta henni án leyfis Rafteikningar hf.

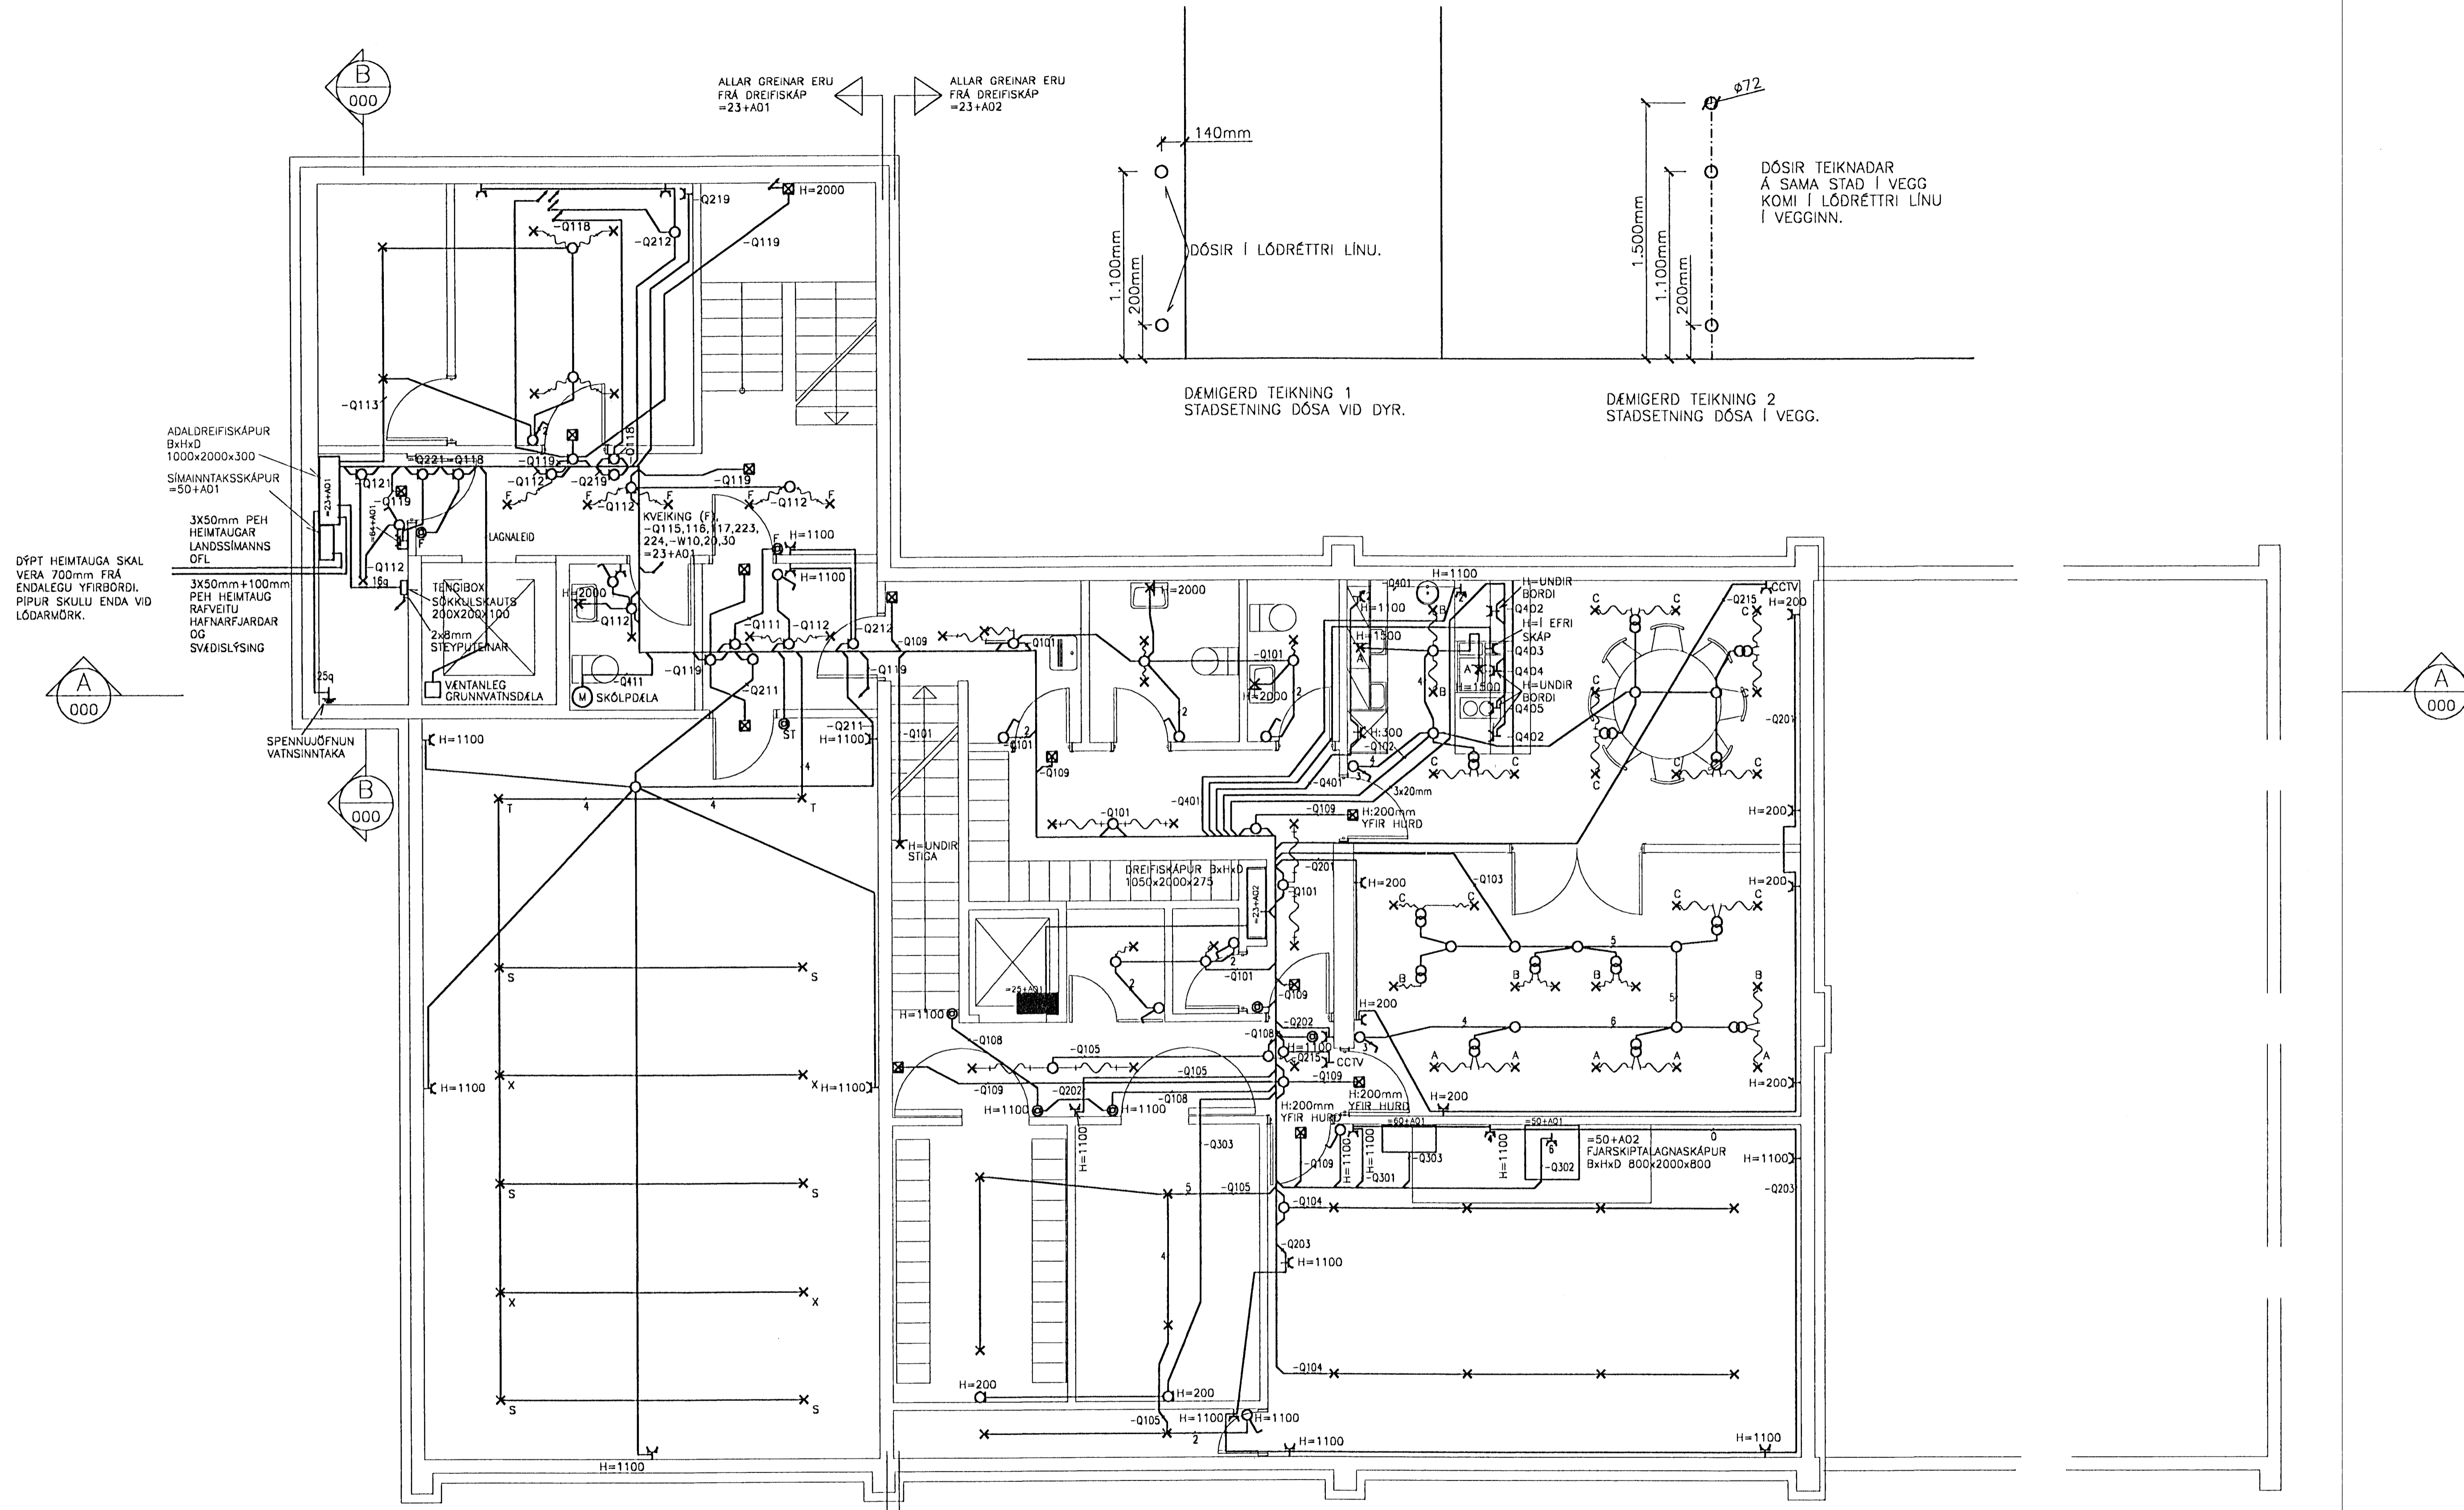

DTG.		DAGS.		TEIKN.		BREYTT		YFIRF.		SAMÞ.		DTG.		DAGS.		TEIKN.		BREYTT		YFIRF.		SAMÞ.		DAGS.		00.11.17			
				B		01.10.17		REYNDARTEIKNING		LEF		PCH		AGE		HG		HANNAÐ		PCH		TEIKN.		RÖJ		FJARDARGATA 9 HAFNARFIRDI			
		A		01.04.11		GREINAMERKINGAR OFL.		RÖJ		PCH		AGE		HG		VERKNR.		9908		KJALLARI		LÁGSPENNUKERFI Í LOFT		TEIKN. NR. 23.5.011		NÁSTA TEIKN. NR.		G1G. B	

RAFTEIKNING HF  **FJARDARGATA 9 HAFNARFIRDI**
 RÁÐGJAFARVERKFRÆÐINGAR
 CONSULTING ENGINEERS
 VERKNR. 9908
 DTG. 00.11.17