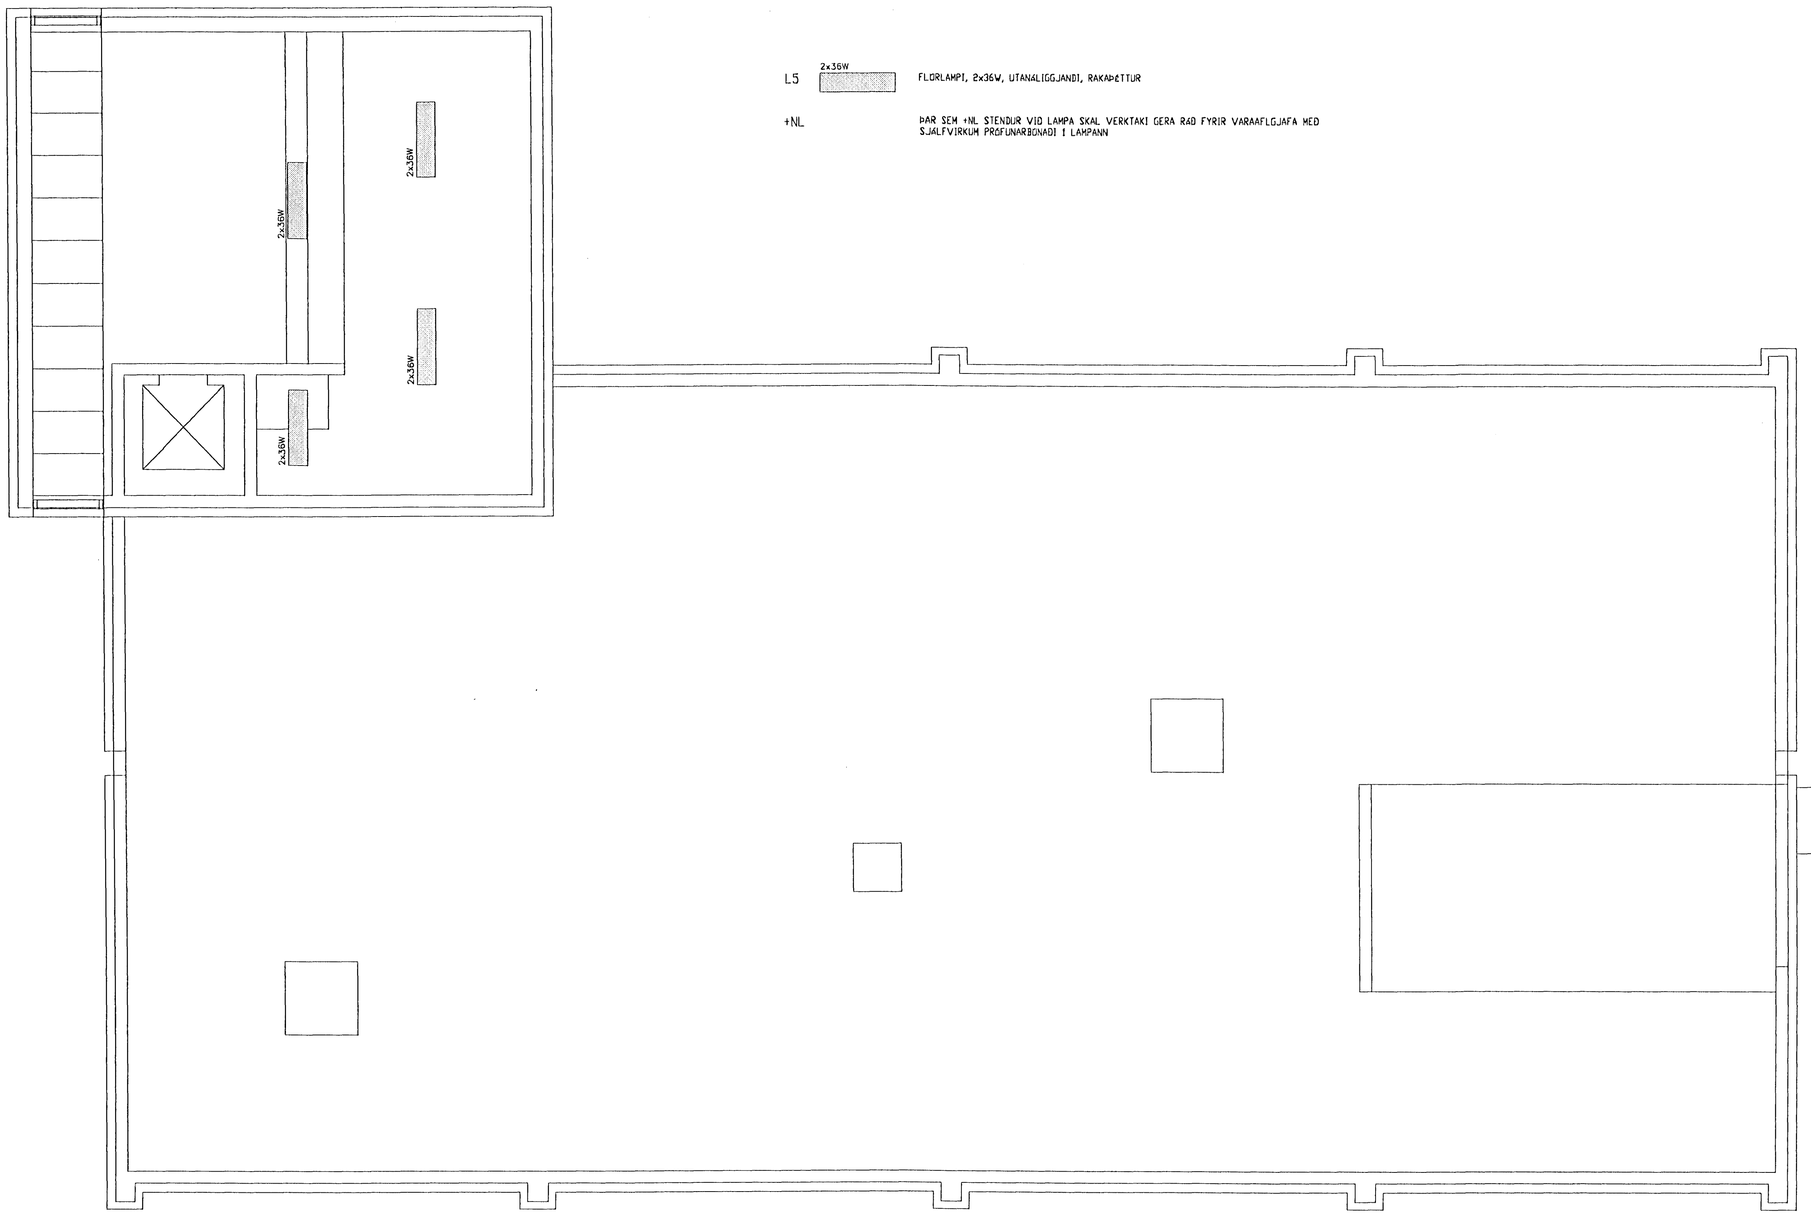

L5 2x36W FLORLAMPI, 2x36W, UTANÁLIGGJANDI, RAKAÞÉTTUR

+NL ÞAR SEM +NL STENDUR VIÐ LAMPA SKAL VERKTAKI GERA RÁÐ FYRIR VARAAFLGJAFA MEÐ SJÁLFVIRKUM PRÓFUNARBÚNAÐI Í LAMPANN

ÖLL MÁL Í MILLIMETRUM.

1 0 1 2 3 4 5 m

Eigi má fjölfalda þessa teikningu til, notkunar fyrir þriðja aðila, né breyta henni án leyfis Rafteikningar hf.

							A	01.10.17	REYNDARTEIKNING	LEF	ÁGE			HANNAÐ	GLS/ ÞGH
														TEIKN.	RÖJ
														YFIRF.	ÁGE
														SAMÞ.	HG
														VERKNR.	9908
														GEYMSLUNR.	
ÚTG.	DAGS.		TEIKN.	BREYTT	YFIRF.	SAMÞ.	ÚTG.	DAGS.		TEIKN.	BREYTT	YFIRF.	SAMÞ.	DAGS.	01.01.14

RAFTEIKNING HF
RÁÐGJAFARVERKFRÆÐINGAR
CONSULTING ENGINEERS

FJARÐARGATA 9 HAFNARFIRÐI

4. HÆÐ

LÝSINGARKERFI Í LOFTI

TEIKN. NR. 30.5.411 NÆSTA TEIKN. NR. ÚTG. A