



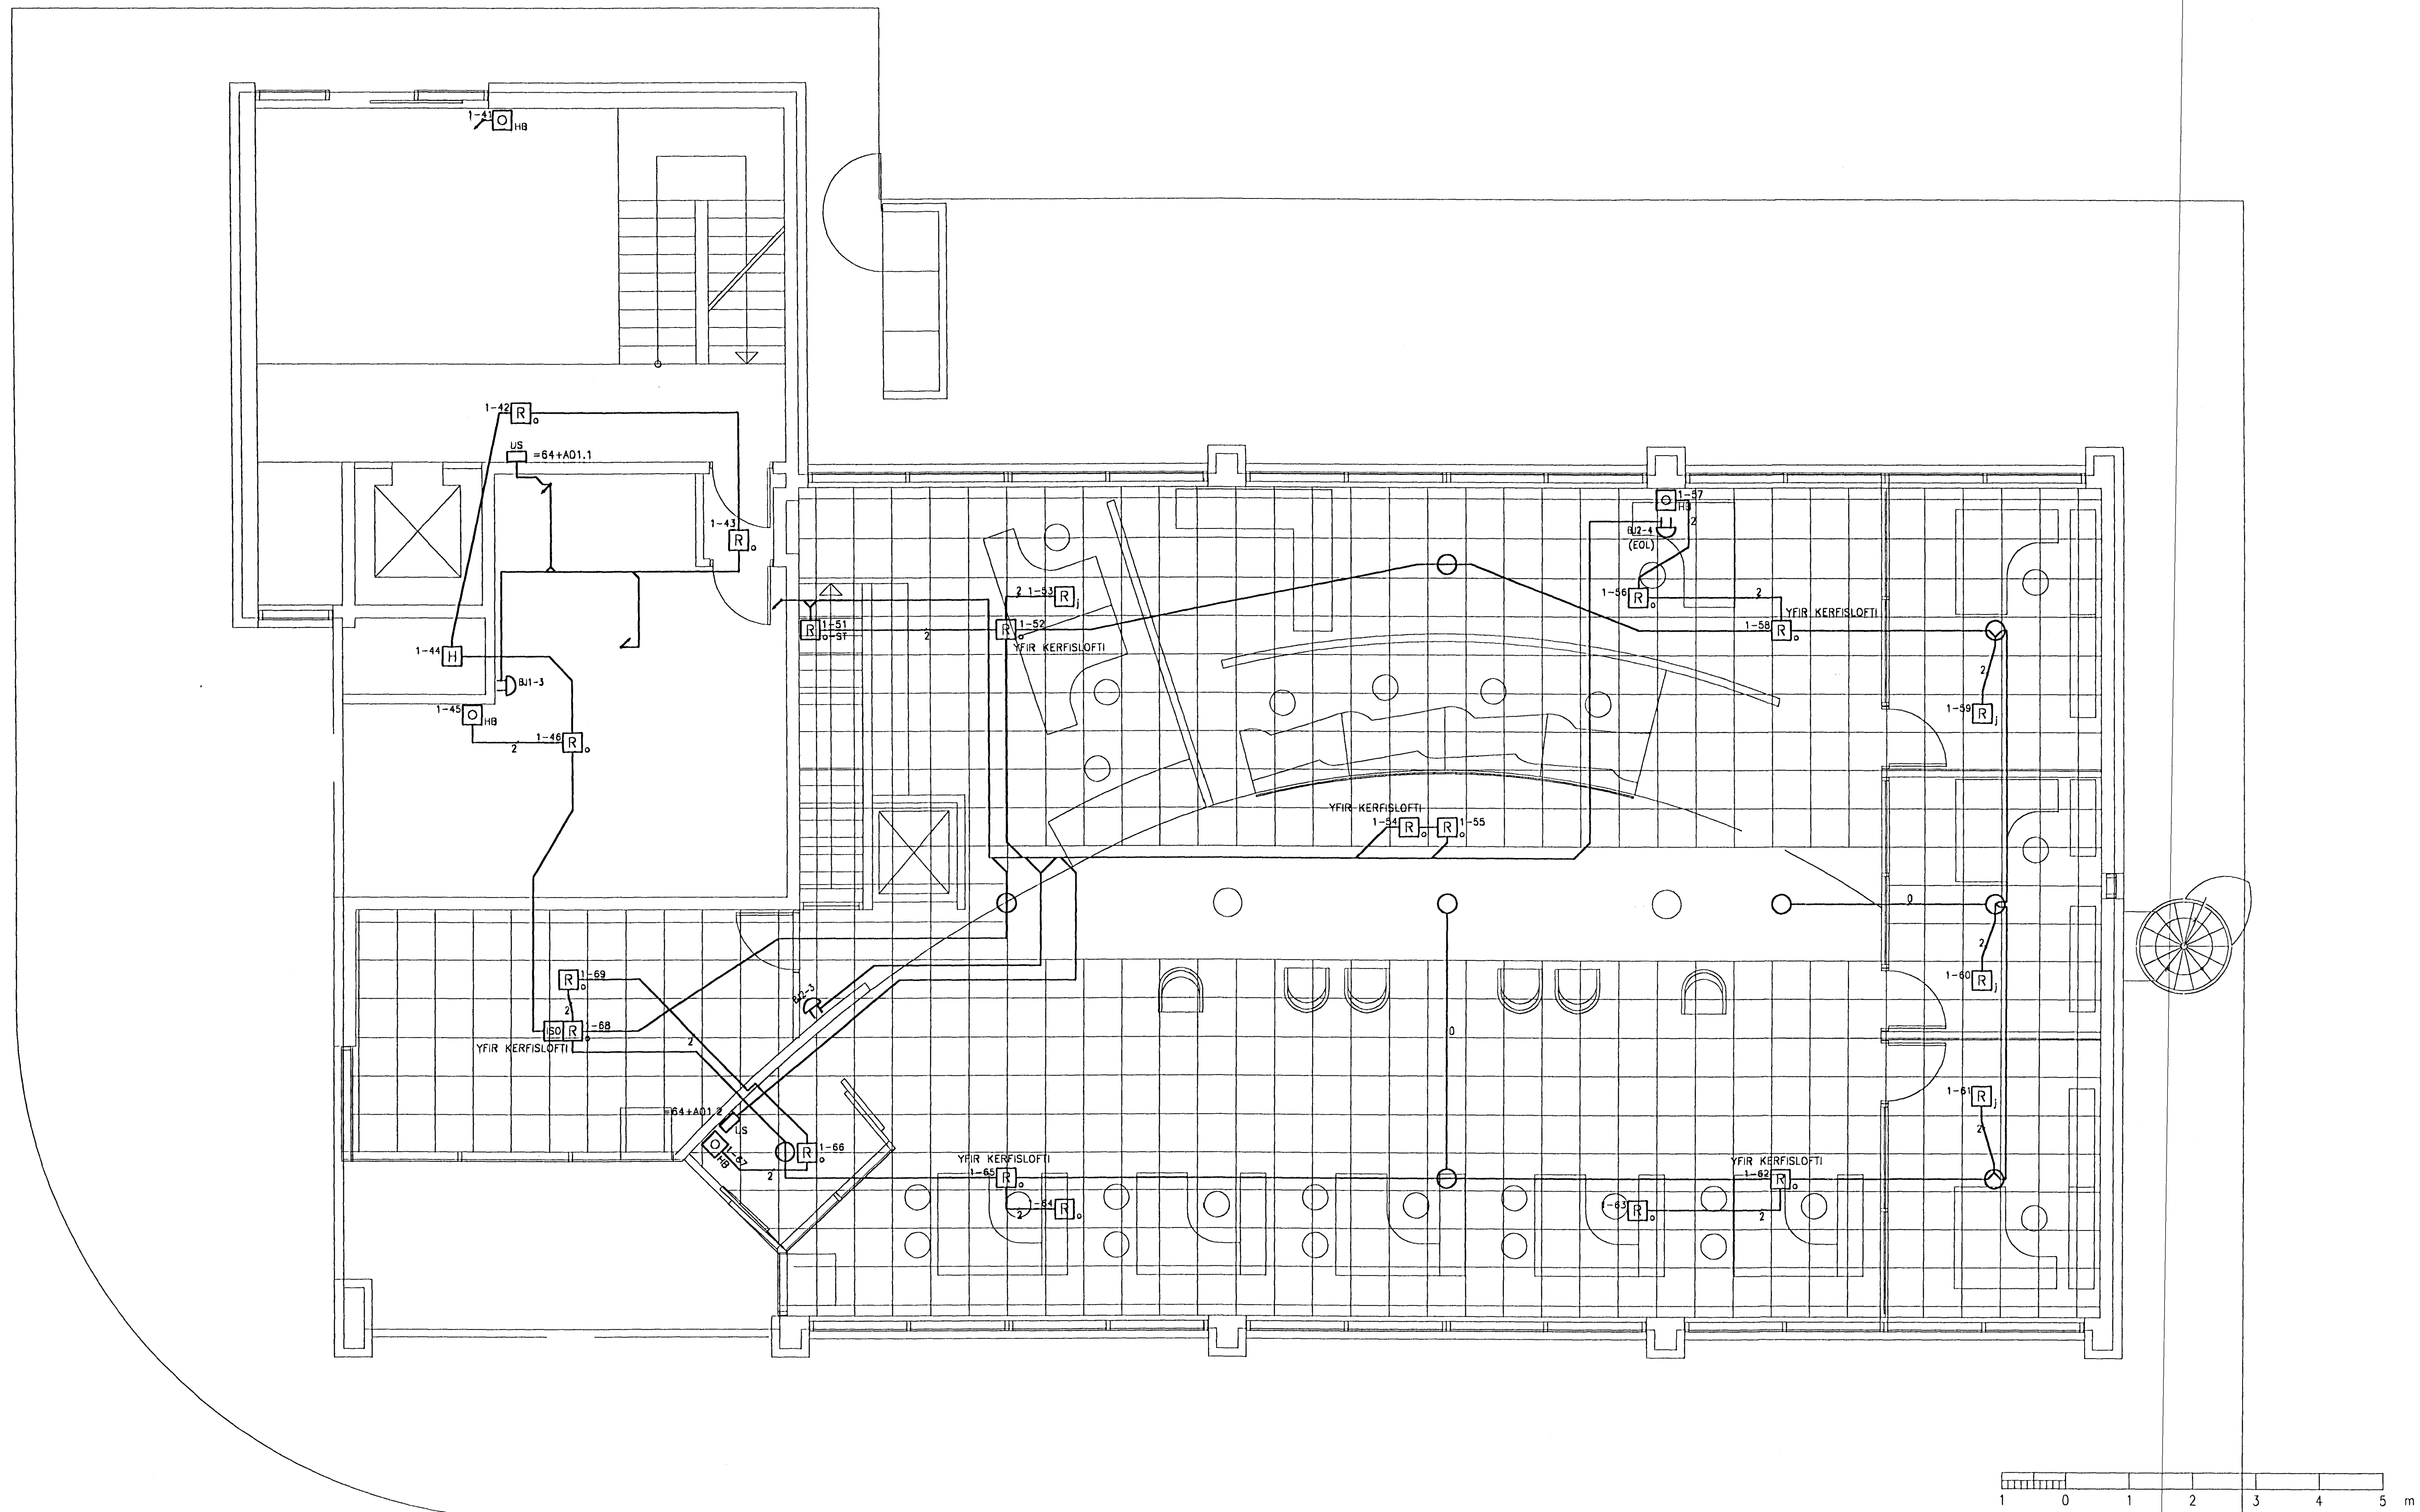

ÓTG.		DAGS.		TEIKN.		BREYTT		YFIRF.		SAMÞ.		ÓTG.		DAGS.		REYNDARTEIKNING		NÖMÉRING		YFIRF.		SAMÞ.		DAGS.		HAFNAD		PCH/BIS		TEIKN.		RÖJ		YFIRF.		HS		SAMÞ.		HG		VERKNR.		990B		GEYMSLUNR.		01.01.14		RAFTEIKNING HF		RÄDDGJAFARVERKFRÆÐINGAR		CONSULTING ENGINEERS		FJARDARGATA 9 HAFNARFIRDI		1. HÆÐ		BRUNAVIÐVÖRUNARKERFI		TEIKN. NR. 84.5.111		NÆSTA TEIKN. NR.		ÓTG. C	
