


ÖLL MÁL Í MILLIMETURM.

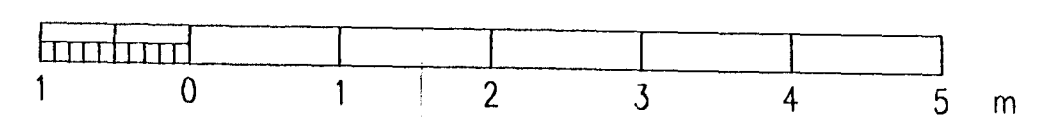

Egji með tjólföldu þessu teikningu líti, notuðum fyrir þrjú þúsund, né breyta henni án leyfis Ráðgjafarverkfæðingaráðs hf.

ÖG.	DAGS.	TEIKN.	BREYTT	YFIRF.	SAMP.	ÖG.	DAGS.	REYNDARTEIKNING NÚMERING	LEF	DGH	WV	HG	HANNAÐ	DGH/BIS
						C	01.10.17		RÖJ	BIS	DGH	HG	TEIKN.	DGH
						B	01.05.16		JGÖ	BIS	VB	HG	YFIRF.	HS
						A	01.04.02	ÝMSAR BREYTINGAR					SAMP.	HG
													VENUR.	990B
													DEIÐSLUNN.	
													DAGS.	01.01.14



FJARDARGATA 9 HAFNARFIRÐI
2. HÆÐ
BRUNAVIÐVÖRUNARKERFI

TEIKN. NR. 64.5.211 NMSA TEIKN. NR. ÖG. C