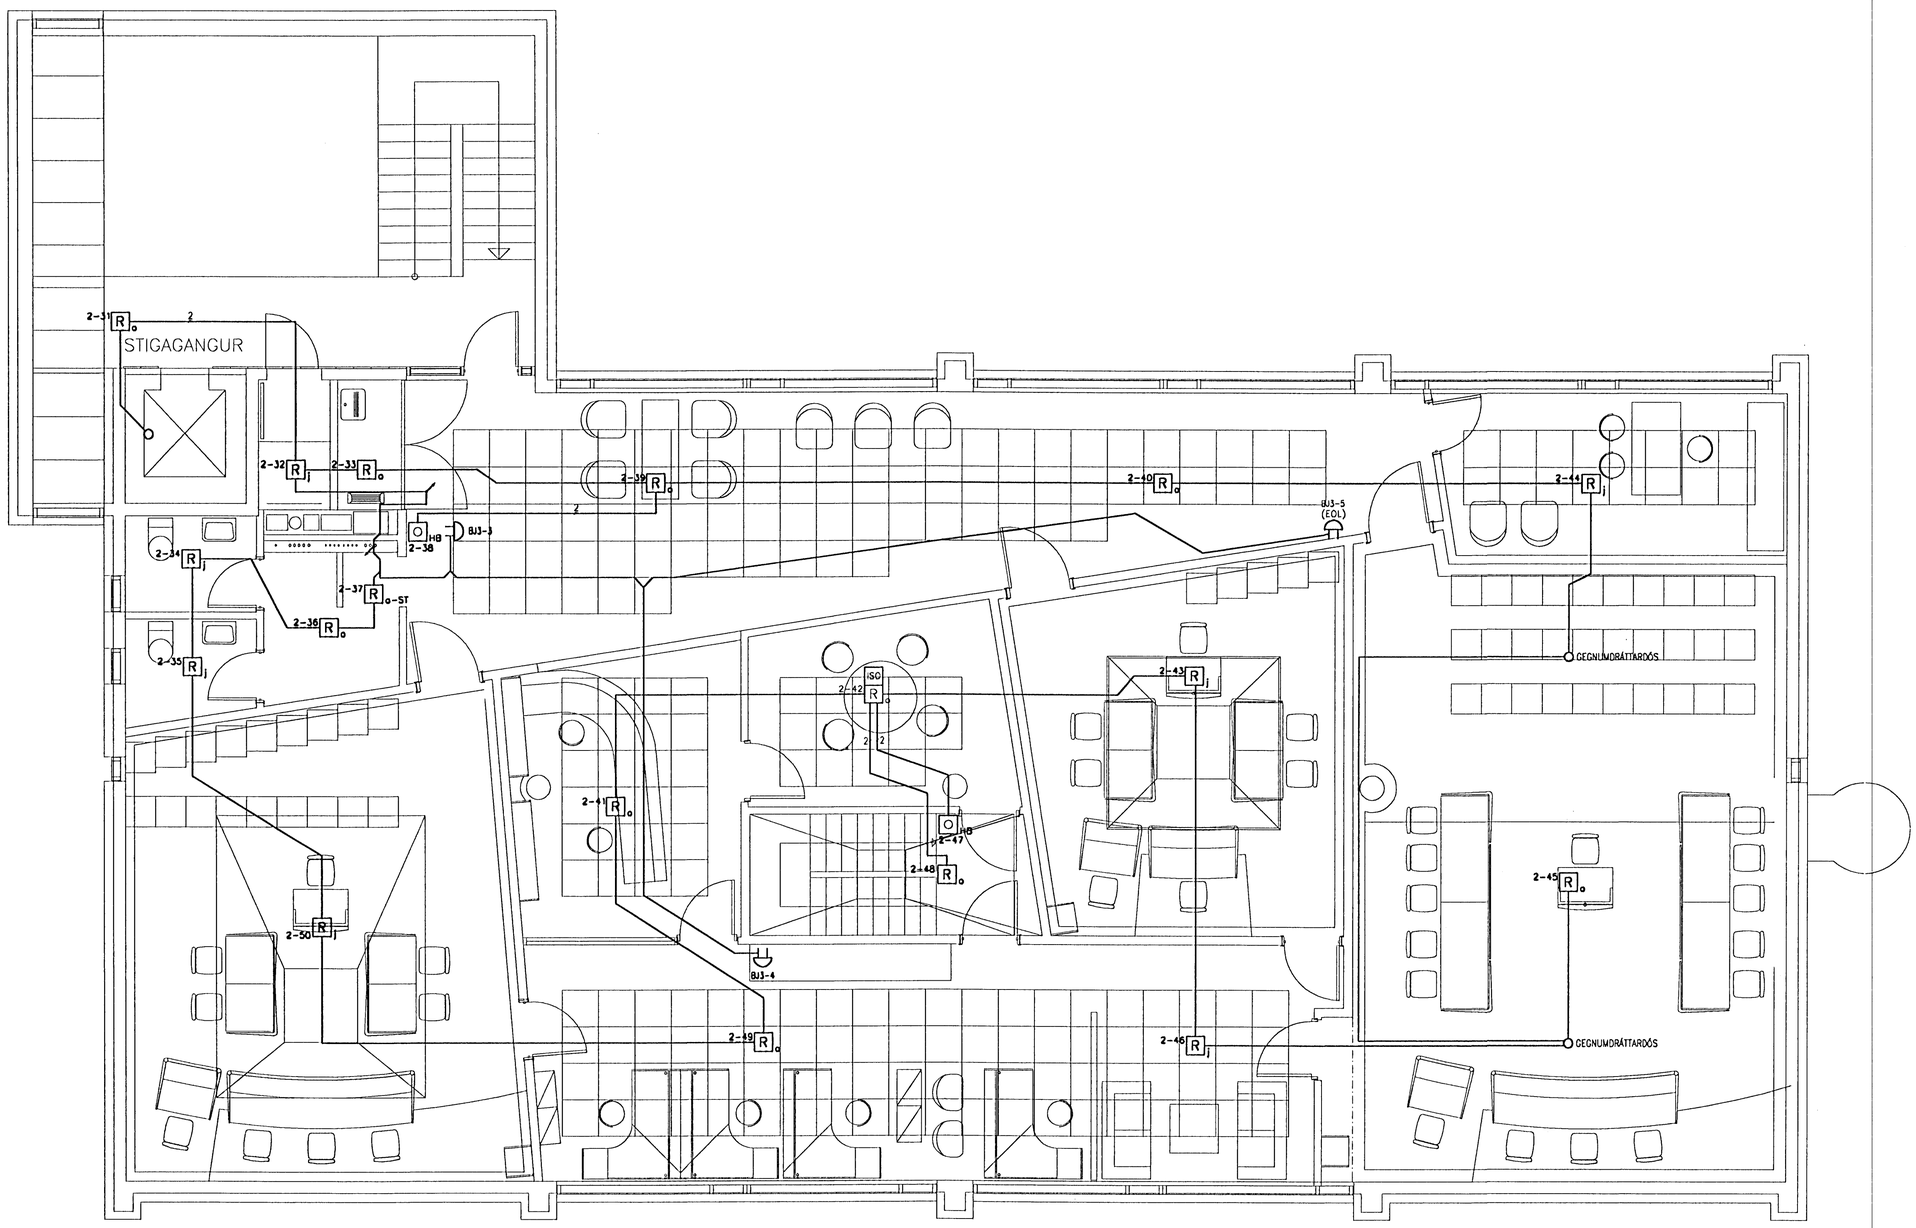

1 0 1 2 3 4 5 m

Eigi má fjölfalda þessa teikningu til, notkunar fyrir þriðja aðila, né breyta henni án leyfis Rafteikninga hf.

GTG.	DAGS.		TEIKN.	BREYTT	YFIRF.	SAMÞ.	GTG.	DAGS.		TEIKN.	BREYTT	YFIRF.	SAMÞ.
							B	01.10.17	REYNDARTEIKNING	LEF	ÞGH		
							A	01.05.16	NÚMERING	RÖJ	BIS	ÁGE	HG

HANNAÐ	ÞGH / BIS
TEIKN.	RÖJ
YFIRF.	VB
SAMÞ.	HG
VERKNR.	9908
GEYMSLUNR.	
DAGS.	01.04.02

RAFTEIKNING HF
RÁÐGJAFARVERKFRÆÐINGAR
CONSULTING ENGINEERS

FJARÐARGATA 9 HAFNARFIRÐI

3. HÆÐ

BRUNAVIÐVÖRUNARKERFI

TEIKN. NR. 64.5.311 NÆSTA TEIKN. NR. GTG. B