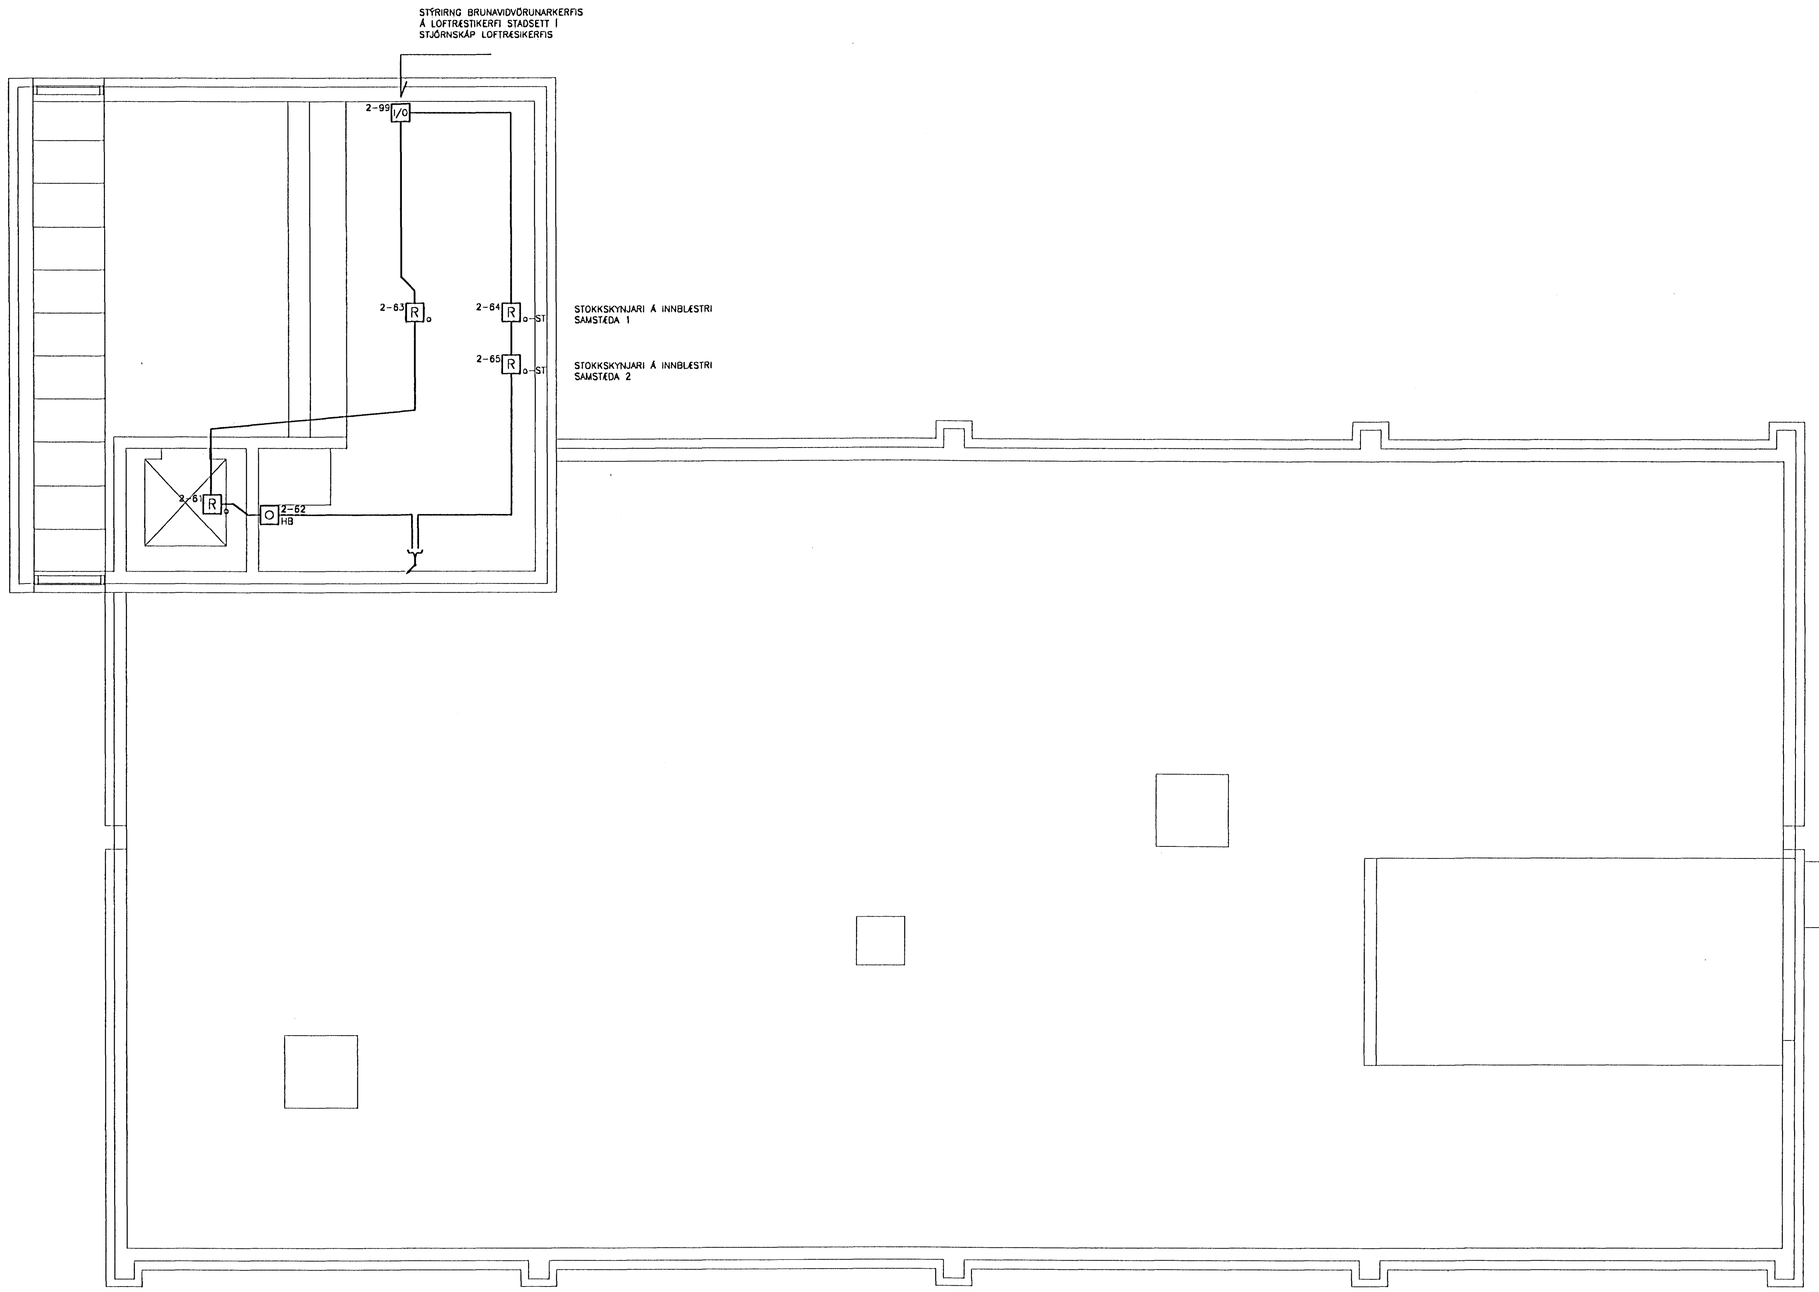

ÖLL MÁL Í MILLIMETRUM.

1 0 1 2 3 4 5 m

Eigi má ljósrita þessa teikningu til, notkunar fyrir þriðja aðila, né breyta henni án leyfis Raftæknivinnu hf.

	ÚTG.	DAGS.		TEIKN.	BREYTT	YFIRF.	SAMÞ.	ÚTG.	DAGS.
								B	01.10.17
			REYNDARTEIKNING	LEF	ÞGH				
								A	01.05.16
			NÚMERING	RÖJ	BIS	ÁGE	HG		

HANNAÐ	ÞGH/BIS
TEIKN.	JGÓ
YFIRF.	VB
SAMÞ.	HG
VERKNR.	9908
GEYMSLUNR.	
DAGS.	01.04.02

RAFTEIKNING HF
RÁÐGJAFARVERKFRÆÐINGAR
CONSULTING ENGINEERS

FJARÐARGATA 9 HAFNARFIRÐI

4. HÆÐ

BRUNAVIÐVÖRUNARKERFI

TEIKN. NR. 64.5.411 NÆSTA TEIKN. NR. ÚTG. B