




SKIPTING Í BRUNAHÖLF
GRUNNMYND KJALLARA 1:500

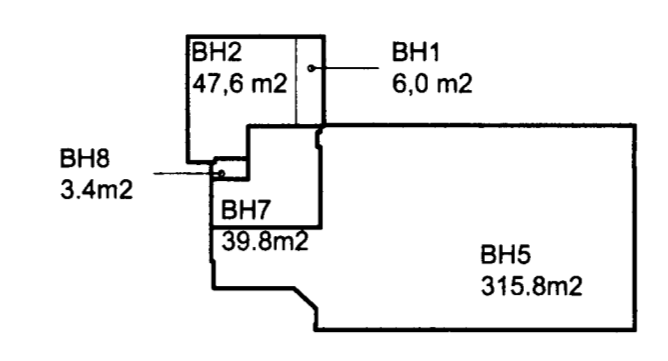

SKIPTING Í BRUNAHÖLF
GRUNNMYND 1. HÆÐAR 1:500

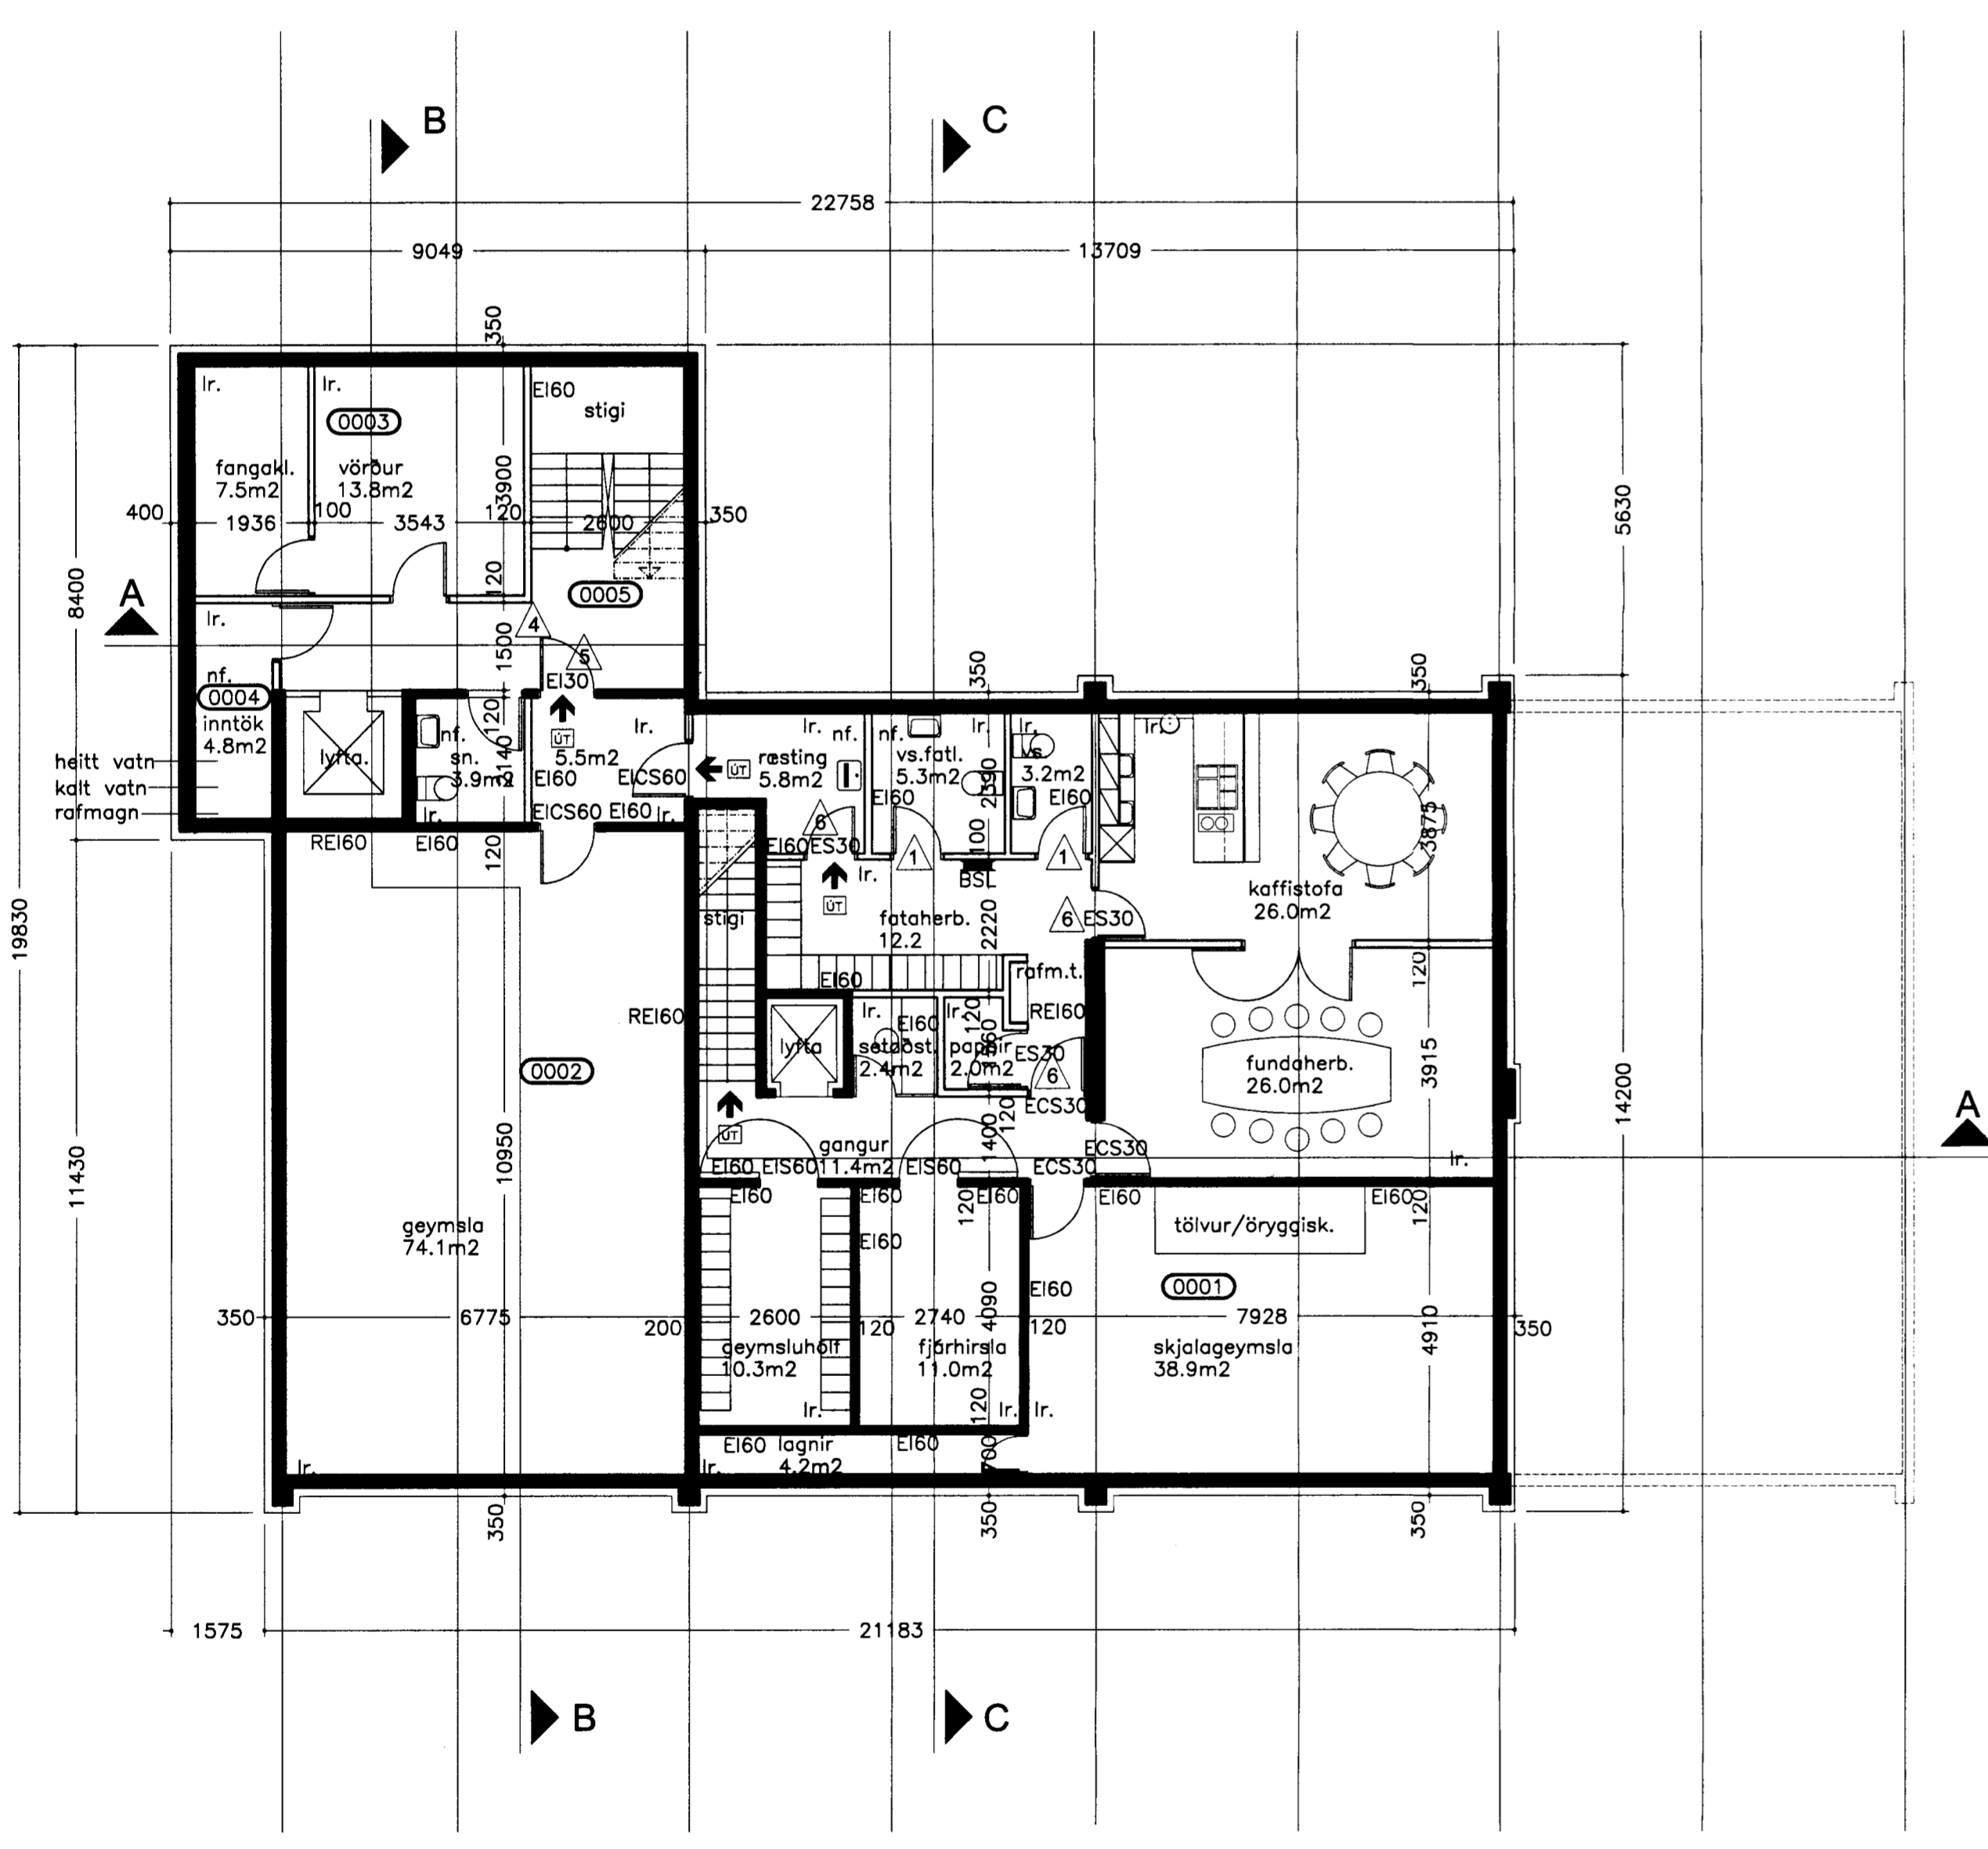

GRUNNMYND KJALLARA 1:100

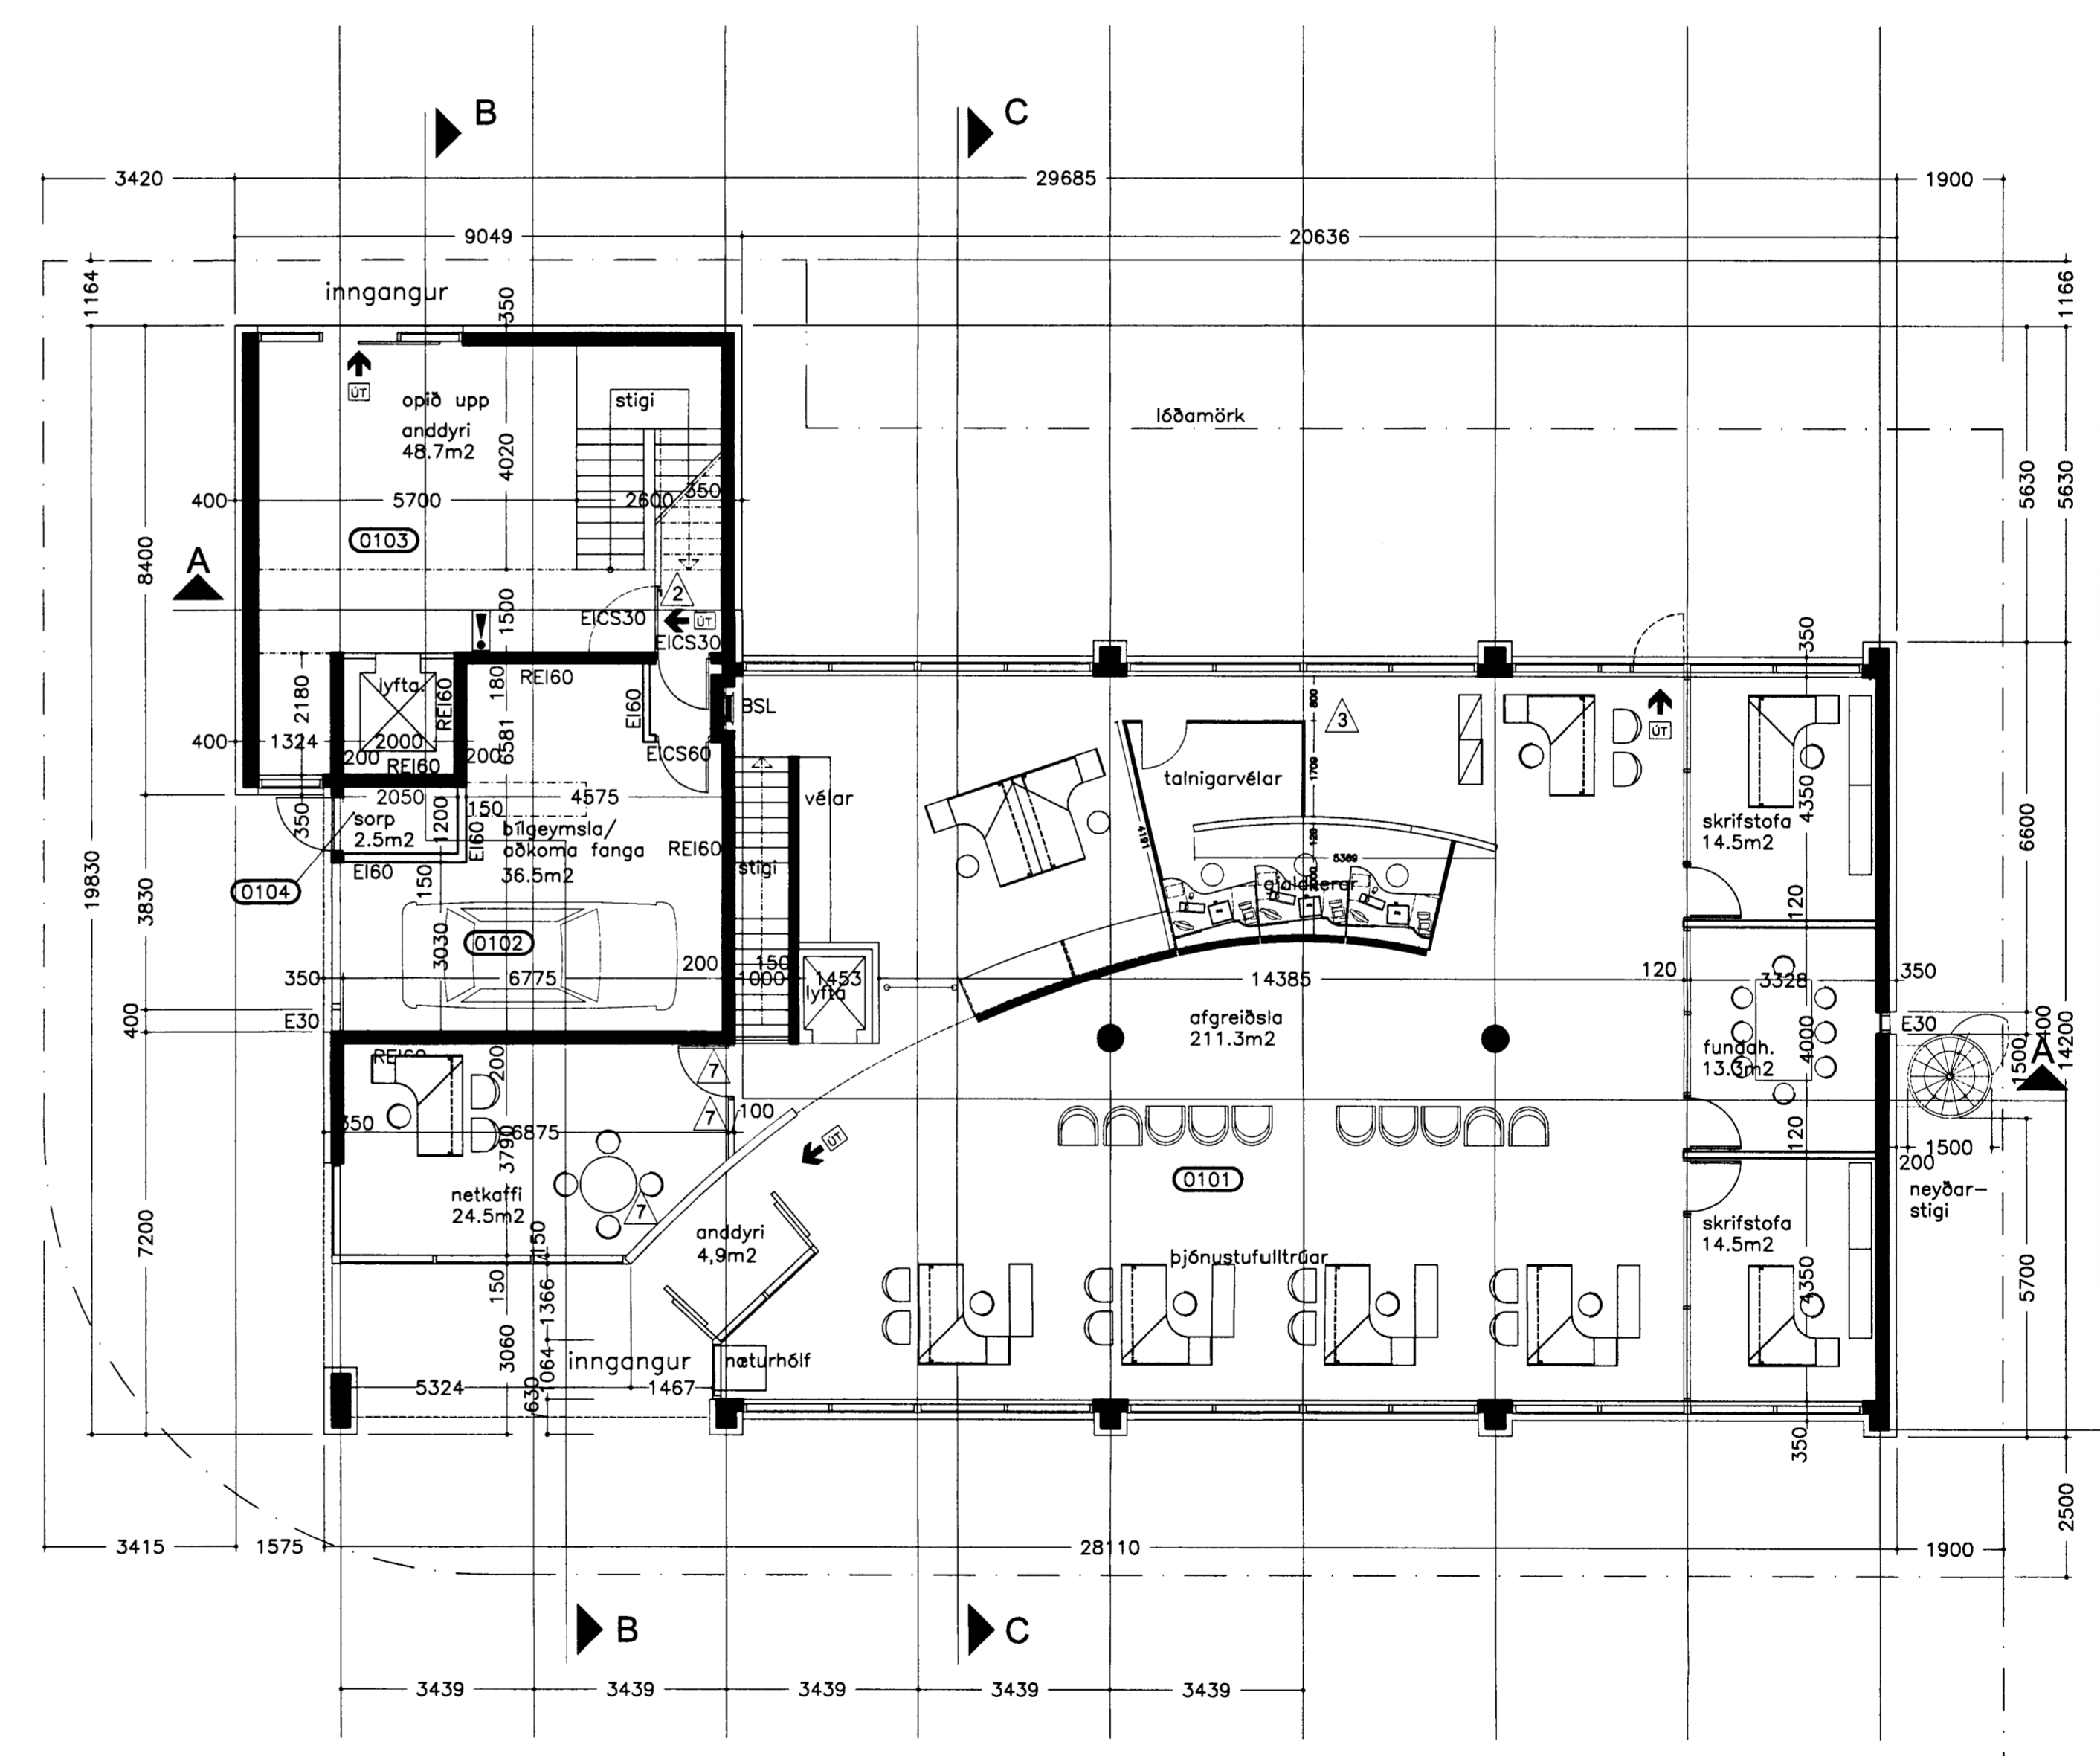

GRUNNMYND 1. HÆÐAR 1:100

5/3'03
Sampykkt þann
Kristján Þórásson

- 1. ECS30 hurð fellid út
- 2. EICS60 hurð breytt í EICS30 inn í slúsu ný EICS30 hurð fram á gang
- 3. Lokad fyrir gat í gólf
- 4. EIC30 hurð fjarlægð
- 5. EICS30 hurð breytt í E130 hurð (28.02.03)
- 6. ECS30 hurð breytt í ES30 hurð (25.02.03)
- 7. EICS30 hurð og EI60 veggur fellt niður (25.02.03)

Verkhúti: **Fjarðargata 9, Hafnarfirði**
Hérasóðmur Reykjaness / Landsbanki Íslands

Verkhúti: _____ Grunnmyndir

Telknúmer: _____ 2

Mallkvardi: _____ 1:100

Telknað: _____ BBJ

Yfirfarð: _____

Sampykkt: _____

Verknúmer: _____ 9806

Dagsetning: _____ 18.07.2000 - breytt júlí 2001 KO

Telknað: _____ 9806.2.4

HEILBRIGGISEFTIRLIT
HAFNARFIJARDAR-
OG KÖRVAOGSSMÆÐIS
Gætt og tekið á milli 7. júlí 2003
Hafnarfirði 7. júlí 2003