

A

B

C

D

A

B


C

D

ÓTGÁFUFRILL

NÖMUR:	DAGS:	SKYRINGAR:	HANNAÐ:
B1	02.08.00	BYGGINGARTEIKNING	BB
B2	12.09.00	ÓTLOFTUN BREYTT	BB

SAGS. UNDIRSKRIFTAR: NAFN OG KT. SAMRÆMINGARHÖNNUGAR:
 UNDIRSKRIFT SAMRÆMINGARHÖNNUGAR:

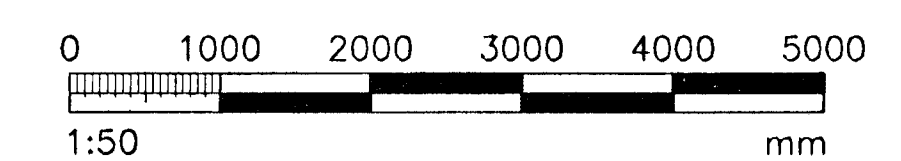

SKÝRINGAR SJÁ TEIKN. P201


ÖLL AFRYT OG AFRYTUN TEIKNINGAR, AD HLUÐA EÐA HEIÐ, ER HÁÐ SKRIFLEGU LEYFT HÖFUNDA.

hönnun hf VERKFRÉDISTOFA
 SIDUNGLA 1 - 10B REYKJAVÍK
 SIMI: 510 4000 - FAX: 510 4001
 NETFANG: honnun@honnun.is
 ADILAR AD FRV

HEITI VERKS:
FJARDARGATA 9
HAFNARFIRÐI Samþykkt þann
 25 SEPT 2009

HEITI TEIKNINGAR:
FRÁVEITULÖGN
2. HÆÐ GRUNNMYND
 Byggingafrulltrönn í Hafnarfirdi
 E.h. S. [Signature]

MILT:	TEIKNAD:	DEYMLUNGMER:	VNR:
	BB		3.151.206
HANNAÐ:	YFRFARÐ:	MKV:	NR. TEIKNINGAR:
BB		1/50	P203
SAGS. UNDIRSKRIFTAR:	NAFN OG KT. HÖNNUGAR:		ÓTGÁFA:
HÖNNUN HF	HÖNNUN HF	430572-0169	B2

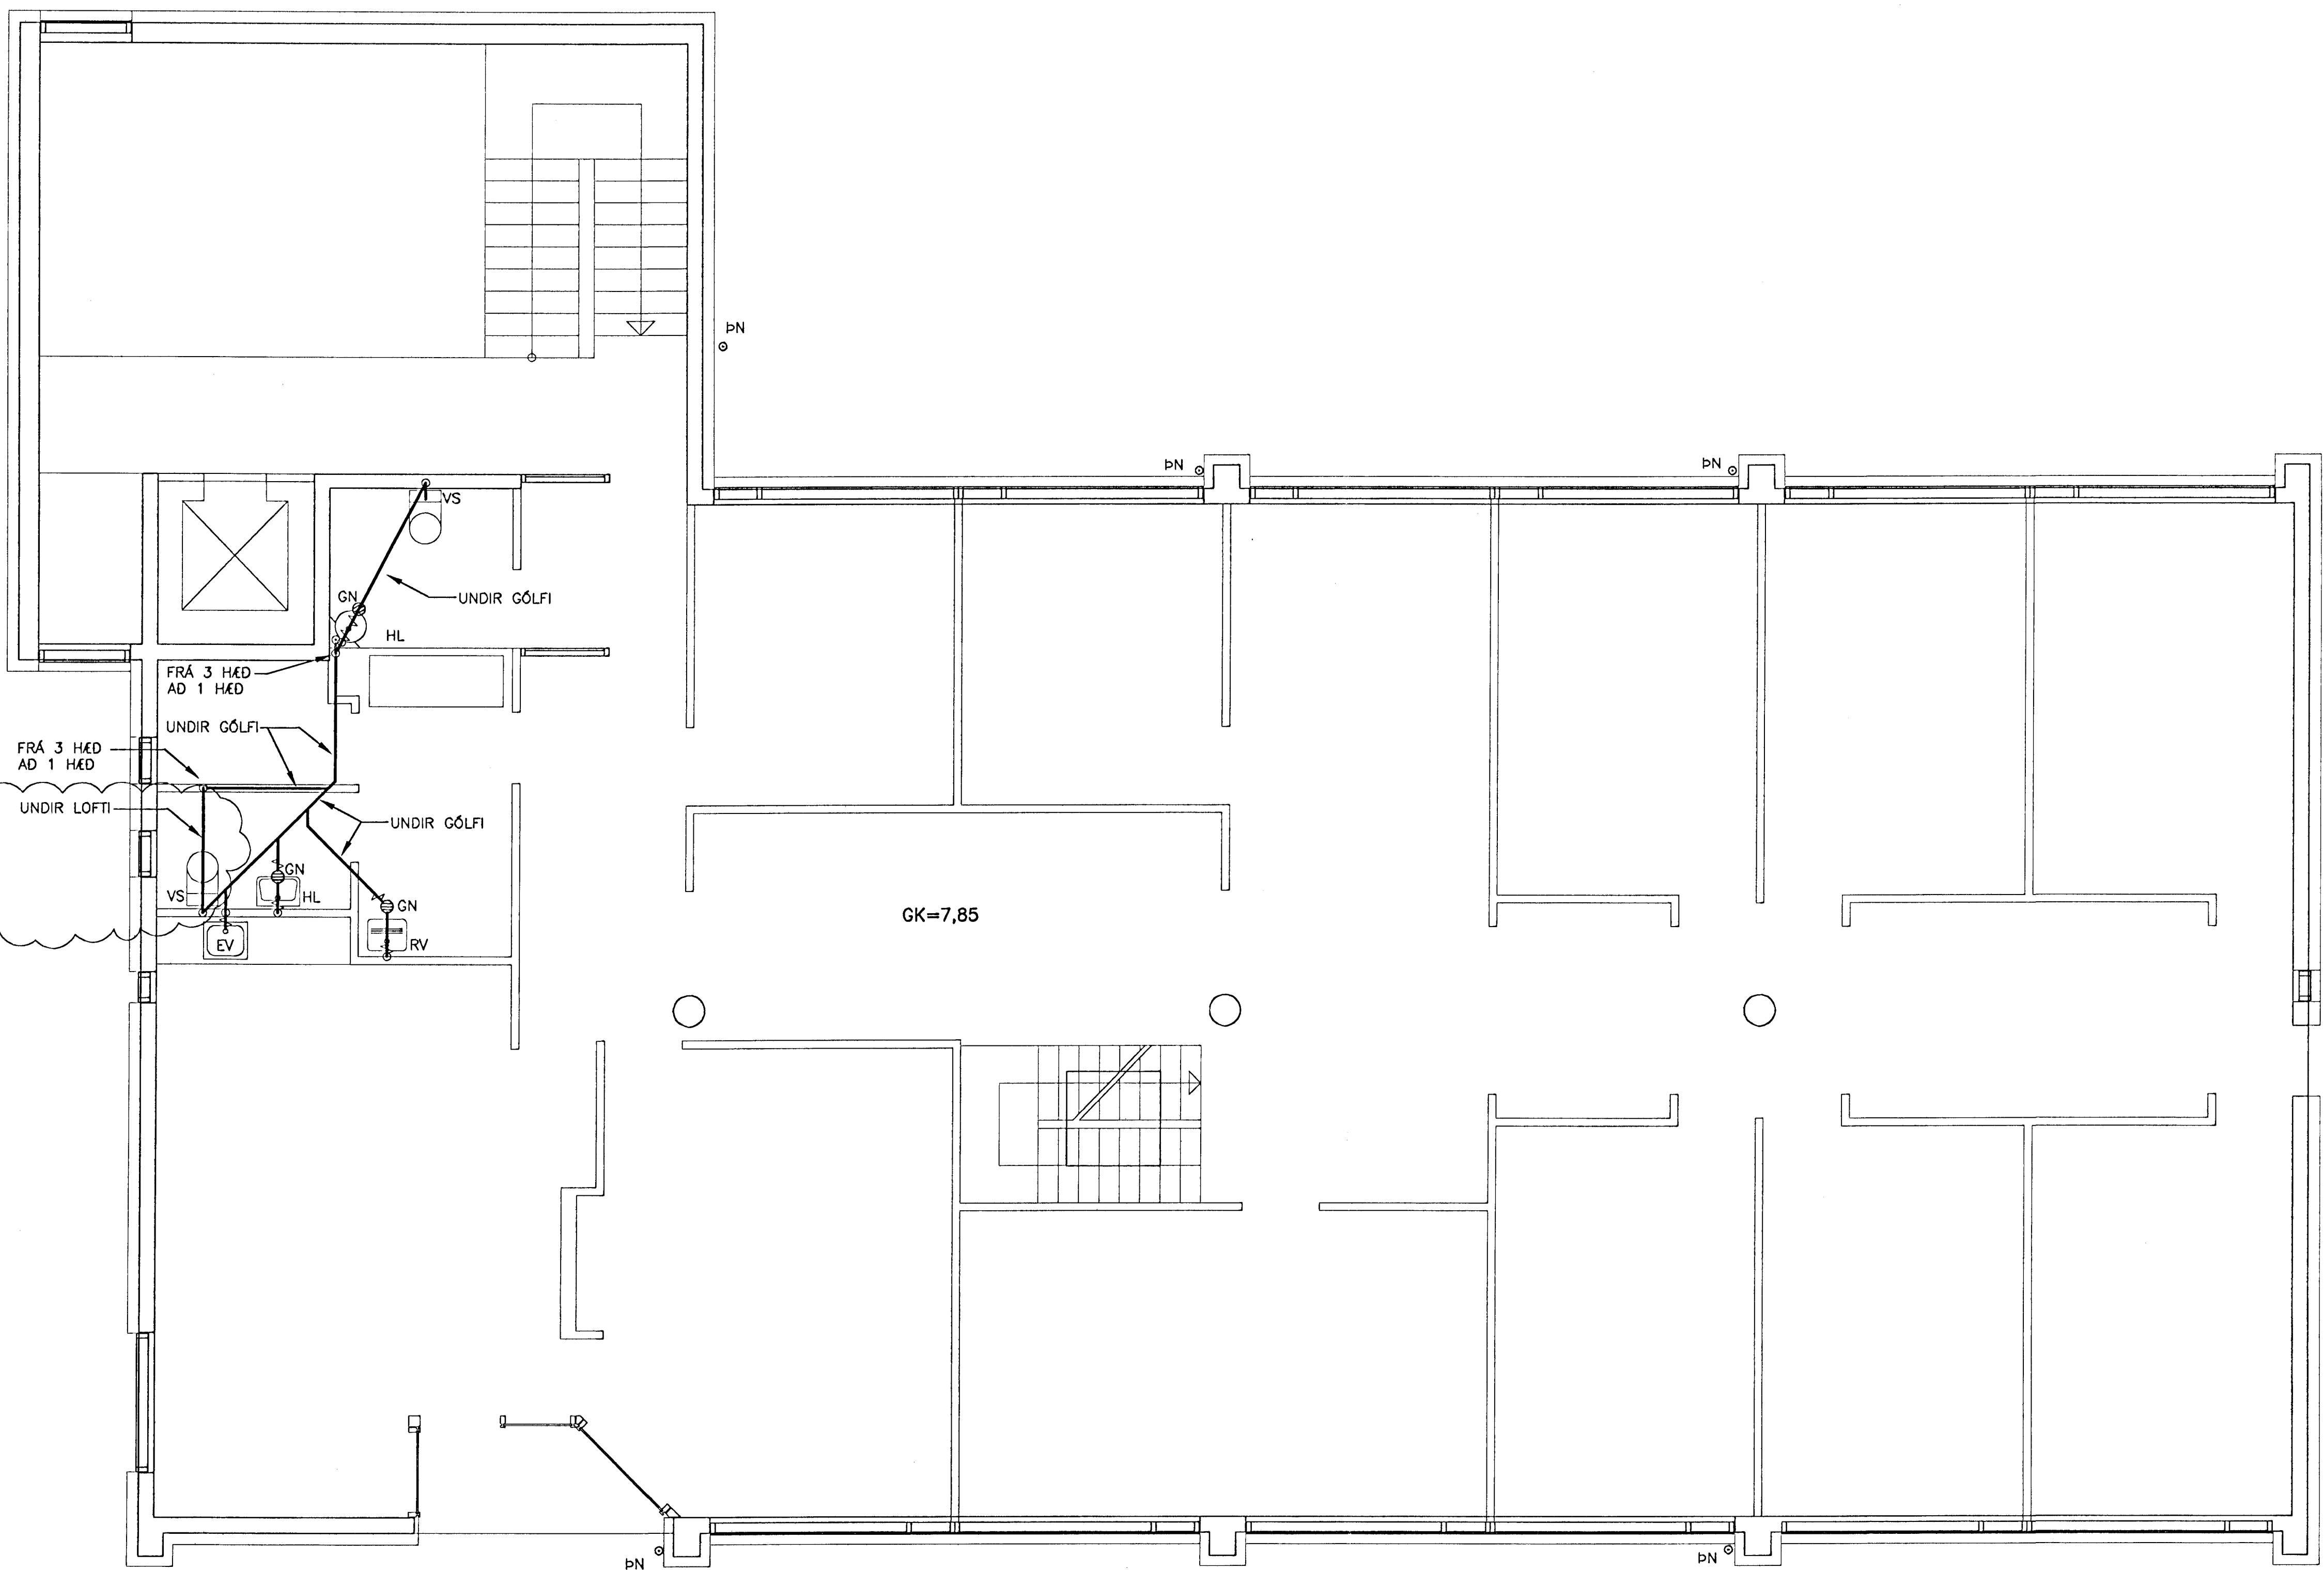

2. HÆÐ GRUNNMYND. 1:50