


ÁRITUN ADALHÖNNUDAR  
TEIKNING YFIRFARIN OG SAMÞYKKT:

*Handwritten signature*

Samþykkt þann

25. júlí 2012

Byggingufulltrúi Hæðarfrétt  
F.H. Heiðfur S. Gunnlaugsson

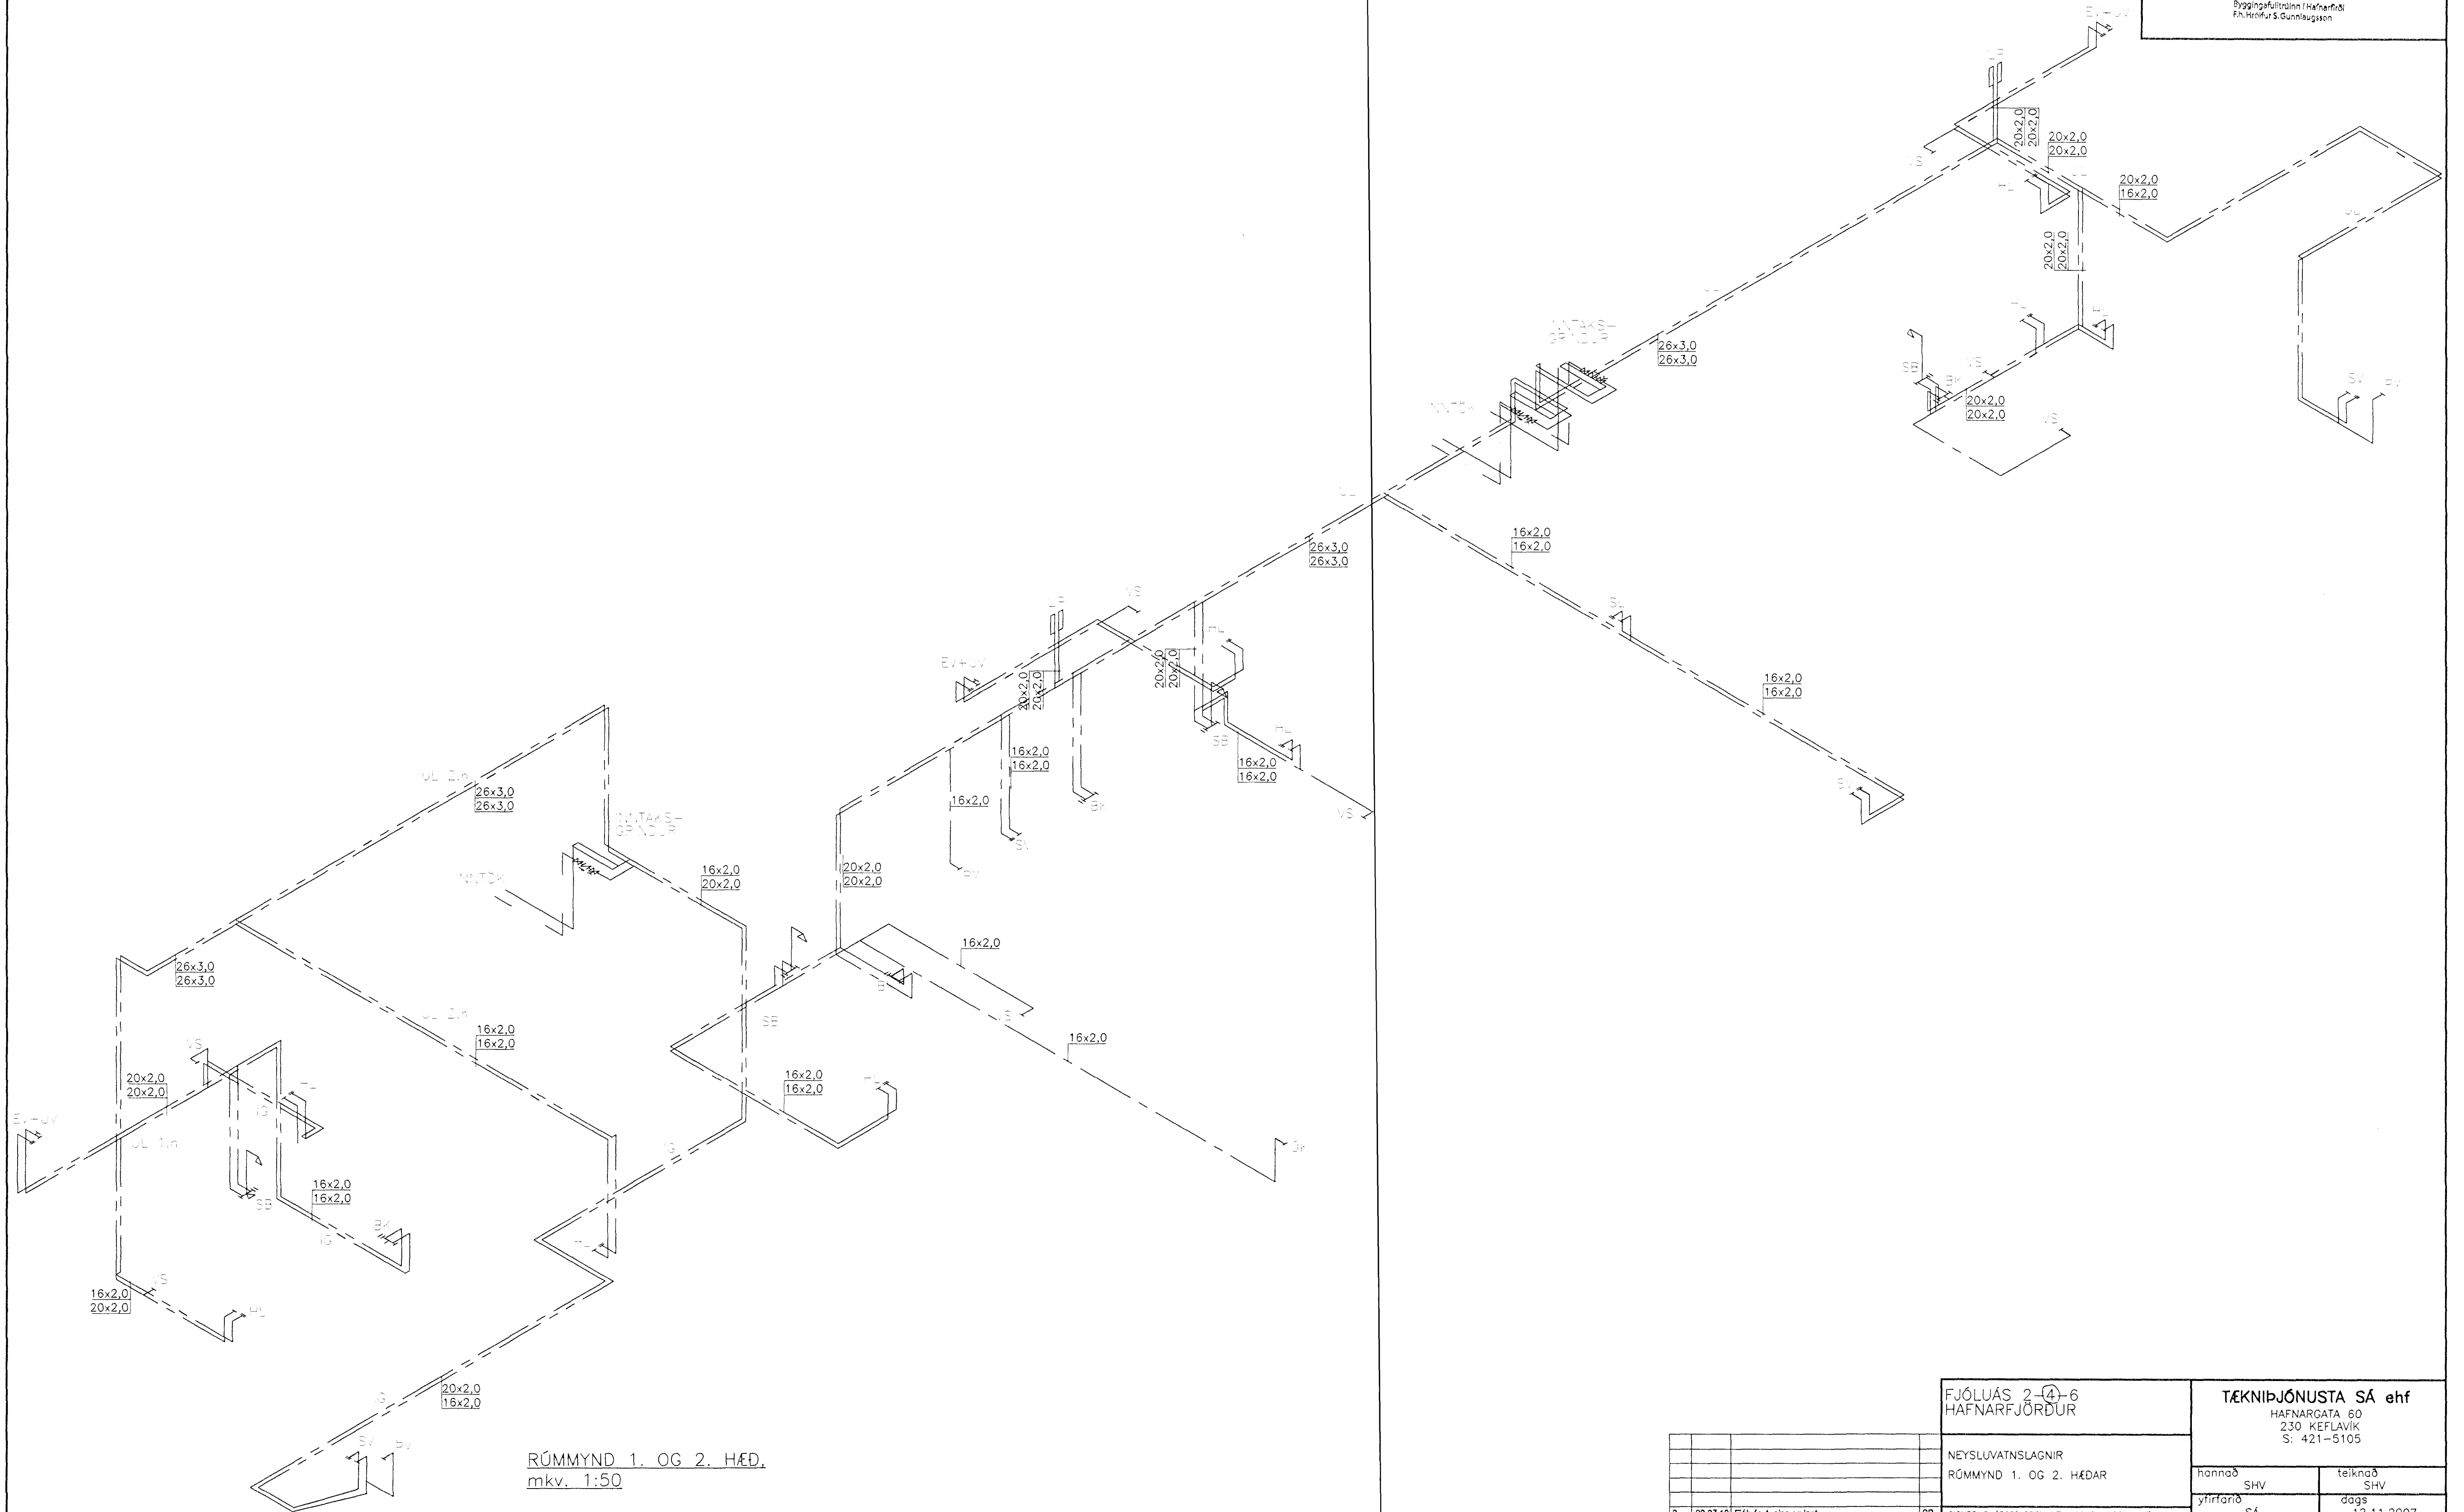

RÚMMYND 1. OG 2. HÆÐ,  
mkv. 1:50

2.	23.07.12	Fjólúás 4, eins og lagt	SB
1.	02.10.08	Fjólúás 2, eins og lagt	SHV
Nr.	Dags.	Brögðing	AI

FJÓLÚÁS 2-4-6 HAFNARFJÖRÐUR	
NEYSLUVATNSLAGNIR RÚMMYND 1. OG 2. HÆÐAR	
SIGURDUR ÁSGRIMSSON KT. 161161-2929 MTFI	

TÆKNIBJÓNUSTA SÁ ehf	
HAFNARGATA 60 230 KEFLAVÍK S. 421-5105	
hannað SHV	teiknað SHV
yfirfarð SÁ	dags 12.11.2007
mkv. 1:50	nr. 589307

TÓLUHEITI: 0:\AA-VERK NR\VERK 589\VERKFRÆÐ\LAGNIR FJÓLÚÁS 2 4 6.DWG