
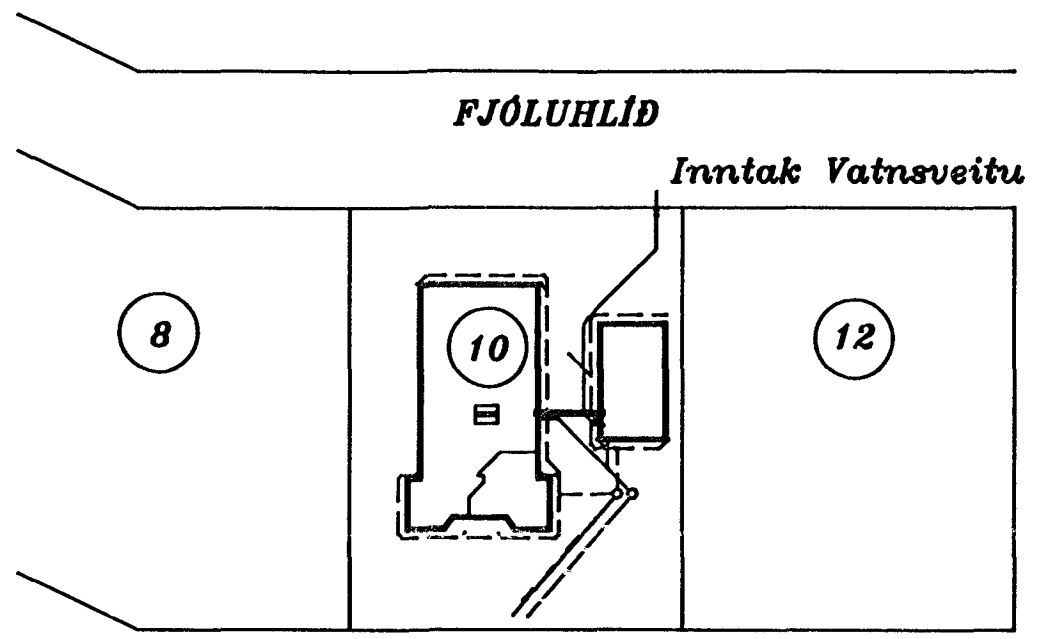
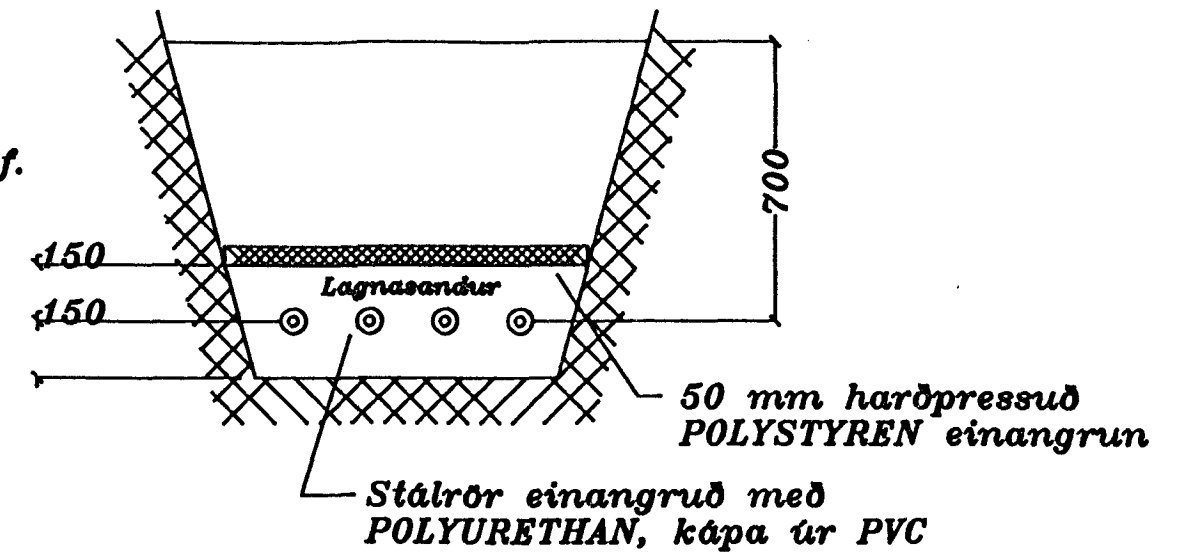



Ø 100 PVC 10 %.

Snið A - A (1 : 20)

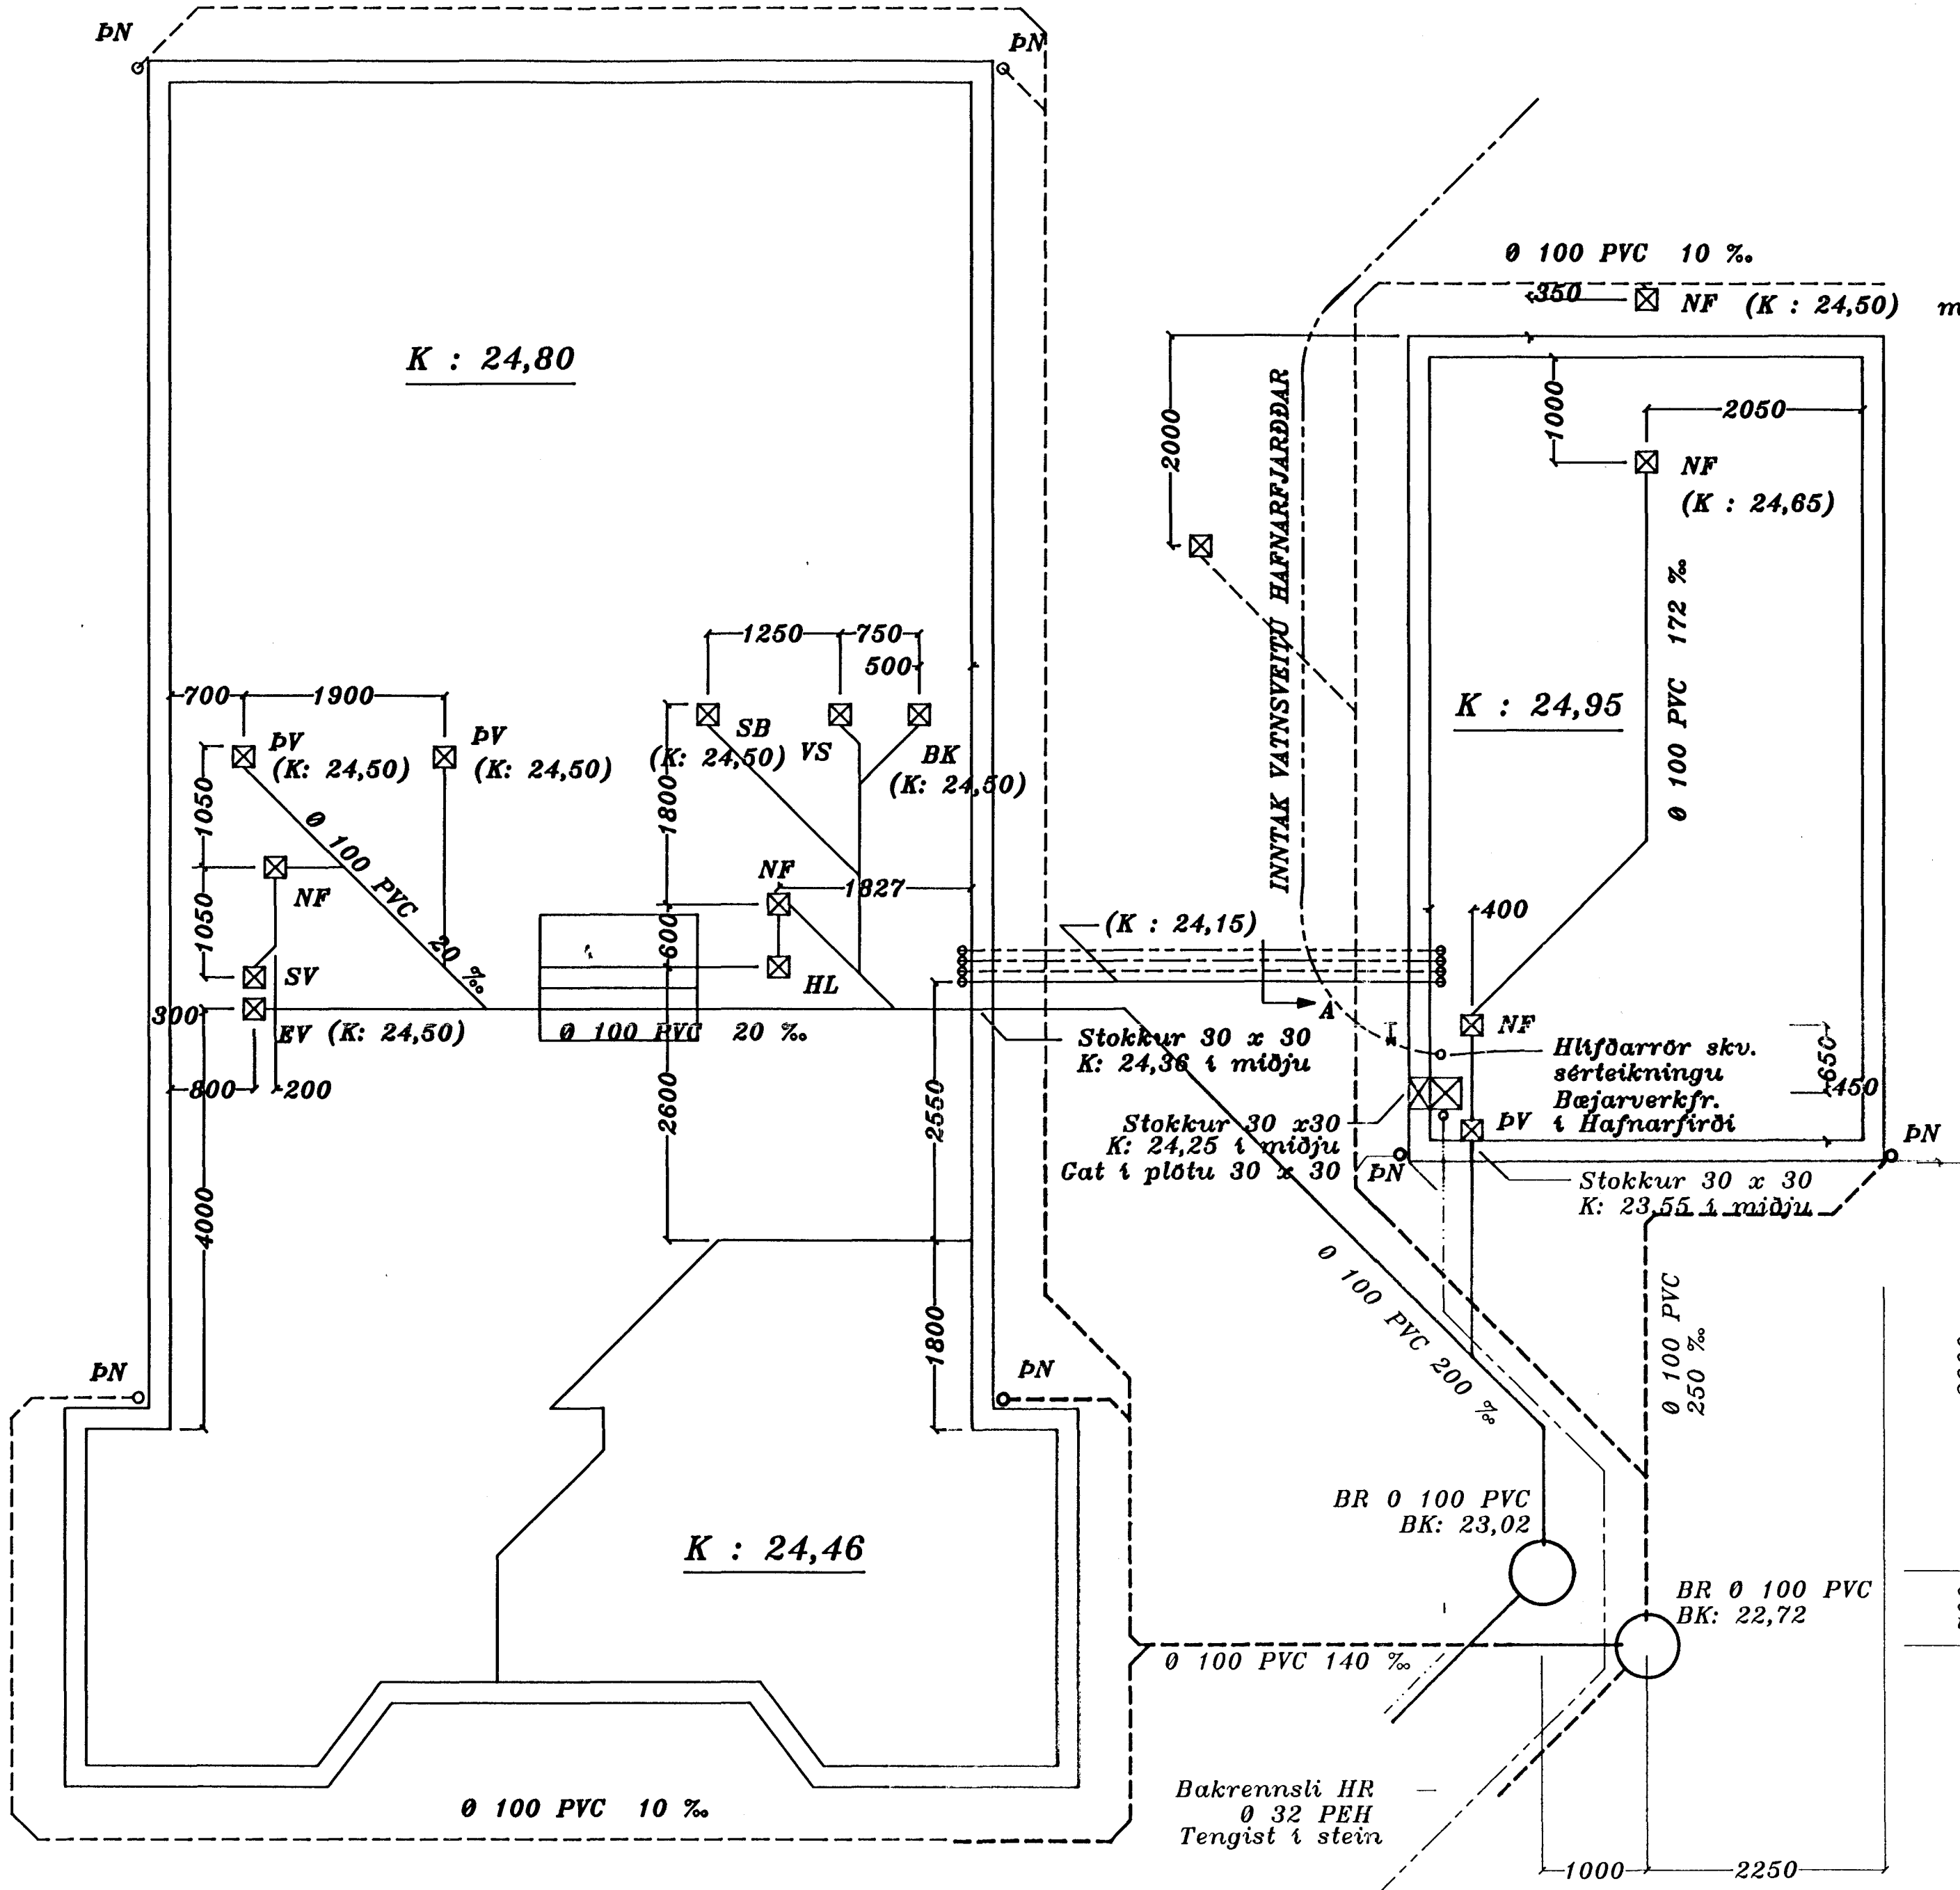

Fr = 20.85  
Fs = 20.55

AFSTÖÐUMYND 1 : 500

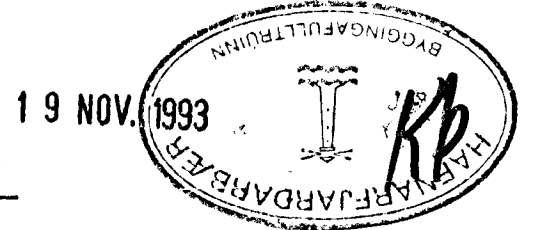

SKÝRINGAR :

- BK : Badkar
- SB : Sturtubotn
- HL : Handlaug
- VS : Vatnssalerni
- SV : Skolvaskur
- DV : Þvottavél
- EV : Eldhúsvaskur
- NF : Niðurfall
- DN : Þakniðurfall
- BR : Brunnur

Br í nóv '93. Skv. málingu ÞS.  
Breytt í sept. 1993, Afstöðumynd



FJÓLUHLÍÐ 10

Frárennsli

Hæðarkótar eru í metrum  
Málsetning er í millimetrum

ÞÓR GÍSLASON  
BYGGINGATÆKNIFRÁÐINGUR  
Hjallabreut 37 220 Hf. s.652451

Nr. 201  
1 : 50

Mát 1993  
Þór Gíslason