


SKÝRINGAR :

- BK : Badkar
- SB : Sturtubotn
- HL : Handlaug
- VS : Vatnssalerni
- SV : Skolvaskur
- Dv : Þvottavél
- EV : Eldhúsvaskur

- Ofnalögn, Frammrennsli (Tur)
- Ofnalögn, Bakrennsli (Retur)
- Neysluvatnslögn, kalt vatn
- Neysluvatnslögn, heitt vatn

04 FEB. 1994

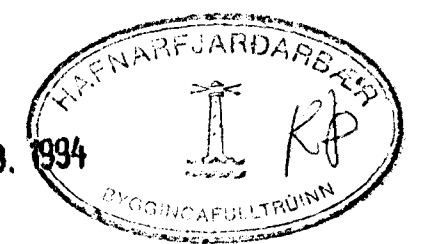

Þreytt í jan '94 ÞG.

	FJÓLUHLÍÐ 10	
	Vatns- og hitalögn, grunnmynd	
ÞÓR GÍSLASON BYGGINGATÆKNIFRÆÐINGUR Hjallabraut 37 220 Hf. s.652451	Nr. 202	Nóv. 1993
	1 : 50	