
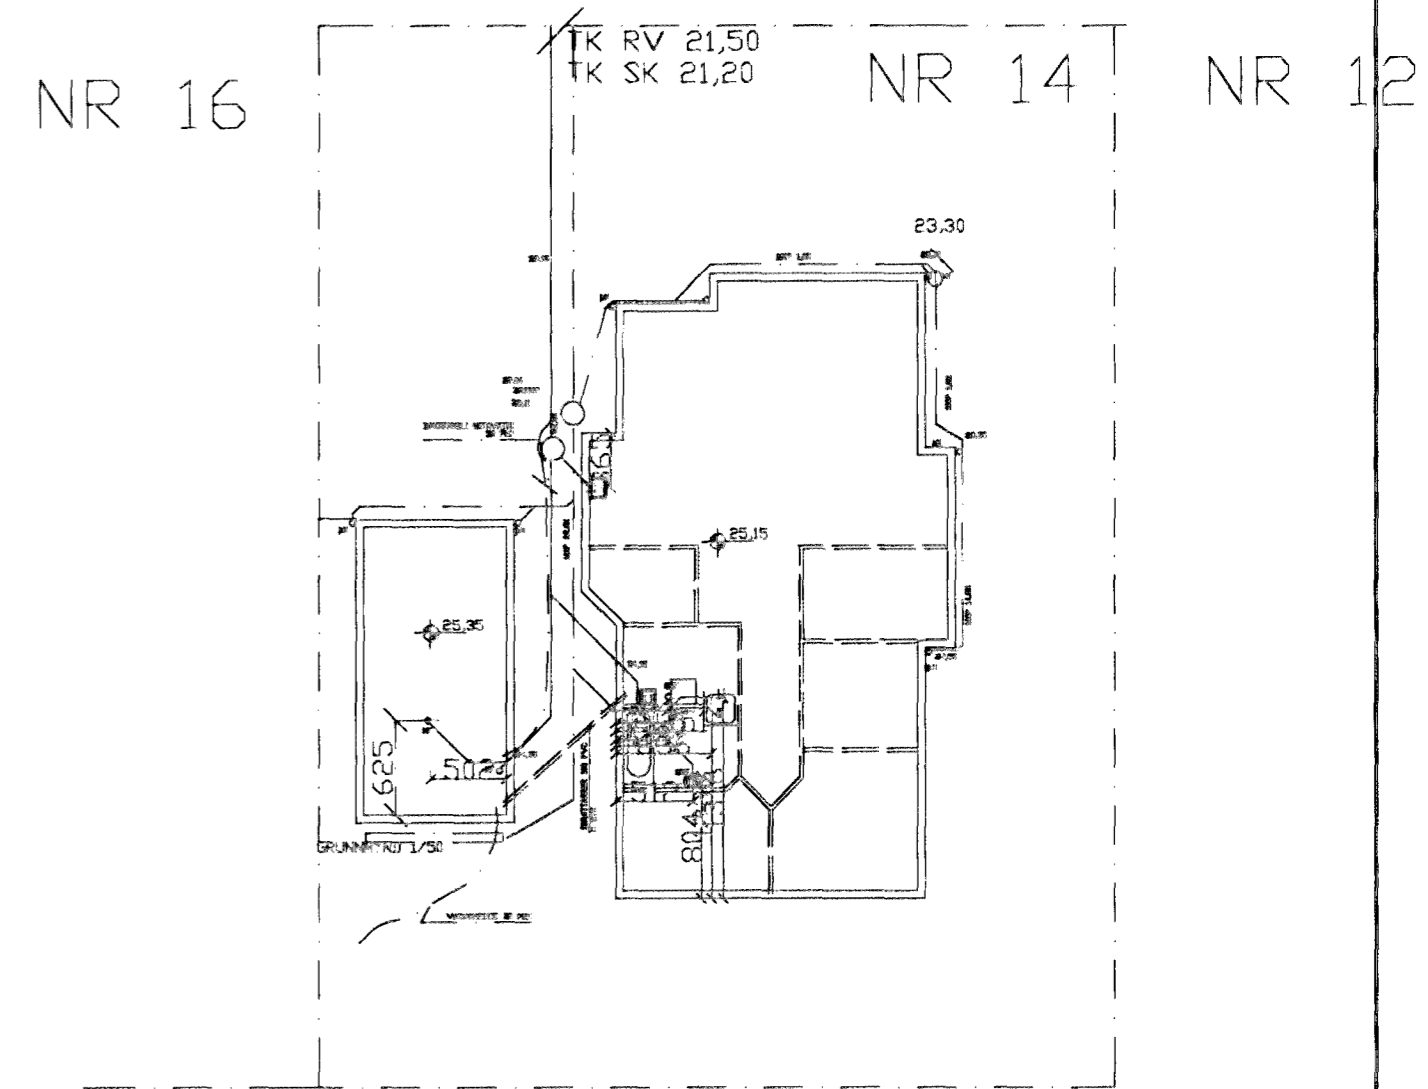


TK RV 21,50
TK SK 21,20

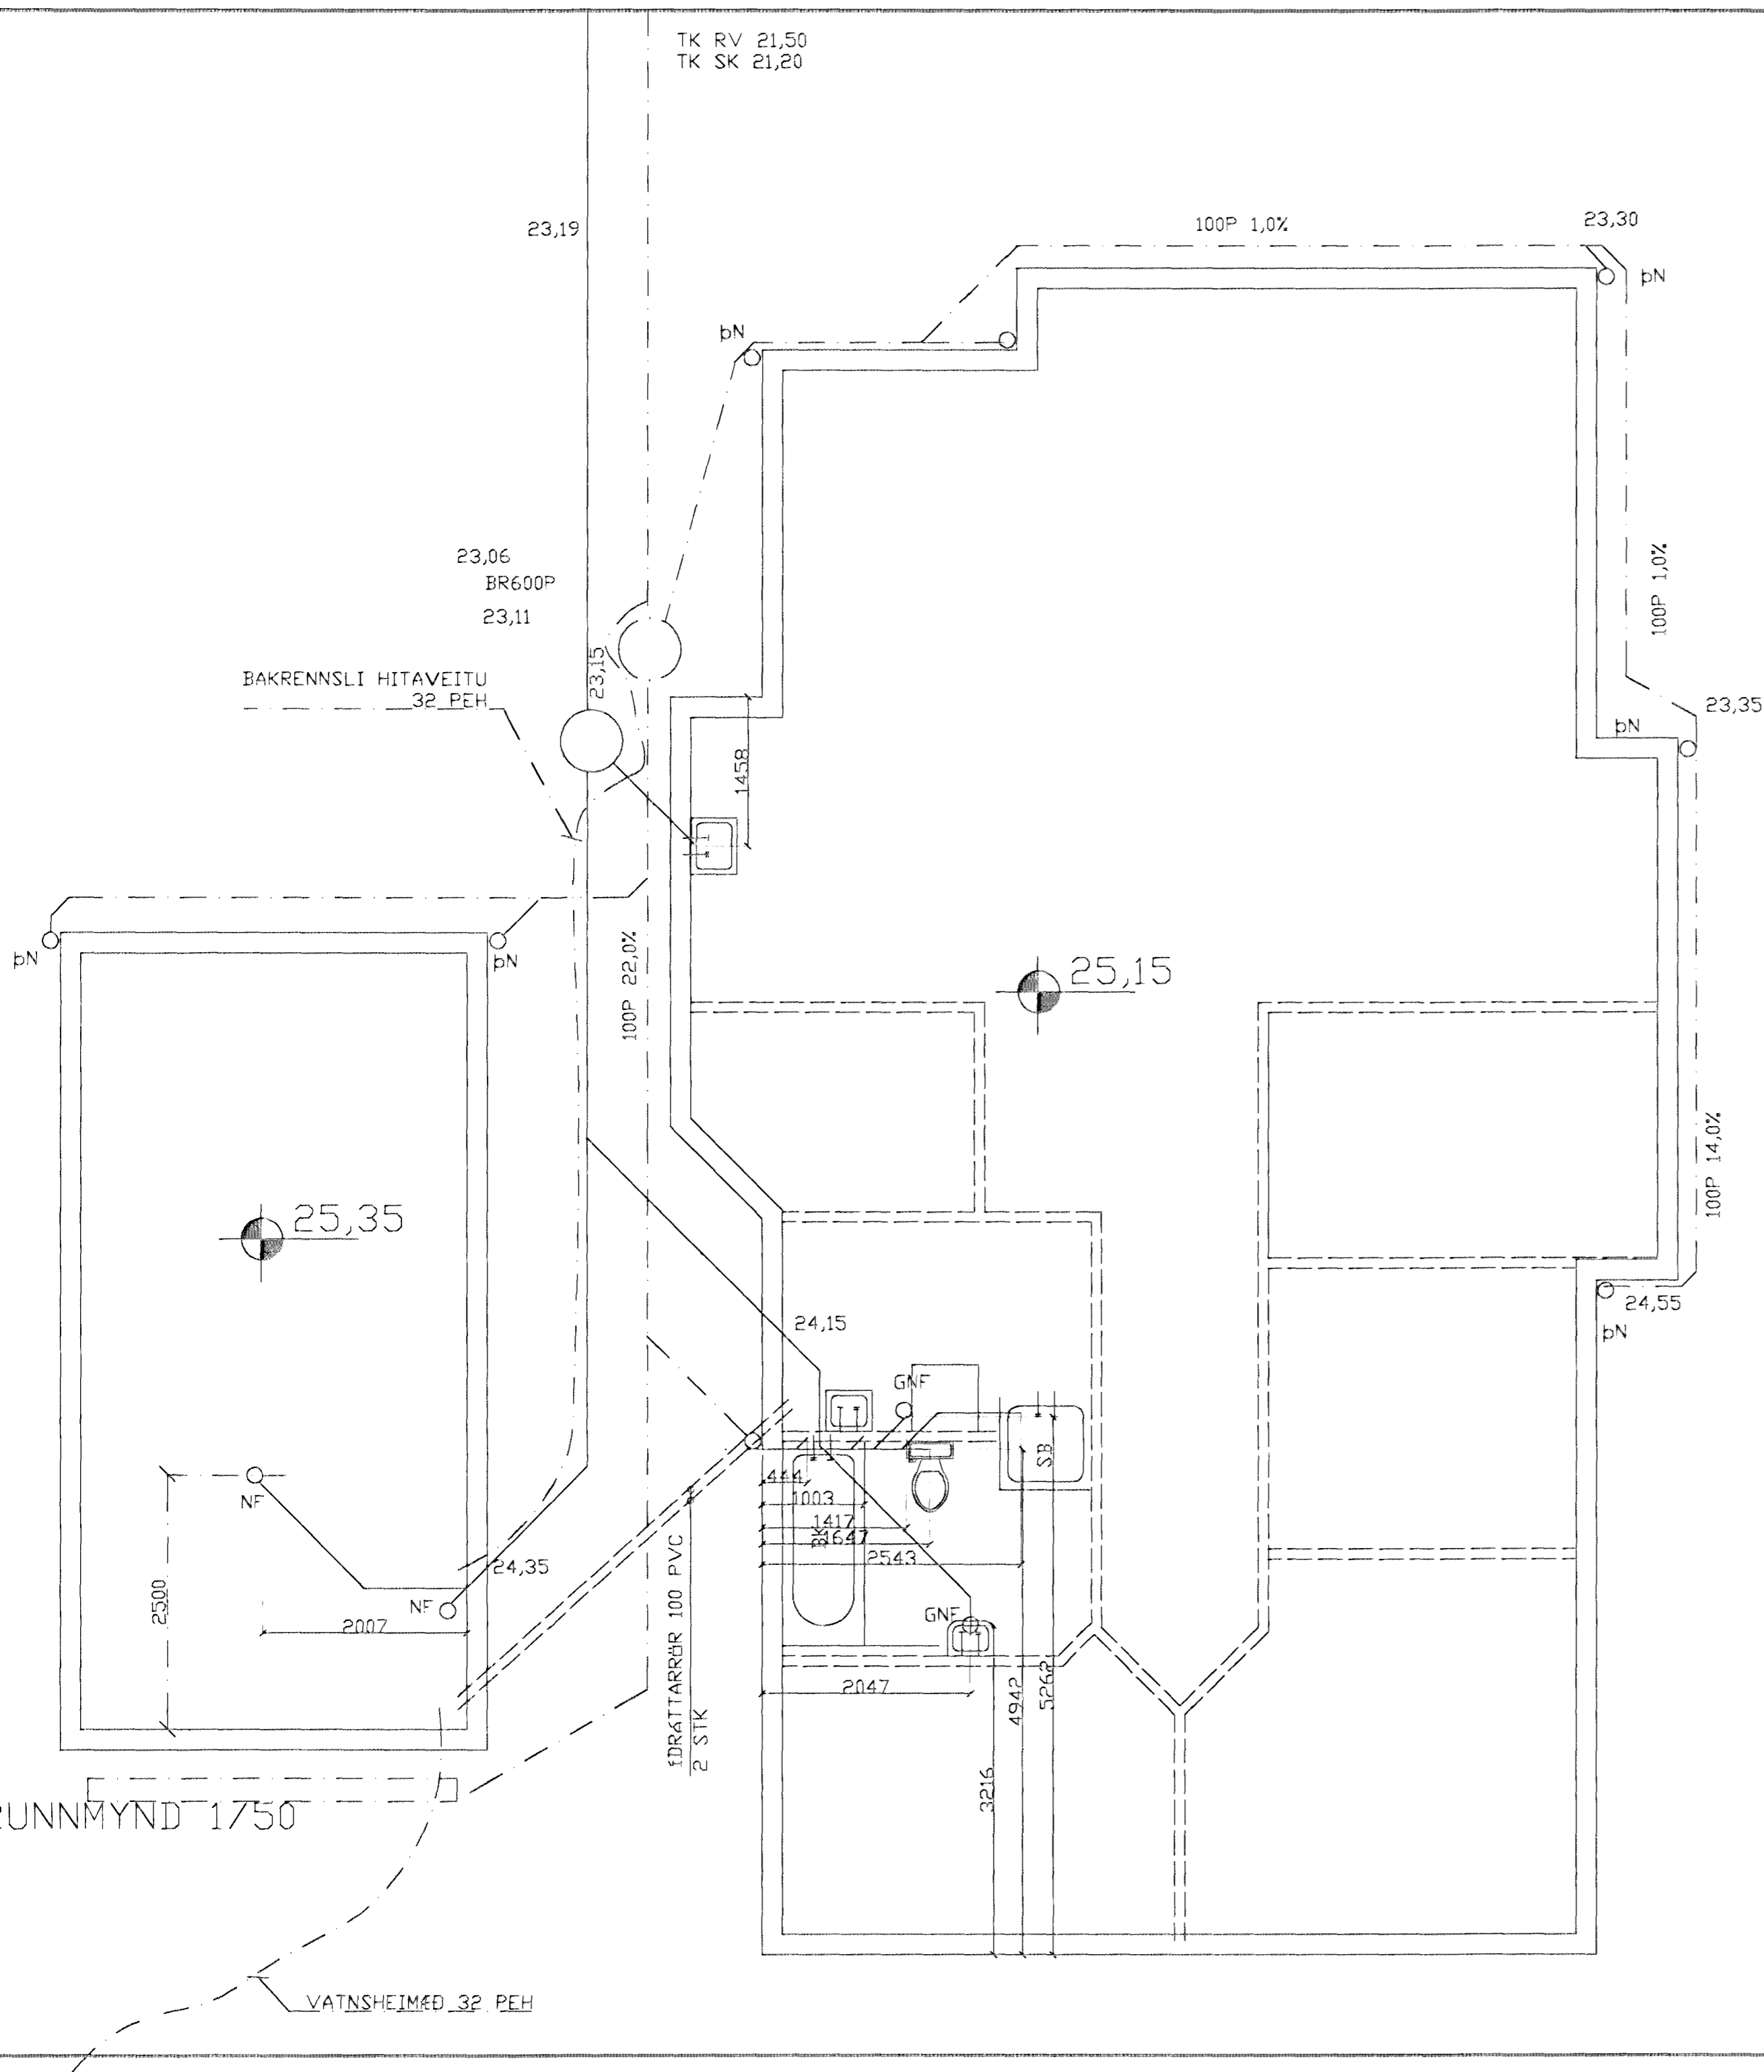

FJÓLUHLÍÐ
AFSTÖÐUMYND 1/200

1	27/8/98	LEGA LAGNA	
BR.	DAGS.	EÐLI BREITINGA	SIGN.
FJÓLUHLÍÐ 14			
HAFNARFIRÐI			
GRUNNMYND GRUNNLAGNA			
DAGS. ÁGÚST 98			
VERK NR. 98-21			
TEIKN. NR. 02 - 01			
HANNAD			
TEIKNAD			
YFIRFARIÐ			
TÆKNIÞJÓNUSTA SIGURDAR ÞORLEIFSSONAR ehf STRANDGÖTU 11 220 HAFNARFIRÐI Sími 555-4255 FAX 555-2875 E-mail taeknihjonusta@islandia.is			

Byggingatulltrúi Hafnarfjarðar
Afgreitt þann
27 AUG. 1998
Kristján Þórarinnsson