

SKÝRINGAR:

Merkingar:

- skólplögn
- - - jarð- og regnvatnslögn
- jarðvatnslögn
- HL handlaug
- VS vatnssalerni
- BK baðker
- EV eldhúsvaskur
- SV skolvaskur
- UV uppþvottavél
- DV þvottavél
- GN gólfniðurfall
- GNG gólfniðurfall með gegnustreymi
- DN þakniðurfall

Aðrar skýringar:


Efni í grunnlögn skal vera steinsteypa eða PVC
Efni í frárennislagnir innanhúss skal vera PP eða PEH

Allar frárennislagnir innanhúss skal einangra með 50 mm. steinnull og vefja með plasti

Allt efni og frágangur skal vera í samræmi við ákvæði Íst-65, Íst-68 og reglugerðir

Vatns- og hitalagnir í jörð skulu einangraðar og varðar með PEH hlífðarkápu

Þar sem grynna er niður en 1.2 m er niður að grunnlögnum skal einangra yfir lagnir með 50 mm vatnsþolinni steinnull sem ná 50 cm út fyrir lagnir

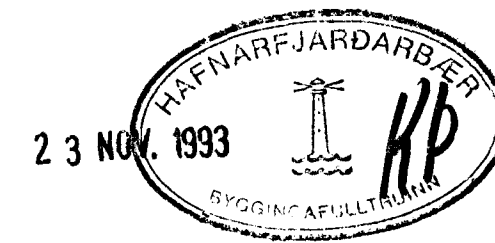

Br.22.11 1993.

færsla á brunnnum o.fl.

[Handwritten signature]

FJÓLUHLÍÐ 17 HAFNARFIRÐI	
GRUNNLAGNIR	
Árni B. Björnsson, verkfr. Kvisthaga 1, 107 Rvk. s:24262	dags. 23.5 1993
	samb. <i>[Handwritten signature]</i>