


Grunnmynd 1. hæðar 1:50.

**SKÝRINGAR:**

Nota skal viðurkennt efni í pípulagnir. Í neysluvatnslögnum skulu rör vera galvanhúðuð. Lagnir skal einangra með ádreginni einangrun sem skal lokað vandlega við öll samskeyti. Frárennslisrör eru PP sem skal hljóðeinangra með 50mm stífri steinull eða glerull og vefja með plastborða.

Á alla ofna komi vatns hitastýrðir ofnlokar.

**ÁSKILIÐ, ELDRI  
TEIKNING ÓGILD**

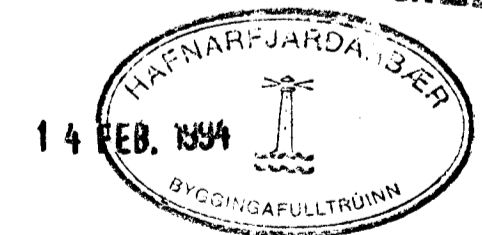

Breytt 9.2 1994 frárennslisstofn og aukavatnstútur

*Handwritten signature*

	FJÓLUHLÍÐ 17, HAFNARFIRÐI LAGNIR grunnmynd 1. hæðar, skýringar	
Árni B. Björnsson, verkfr. Kvisthaga 1, Bvk. s: 24262	dags. 3.11.1993	kvarði 1:50
	<i>Handwritten signature</i>	L2