


Samþykkt á fundi bygginga-
nefndar þ. 6/5 1993.


BYGGINGAFULLTRÚINN
Í HAFNARFIRÐI

Sigurður Halldór


Úr Gildi

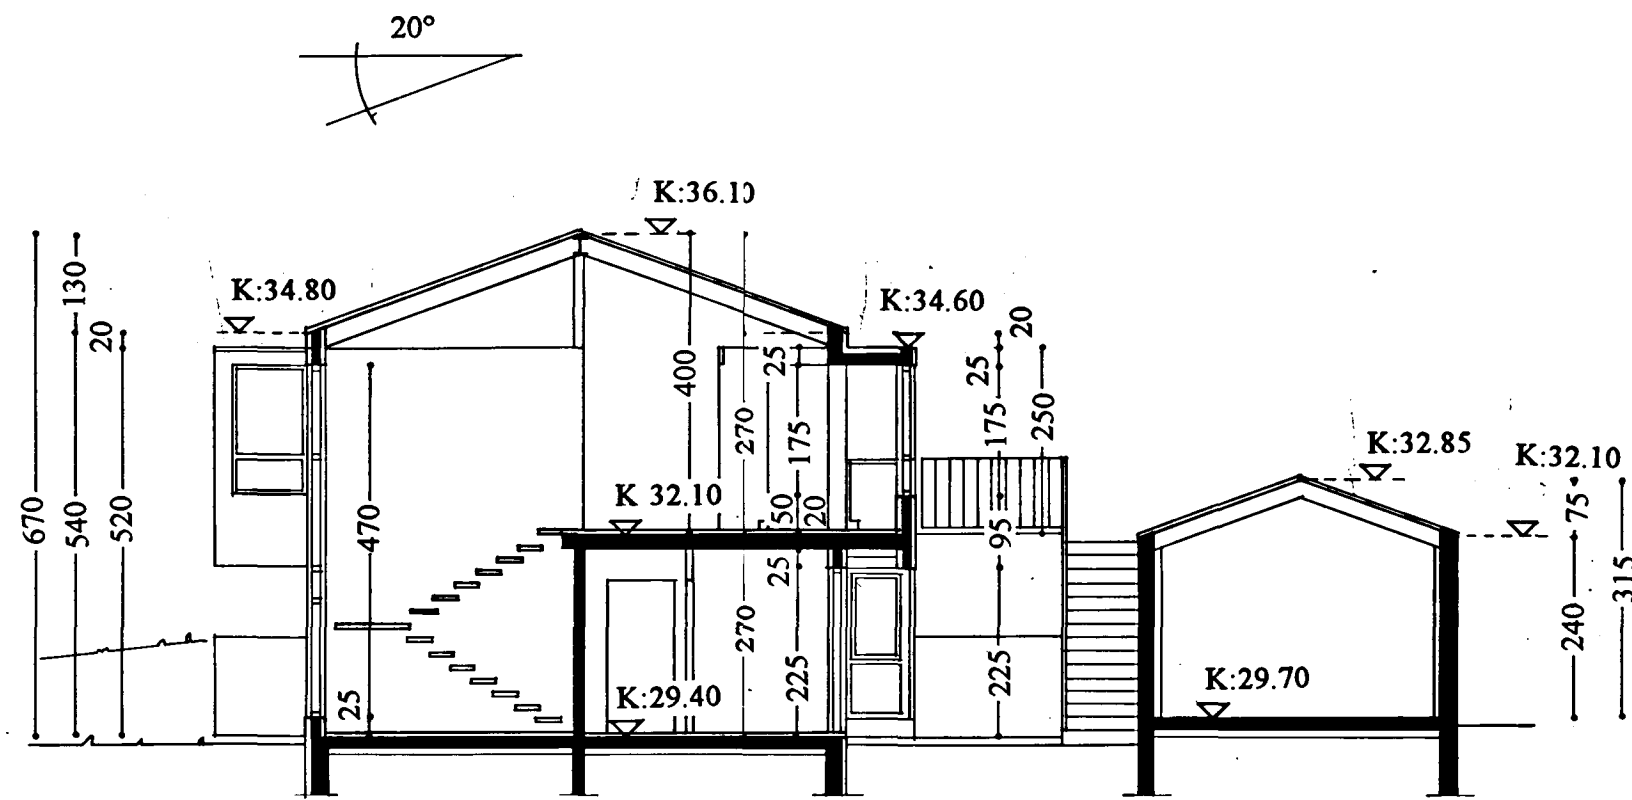

Sneið A-A

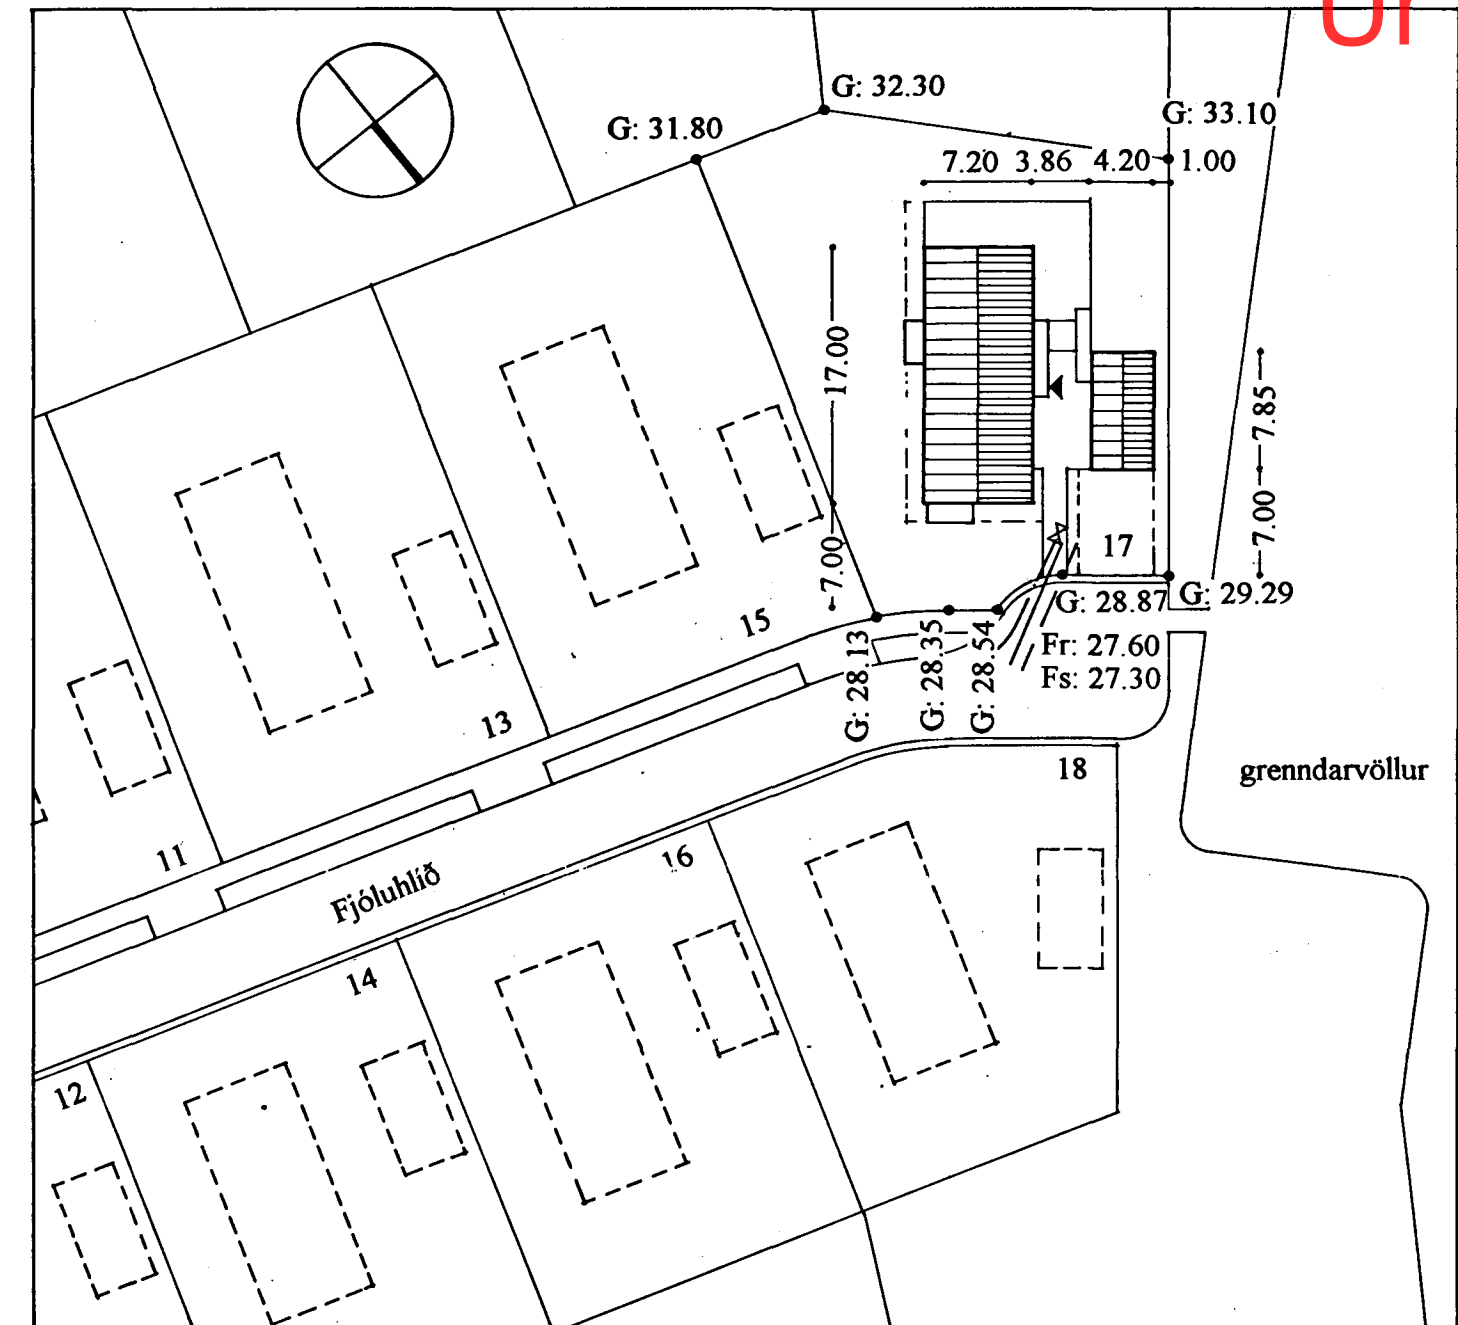

Afstöðumynd, m. 1:500

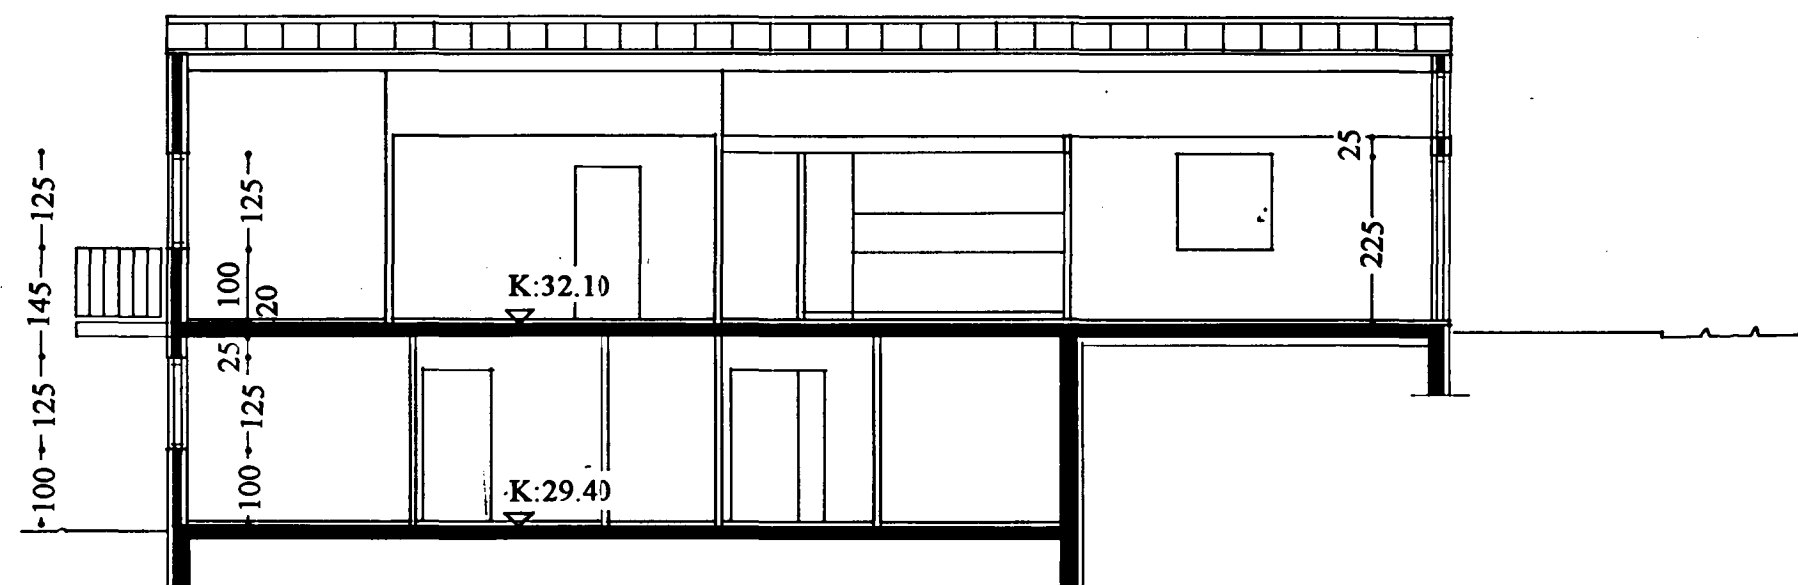

Sneið B-B

Br. 30.04.93. Hækkun húss og bílag. um 30 cm.

Halldóra Bragadóttir

HALLDÓRA K. BRAGADÓTTIR
ARKITEKT FAÍ
KVISTHAGA 1, 107 R.
S. 24262

FJÓLUHLÍÐ 17, HAFNARFIRÐI.
Sneiðar, afstöðumynd
Mkv. 1:100, 1:500
Dags. 10.04.93