



Samþykkt á fundi bygginga-
nefndar þ. 10.18.1994
BYGGINGAFULLTRÚINN
Í HAFNARFIRÐI
Sigrún Þ. Halldóttir

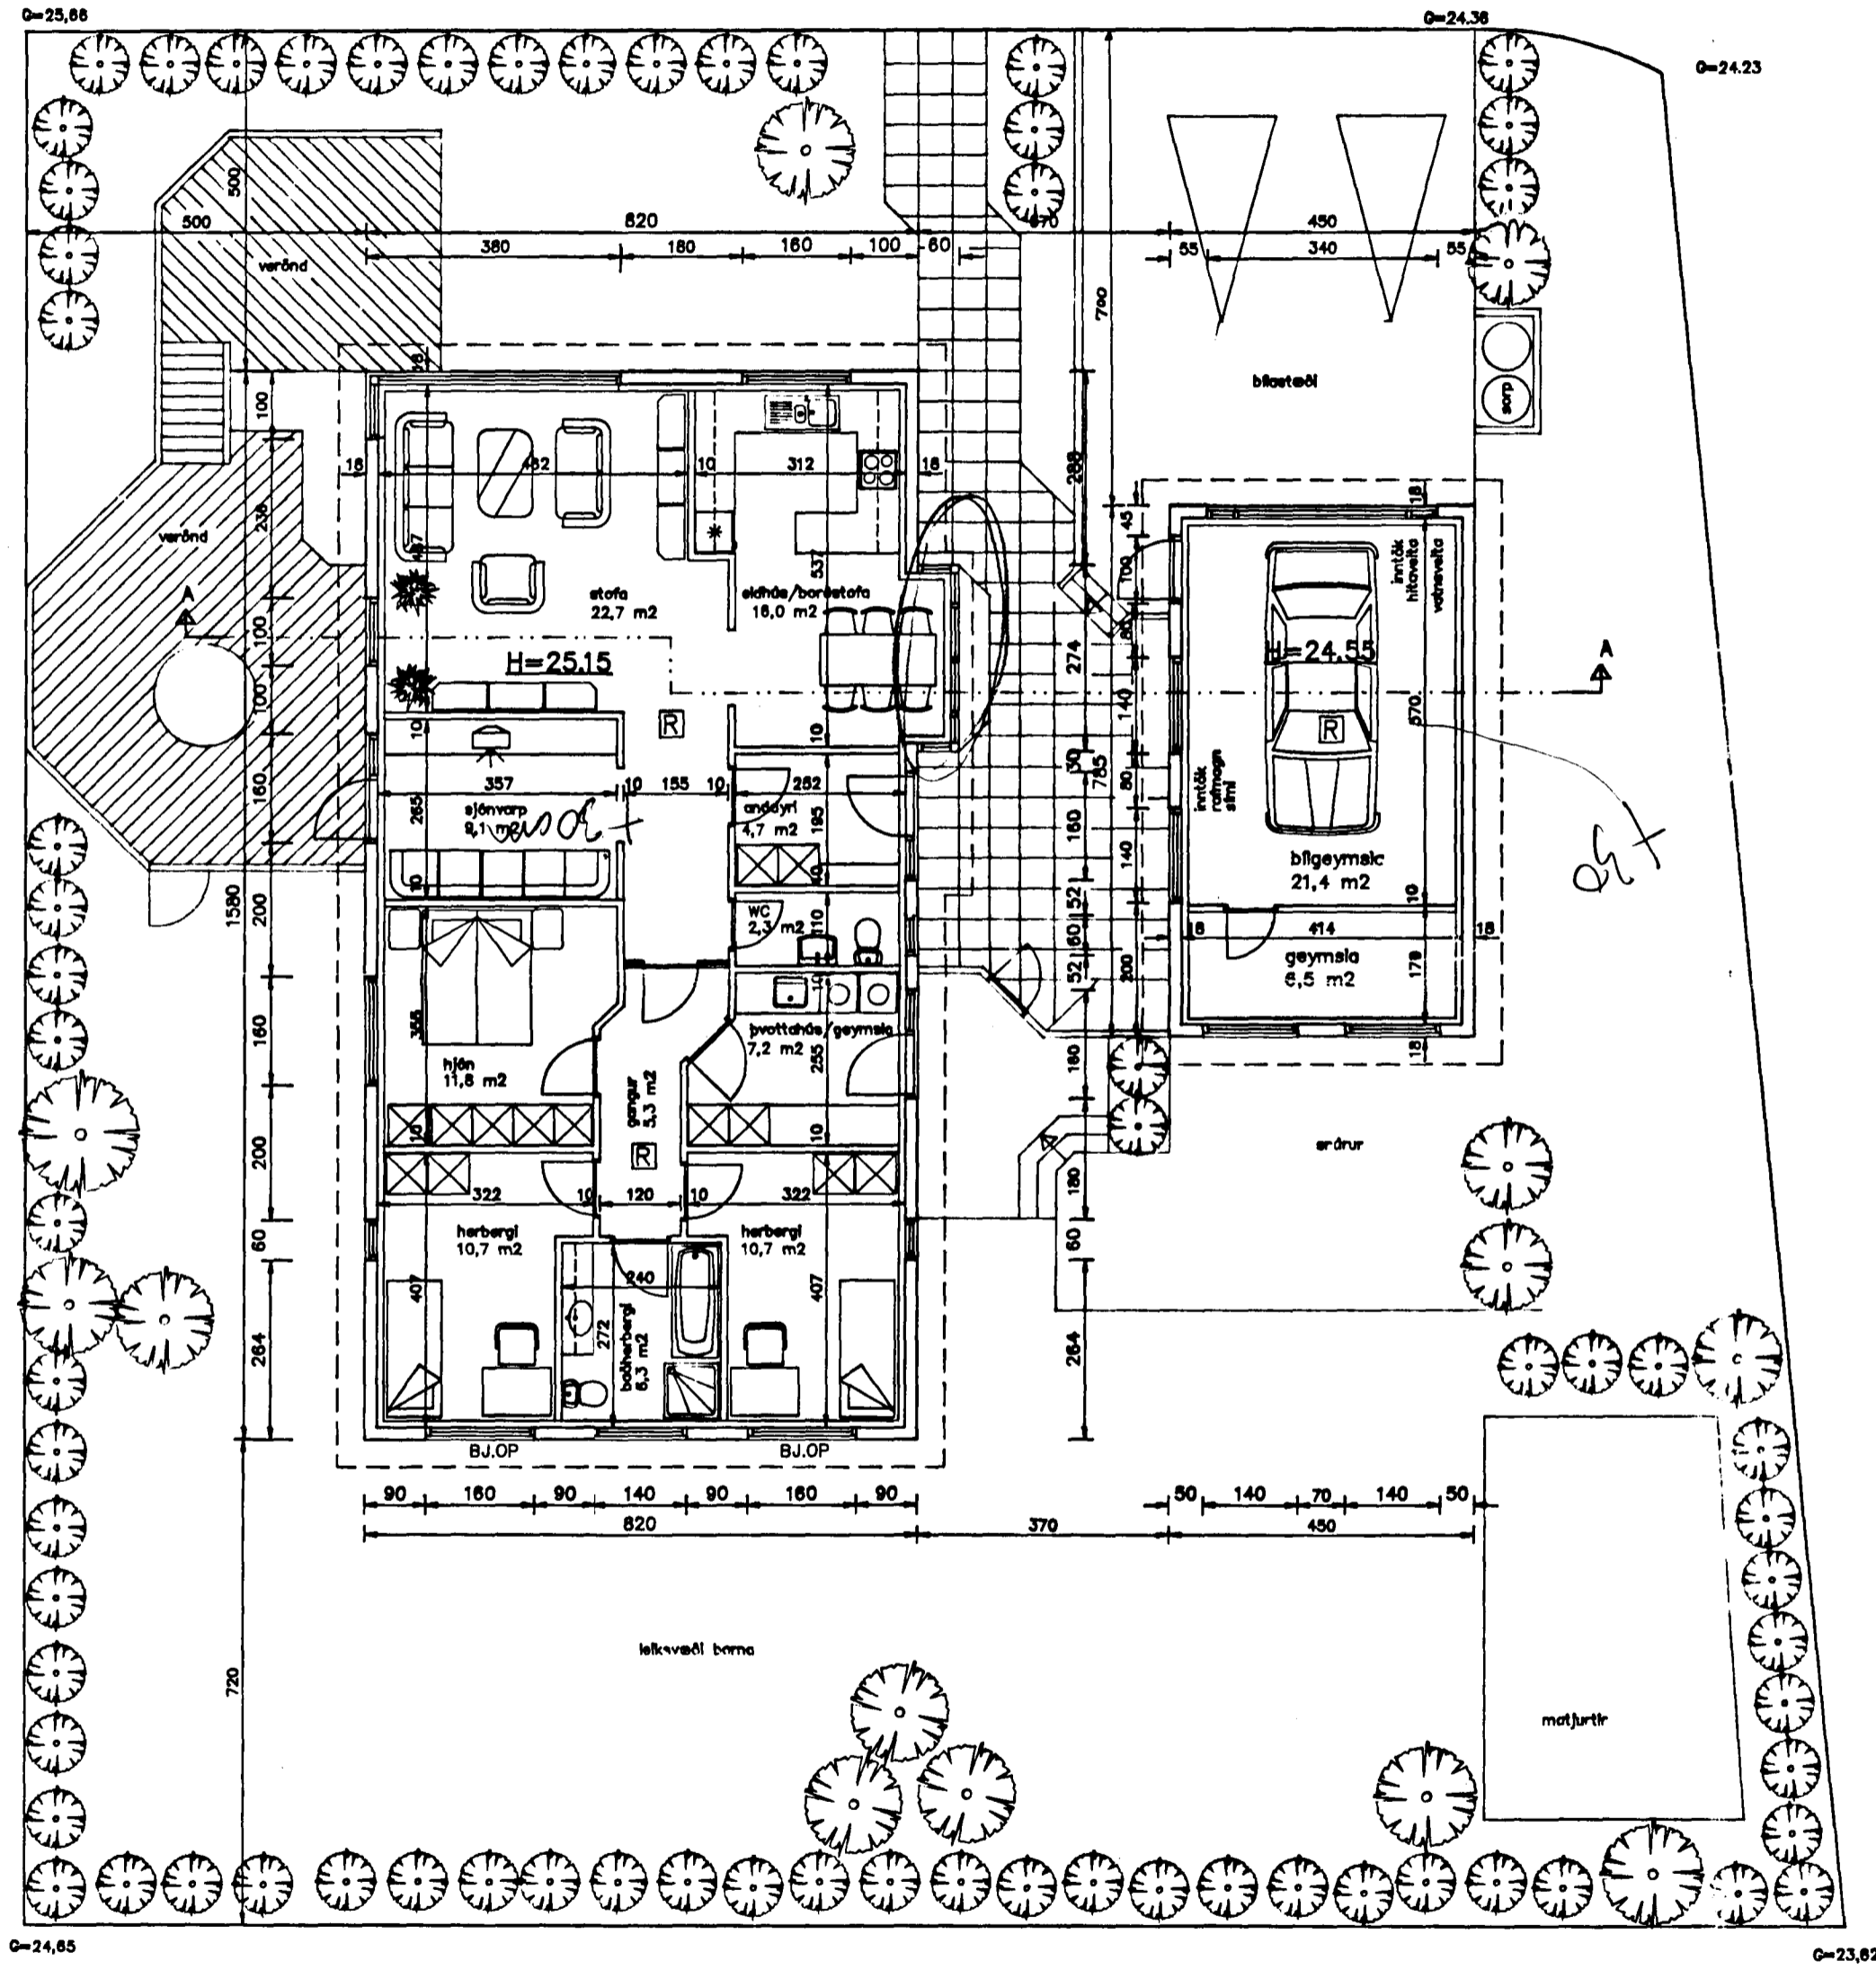

GRUNNMYND
MKV. 1:100

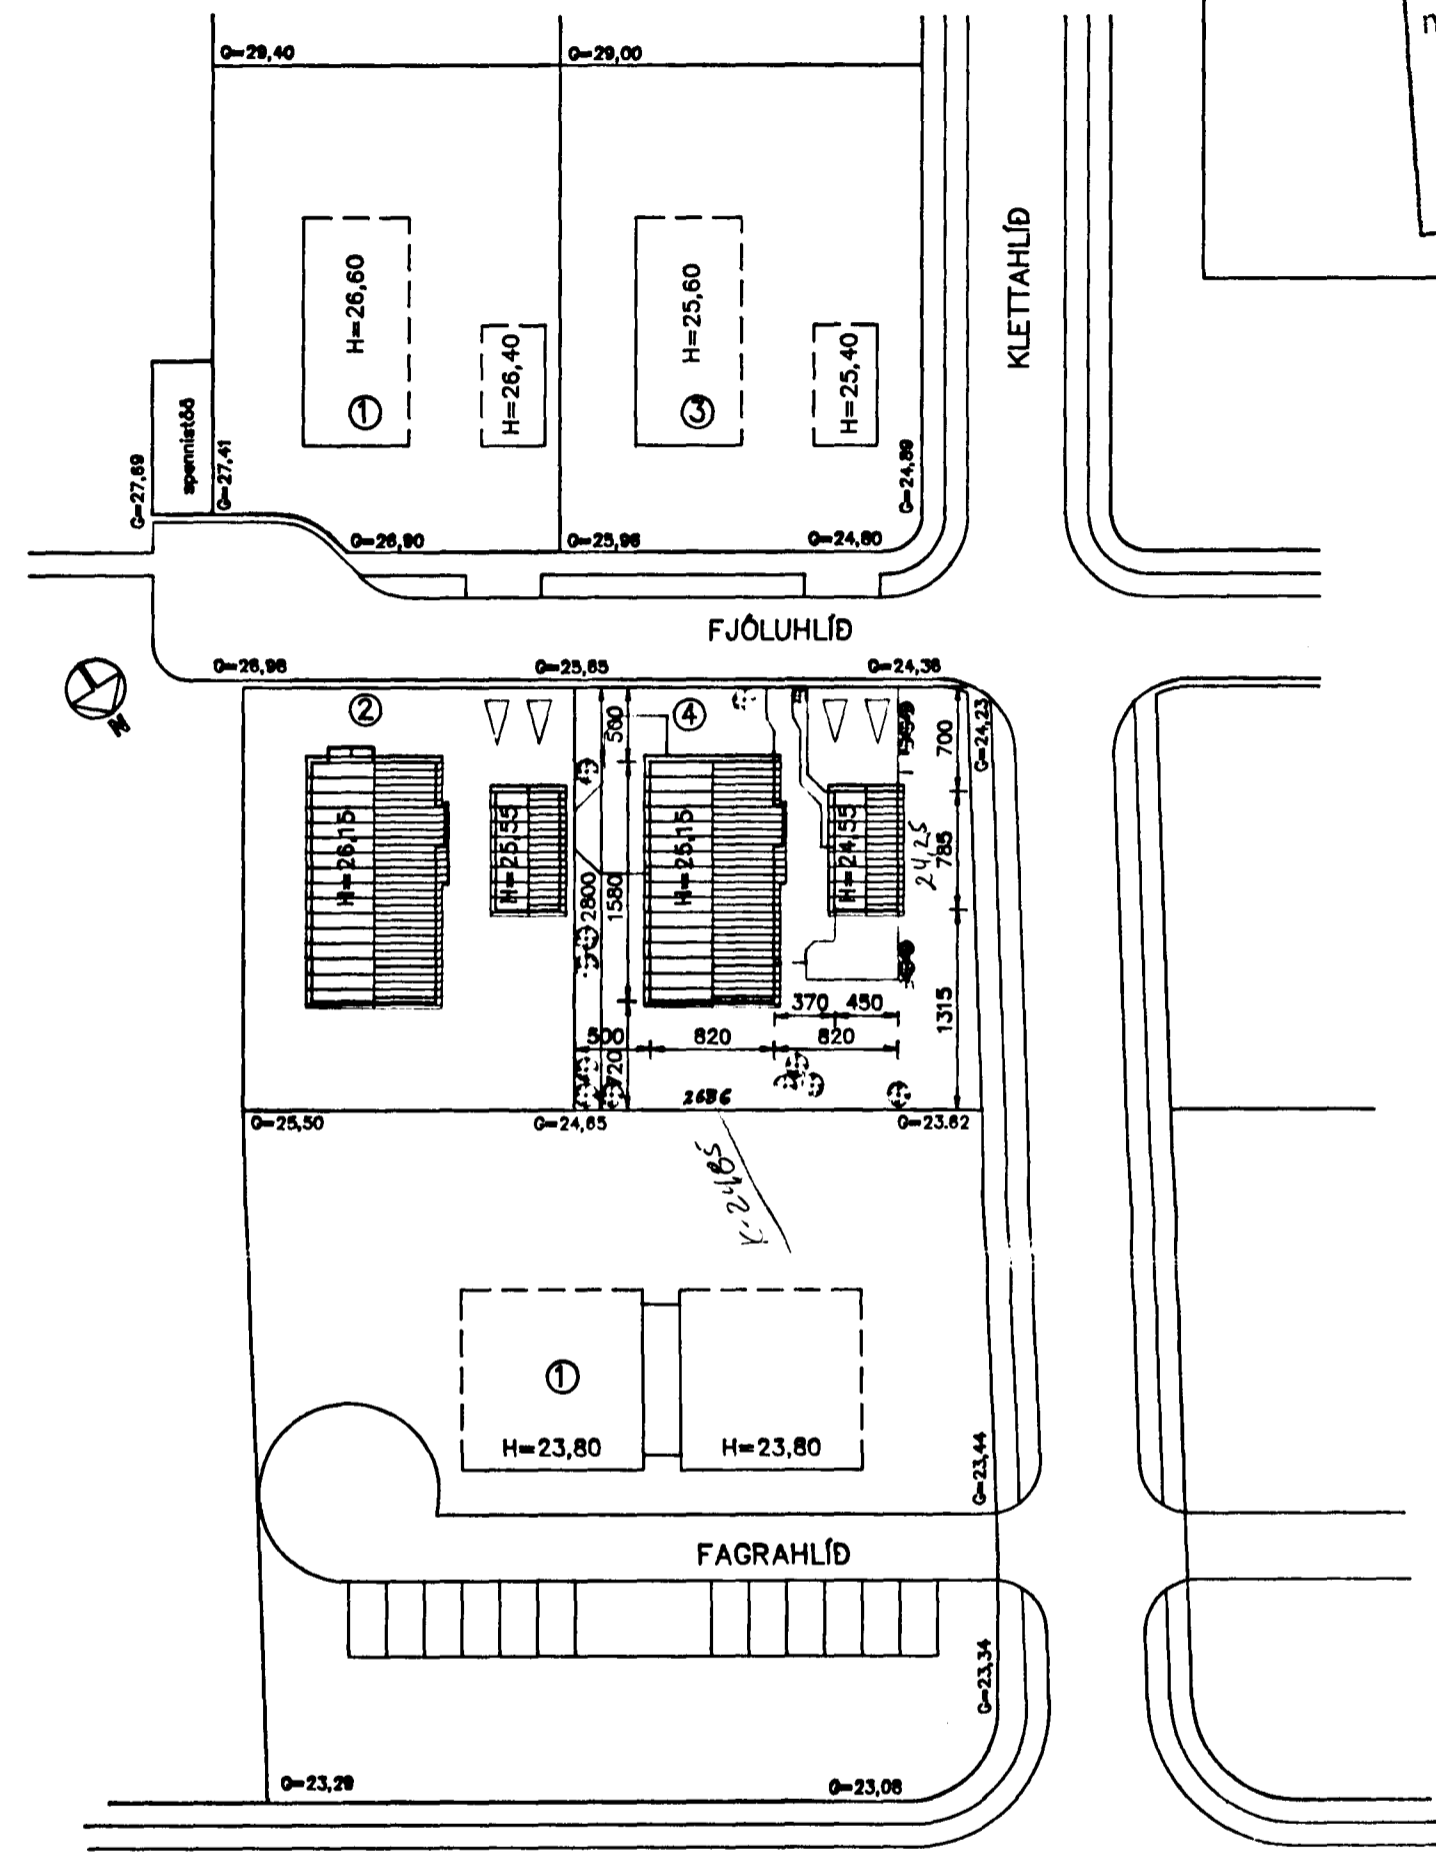

AFSTÖÐUMYND
mkv. 1:500

Kólnunartölur:
 Útveggir: $K=0,32 \text{ W/m}^2\text{°C}$
 Gluggar: $K=2,9$
 Þak: $K=0,21$
 Gólf: (vegð meðaltal) $K=0,32$

Byggingarlýsing:
 Sökkjar og botnplata er staðsteypt.
 Útveggir eru staðsteyptir.
 Þakviðir eru úr timbri.
 Gluggar, hurðir og þakbrúnir eru úr gagnfrávörðu timbri.
 A þaki er þakstál í ljósum líti.
 Útveggir og gluggar er málað í ljósum líti.
 Þak er einangrað með 200 mm steinullareinagrun.
 Í útveggjum er 100 mm plasteinagrun.
 Undir botnplötu og niður með sökkjum er einangrað með 75 mm plast/steinullareinagrun.

Stærðir
 bílagæmsla: 35,32 m² 106,30 m³
 íbúðarhús: 131,20 - 463,70 -
 alla: 166,52 m² 570,00 m³
 lóðarstærð: 711,5 m²
 nýting: 0,234

Reykskynjari

**TEIKNISTOFAN
TORGID**
 RÁÐGJAF - HÖNNUN - EFTIRLIT
 ÁRNÓLI 36, 106 REYKJAVÍK. Sími 91-888886, FAX 91-888878
 Þorsteinn Friðbjörnsson, Magnús Þ. Ólafsson, Þorgerður Elfríðsdóttir

VERK: Fjóluhlíð 4
220 Hafnarfríð
 TEIKNING: Grunnmynd
afstöðumynd og stærðir
 TEIKN. NR.: 101 DAGS: 24.07.94. BREYTT:
 KVARK: 1:100/500 VERK NR.: 94-814 HANNAÐ: bf