

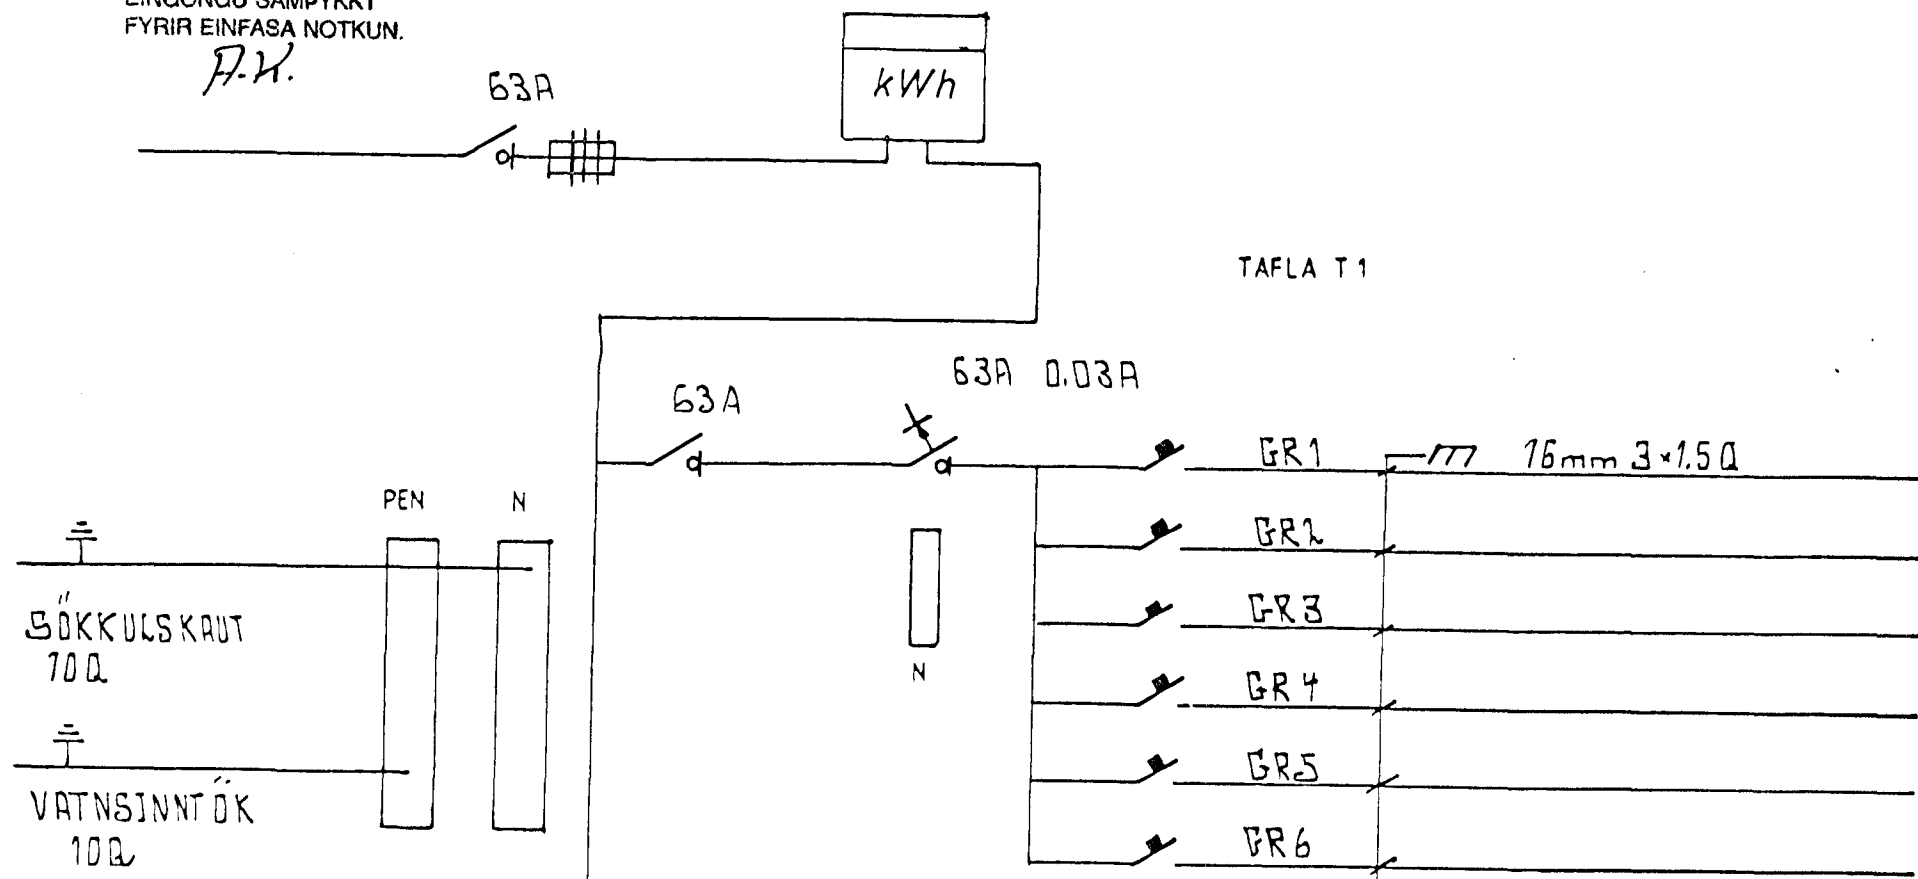


EINGÖNGU SAMPYKKT
FYRIR EINFASA NOTKUN.
F.H.

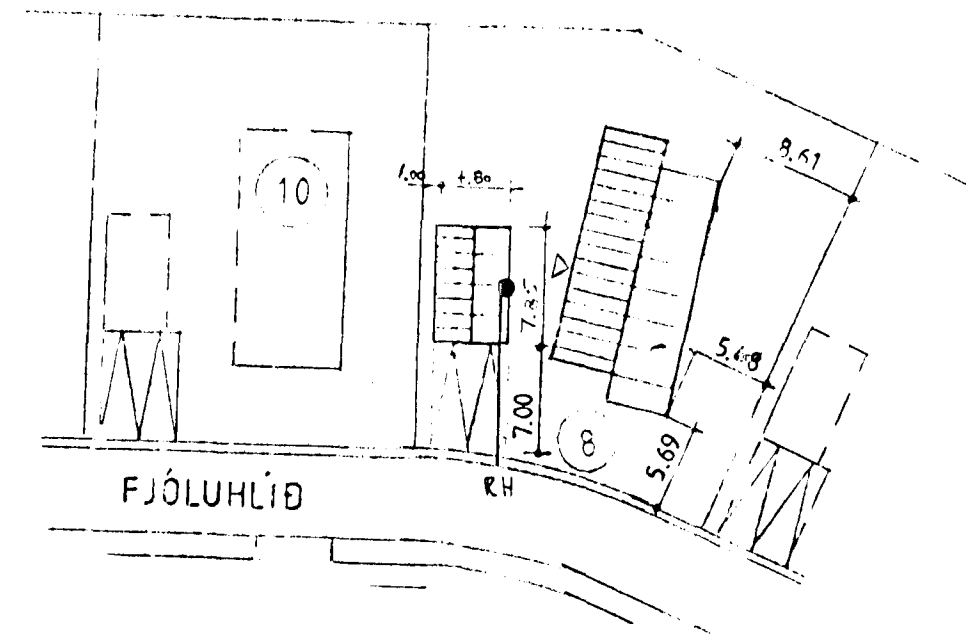

TAFLA T1

BÍLGEYMSLA
TENGILL BÍLG.

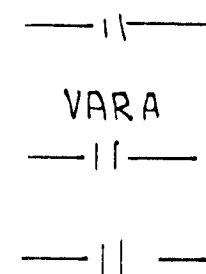


Inntök samþykkt 26.11. 1995
t.h. RAFFEITU HAFNARFIRÐAR
Rilbert Kristjánsson

EINGÖNGU SAMPYKKT
FYRIR EINFASA NOTKUN.

M 1:500

HÚSVEITA TENGIST Á FASA T.

TAFLA T2

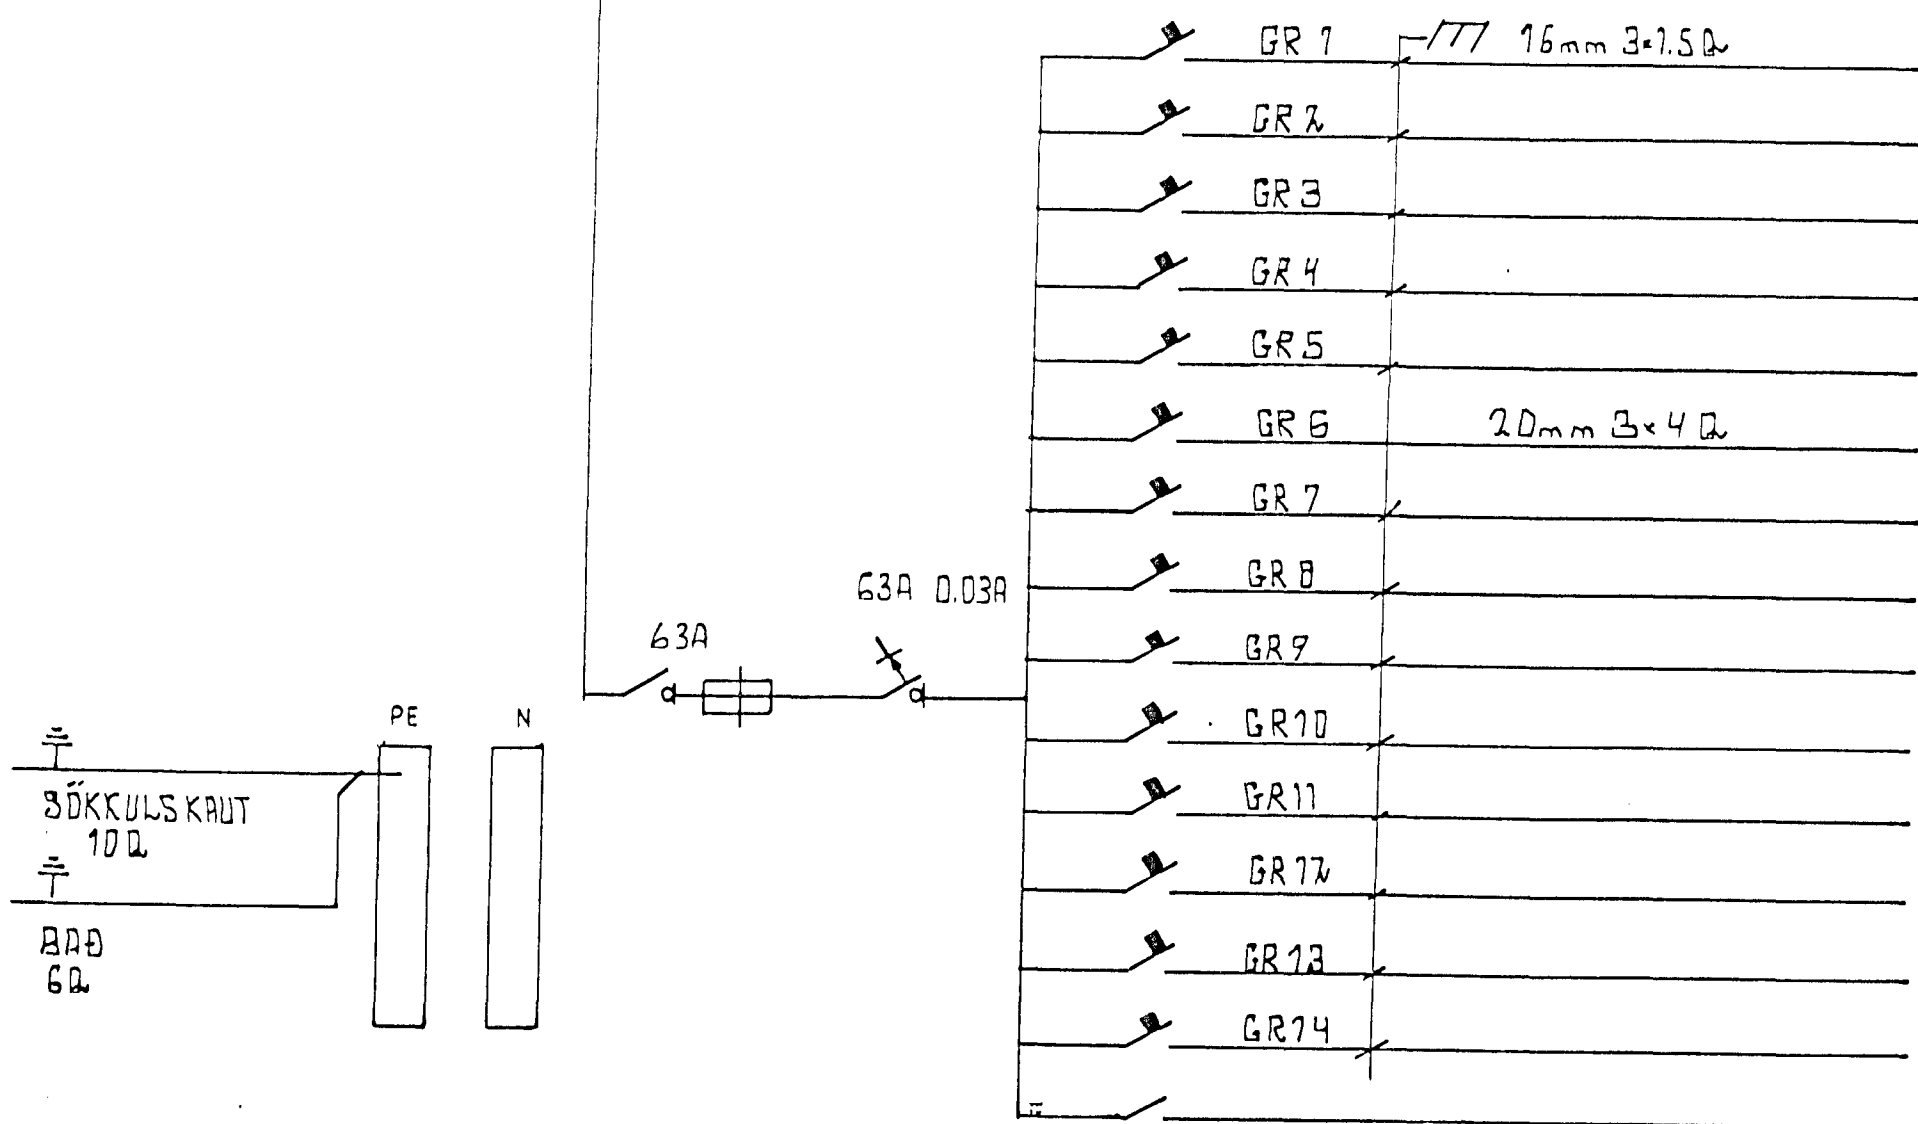

ELD HÚS BDRÆSTOFA

OFN
TENGLARAR ELDHÚS

UPPÞVOTTAVÉL

ELDARVÉL

STOFA

HDL

GANGUR ÞVOTTUR HJÓRN


BÁÐ HERB. ANDYR

ÞVOTTUR

ÞURRKARI

VARA

—//—

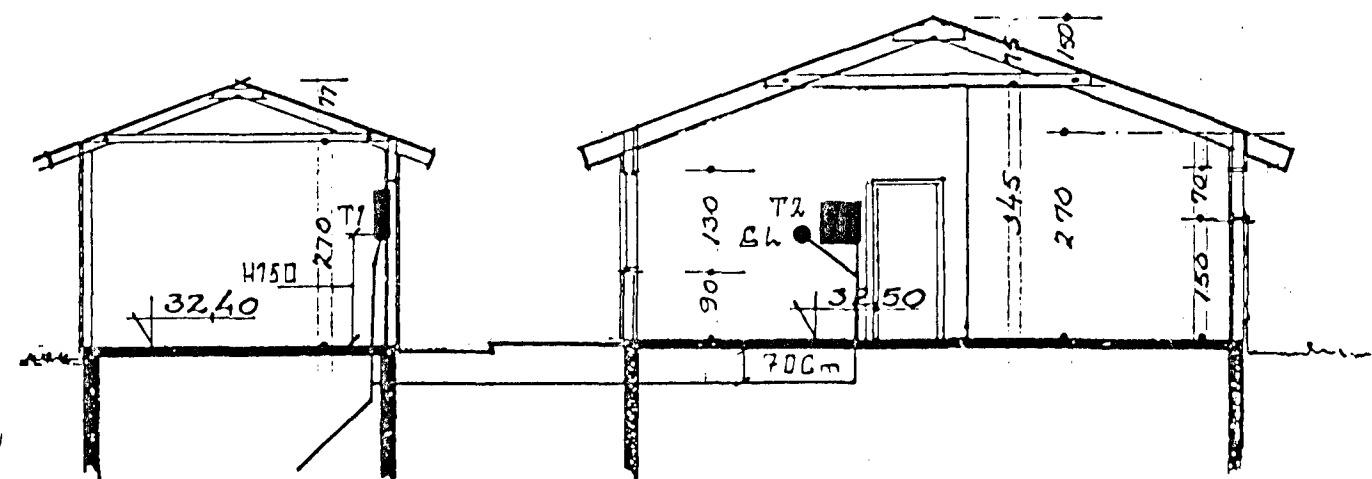

M: 100

Fjóluhlíð 8

Hafnarfirði	Mkv.
	Dags.
Nafn	Samp.
Ingi Ó Ingason	

3235