




Samþykkt þann
 06 MAÍ 2003
 Byggingafulltrúinn í Hafnarfirði
 E.h. Kristján Þóráinsson

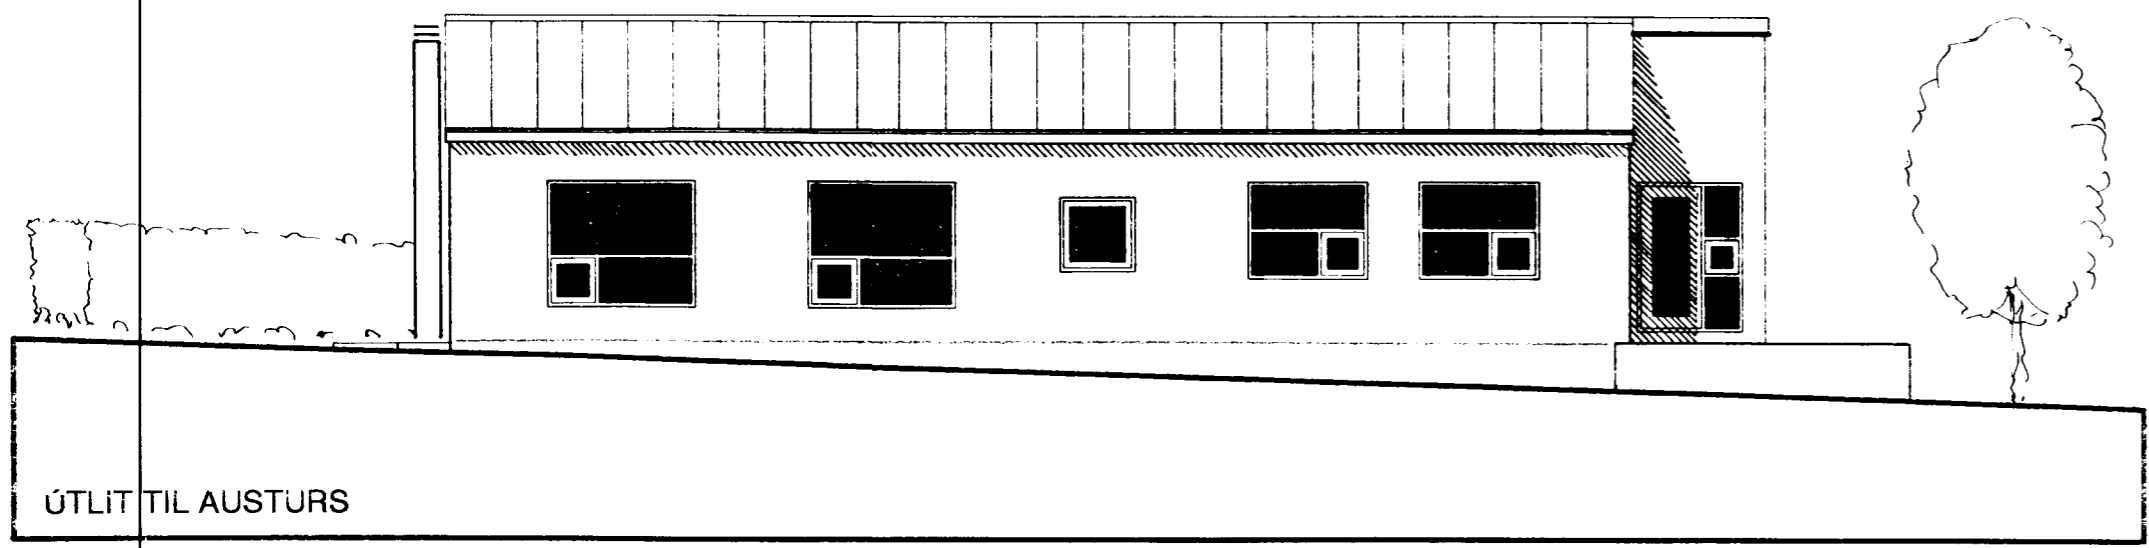


ÚTLIT TIL AUSTURS

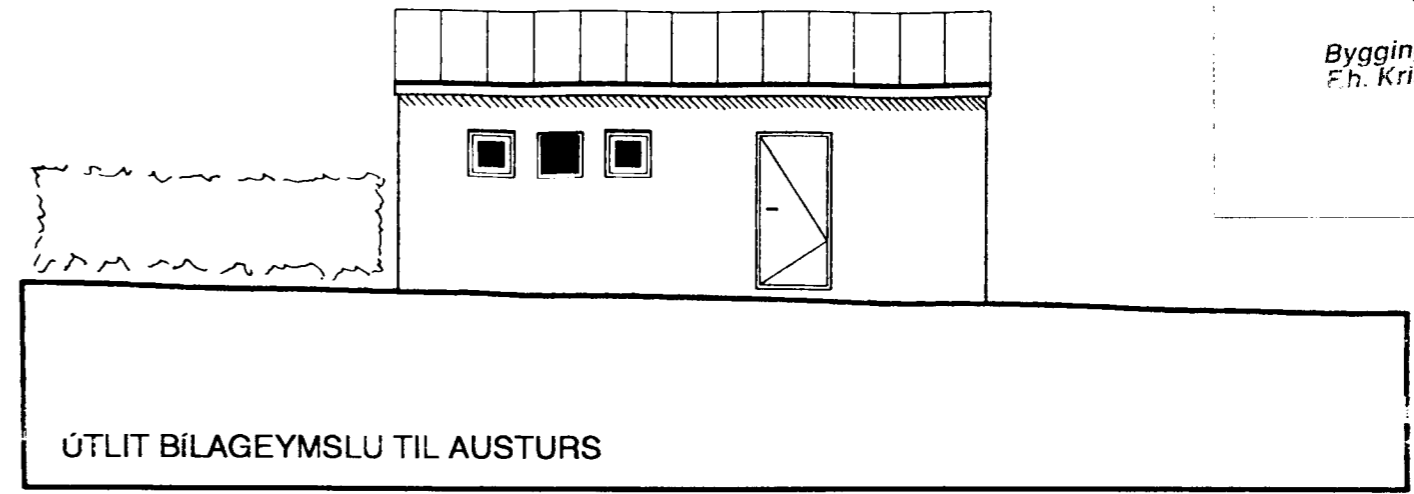


ÚTLIT BÍLAGEYMSLU TIL AUSTURS

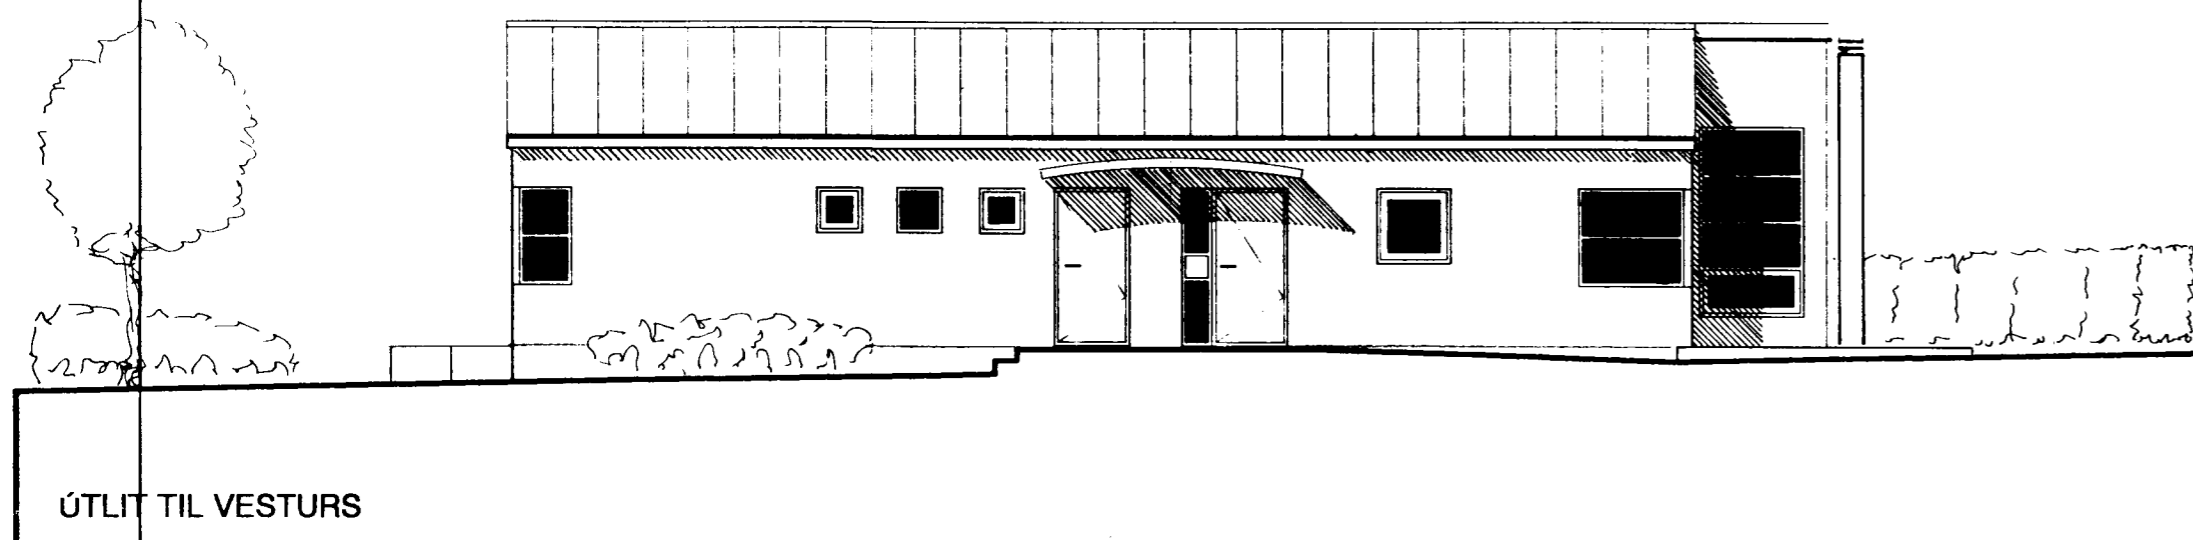


ÚTLIT TIL VESTURS

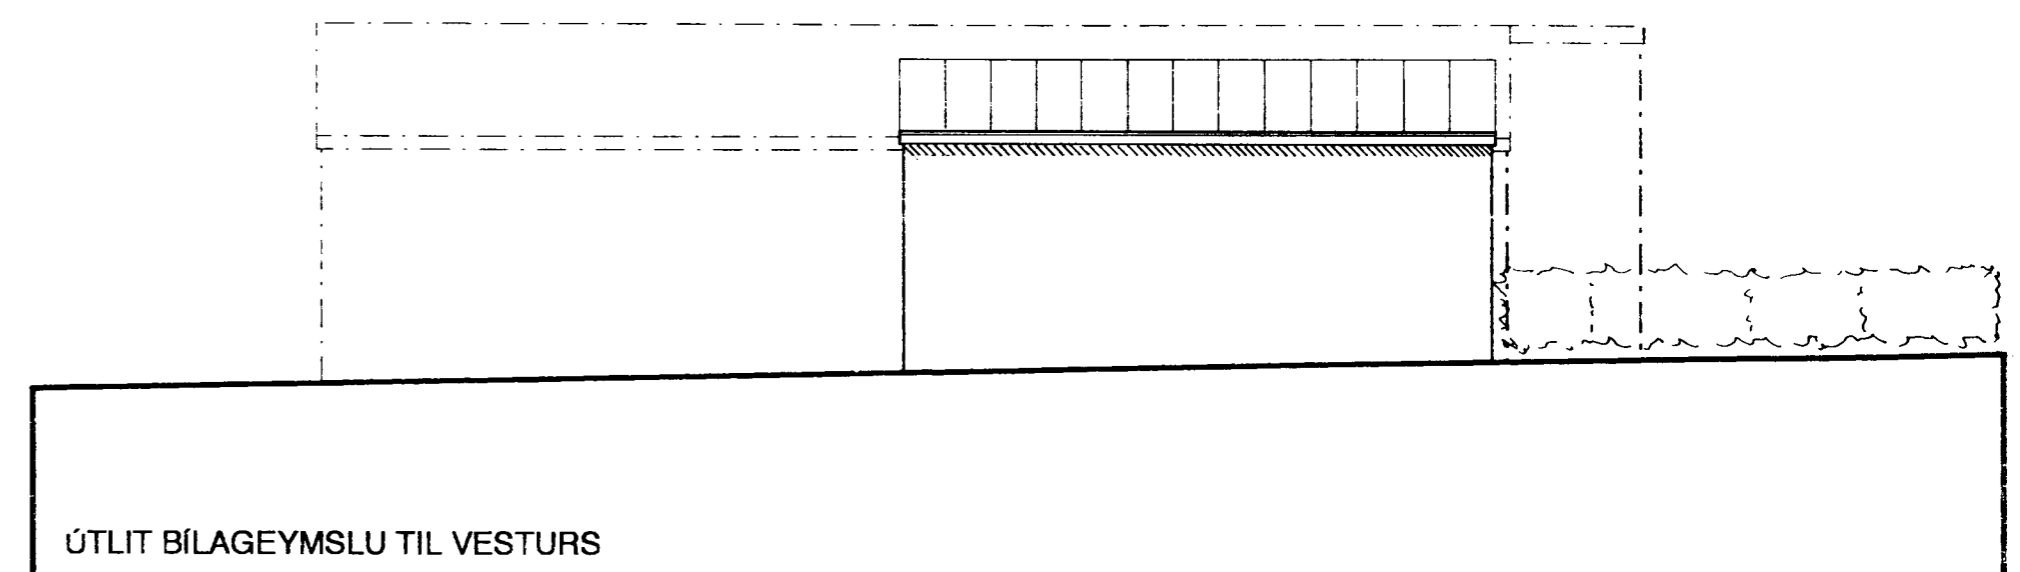


ÚTLIT BÍLAGEYMSLU TIL VESTURS

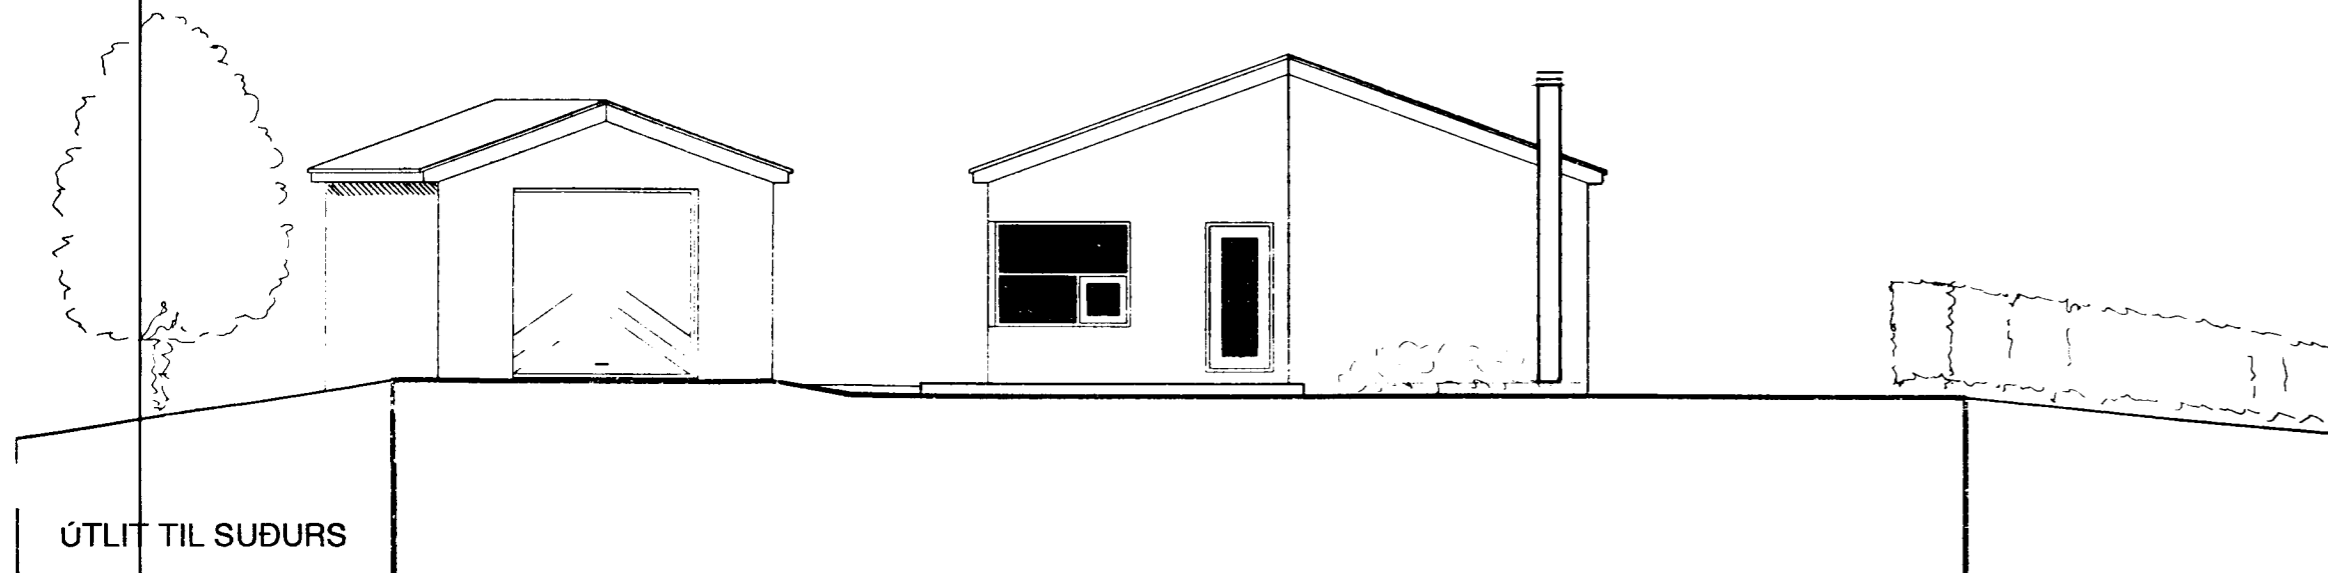

ÚTLIT TIL SUÐURS

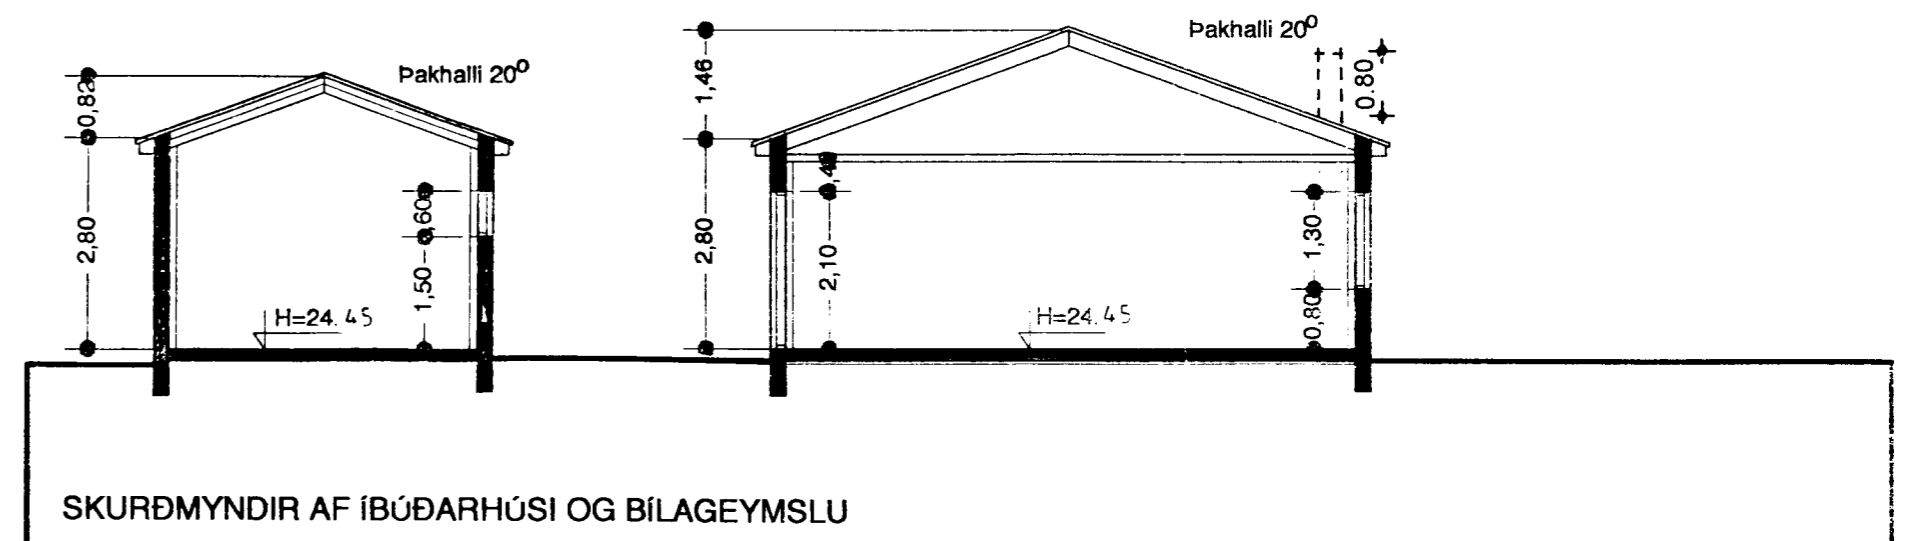

SKURÐMYNDIR AF ÍBÚÐARHÚSI OG BÍLAGEYMSLU

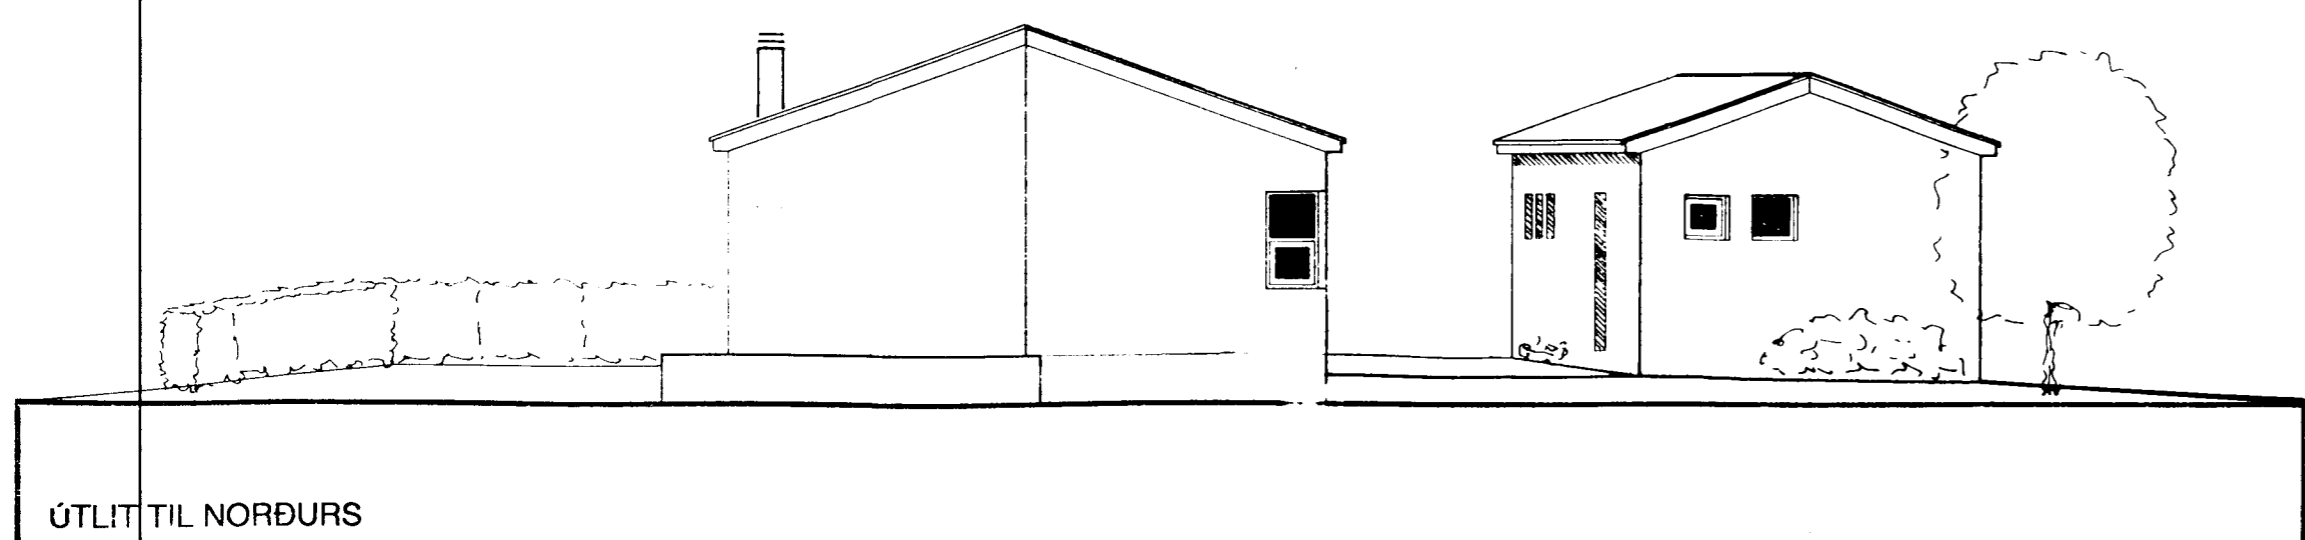

ÚTLIT TIL NORÐURS

BREYTT 28.04.2003 REYKHÁFUR SETT Á ÚTLIT
 BREYTT 26.4.94 GOLFK. HÆKKAÐUR
 BREYTT 7.4.94 HÆDARK. BÍLAG.

Fjóluhlíð 8.	
Nýbygging, íbúðarhús.	Byggingarnefndarteikning
Aðalsteinn Svavarsson, Miðvangi 6, Hafnarfirði.	Útlit MKV 1 : 100 Dags. 11.2 1994
TEIKNISTOFAN VIÐ HÖFNINA Pósthólf 463 222 Hafnarfirði S. 653855 Friðrik Friðriksson arkitekt FAI	ARK 102 <i>Handwritten signature</i>