


GRUNNMYND 1:100

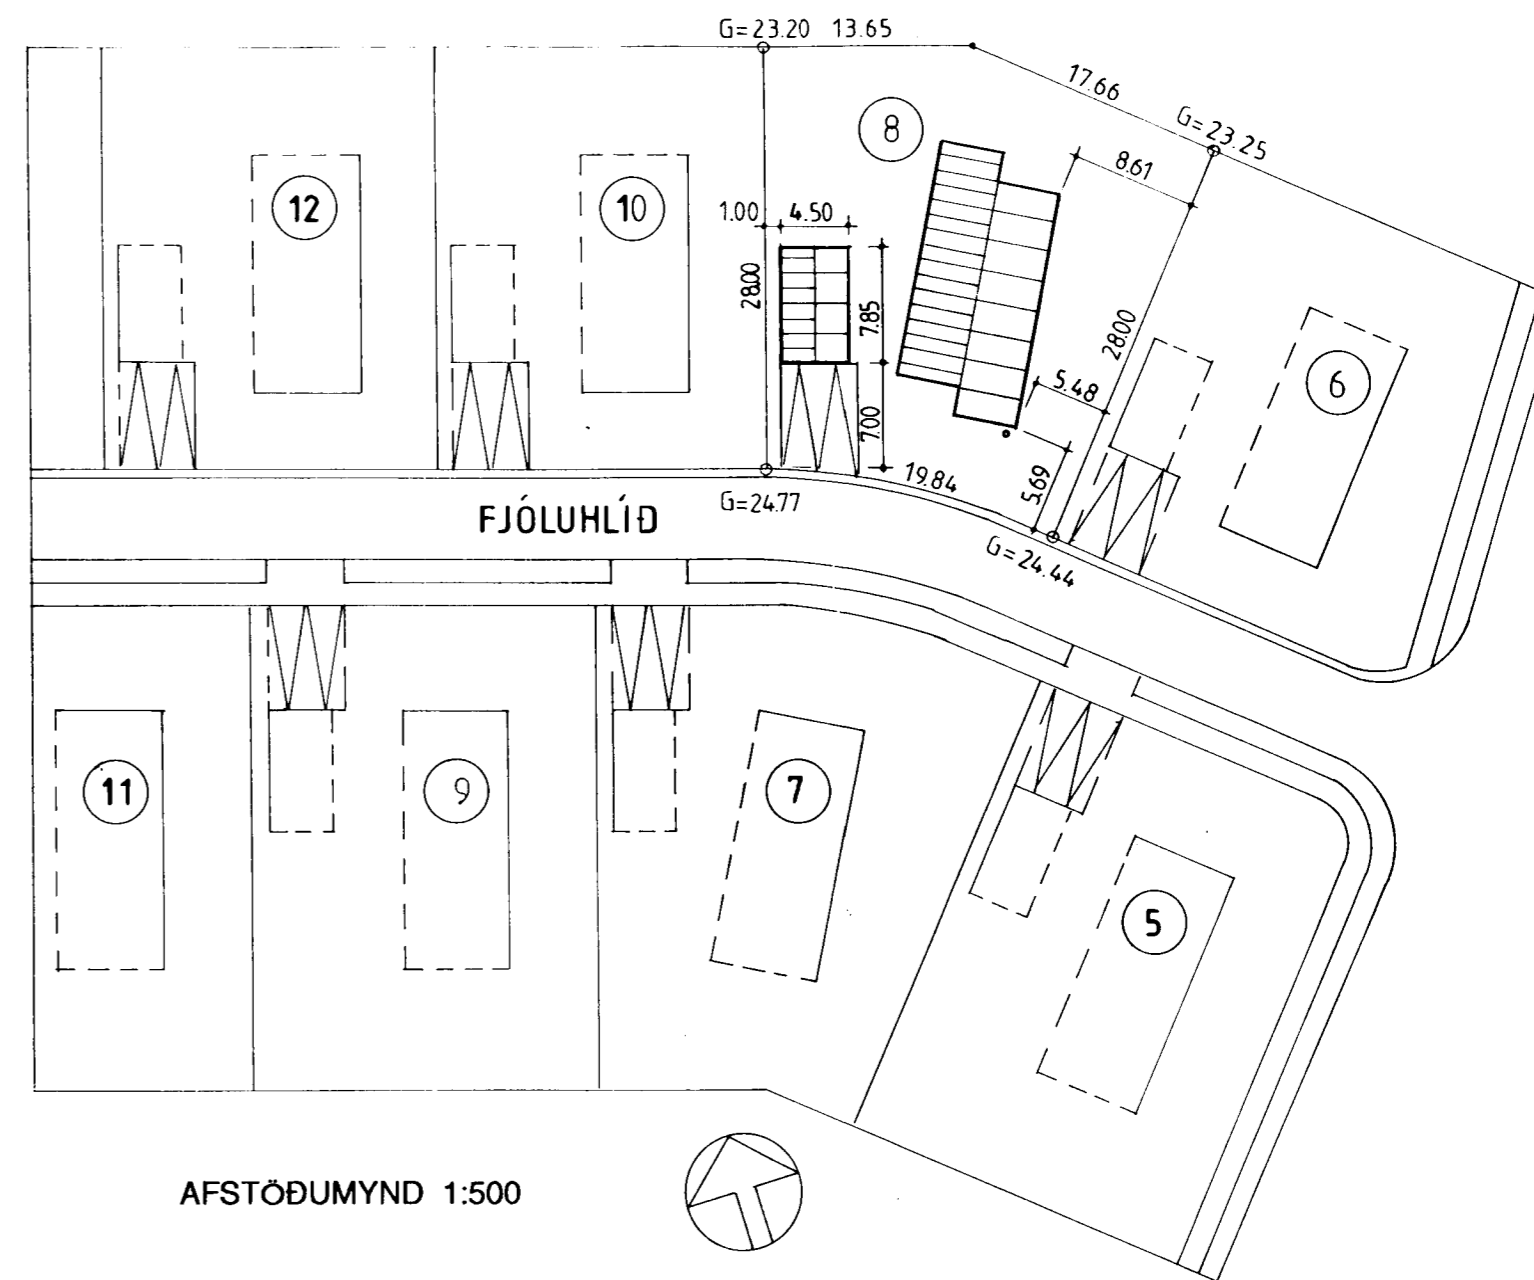

AFSTÖÐUMYND 1:500

Húsið er steypt á staðnum, einangrað að innan og þússað að utan.

Stærðir:

brúttóflataarmál  
-íbúðarhús 129.6m<sup>2</sup>  
-bílageymsla 35.3m<sup>2</sup>  
164.9m<sup>2</sup>

-brúttórúmmál  
-íbúðarhús 457.5m<sup>3</sup>  
-bílageymsla 113.3m<sup>3</sup>  
570.8m<sup>3</sup>

Íbúðarhúsið er eitt brunahólf, með reykskynjara í miðju húsi og flóttaleiðum í sithvorum enda. Bifreiðageymslan er einnig eitt brunahólf.

BREYTT 28.04.2003 ARINN SETTUR Í STOFU  
BREYTT 26.4.94 GOLFK. HÆKKAÐUR

Fjóluhlíð 8.	
Nýbygging, íbúðarhús.	Bygginganefndartekning
Aðalsteinn Svavarsson, Miðvangi 6, Hafnarfirði.	Afstöðumynd og grunnmynd. MKV 1:500, 1:100 Dags. 11.2 1994
TEIKNISTOFAN VIÐ HÖFNINA Pósthólf 463 222 Hafnarfirði S. 653855 Fríðrik Fríðriksson arkitekt FAI	ARK 101 <i>Handwritten signature</i>