
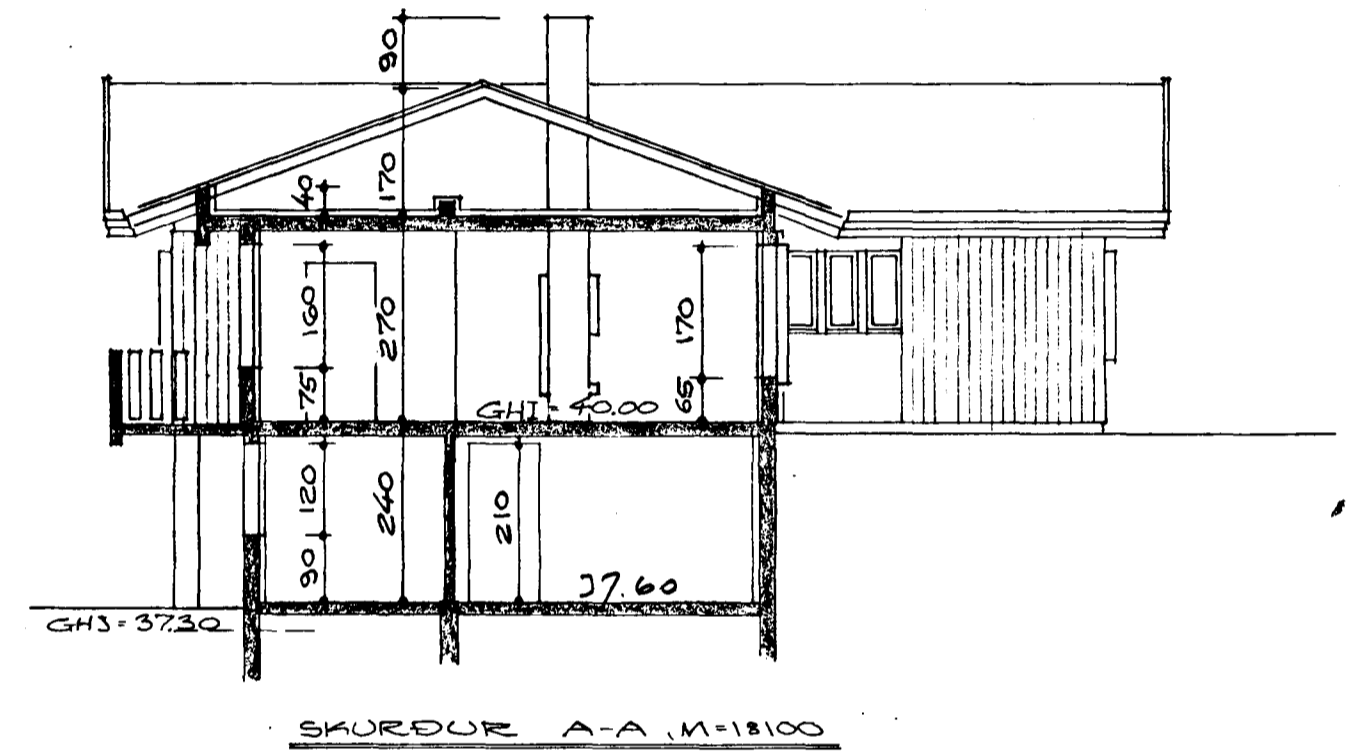


Samþykkt á fundi bygginga-
nefndar þ. 5/9 1979
BYGGINGAFULLTRÚNN
Í HAFNARFIRDI

Ganga skal frá önnu
eldstaði í samráði við
stórtvíðizliana

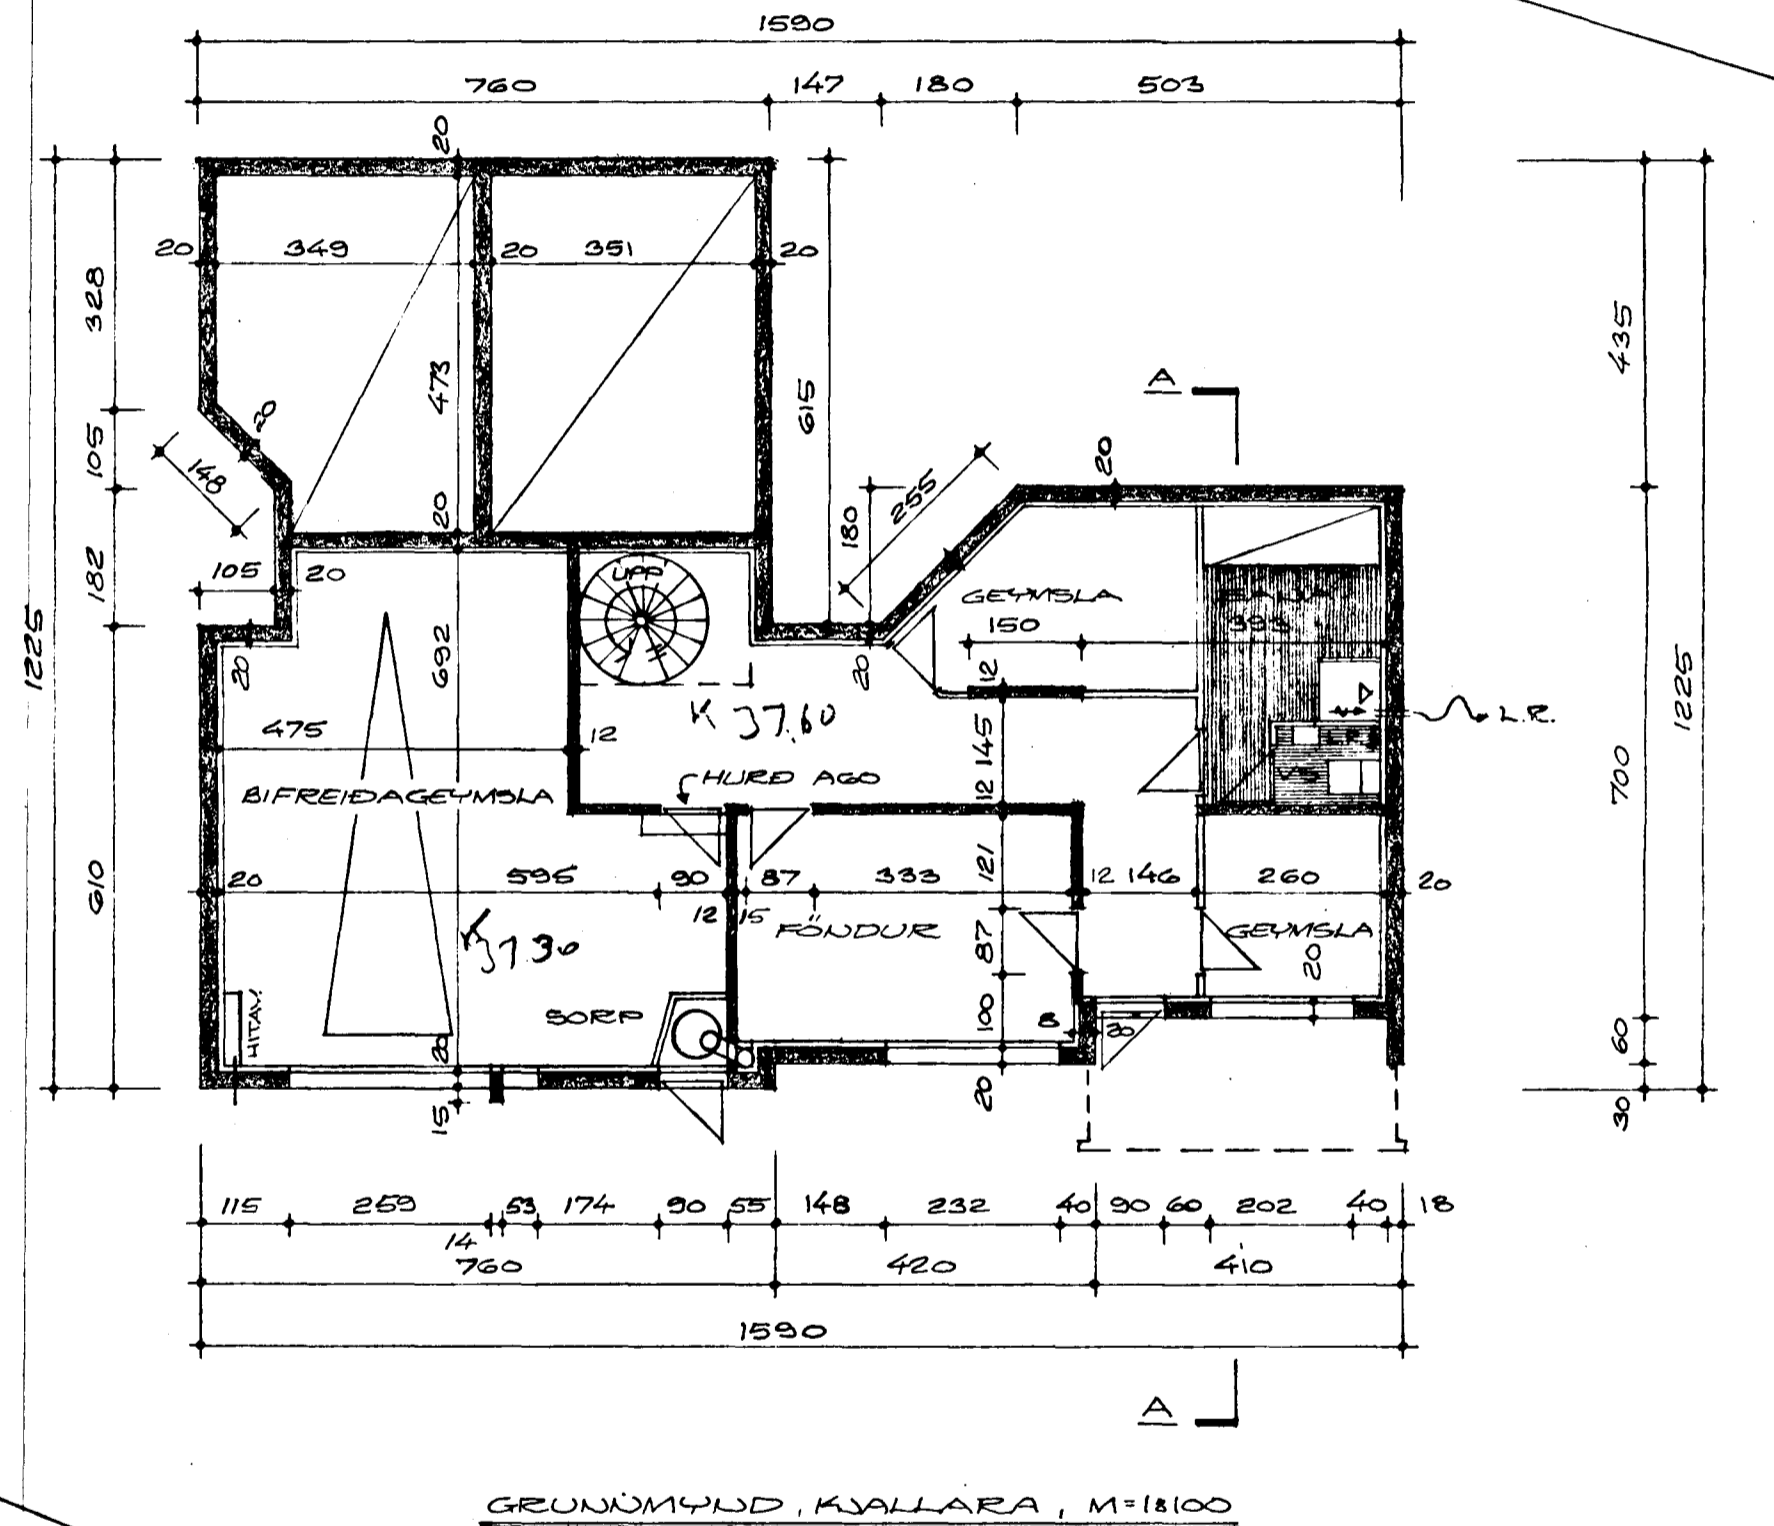



FÓLUHVAMMUR NR. 10

HAFNARFIRDI Í ÁGÚST 1979
 ARNARHRAUNI 47 50587

Anna Magnúsdóttir