


HÍÐUR SÉU GALVANISERADAR OG EILYNGRADAR  
 MÆD 2CM GLERULLARHÓLIÐUM OG VÆRÐAR  
 MÆD RASTDÚG. HALDVAÐNESPÍPUR VÆRIST  
 MÆD SÍÐALPAPPA AÐUR EÐ EILYNGRAD ER.  
 NÆYSLYVATNUSKERFI SÍÐAL ÞRÝSTIREYNA  
 Í EG TÍMA. EÐNI OG FRÁGANGUR LAGNA  
 SÉ Í SAMRÆMI VÍÐ REGLUGERÐ FYRIR  
 VATNUSVEITU REYKSAVIKUR.

RÚMMYND

BREYTT 10.12.1980

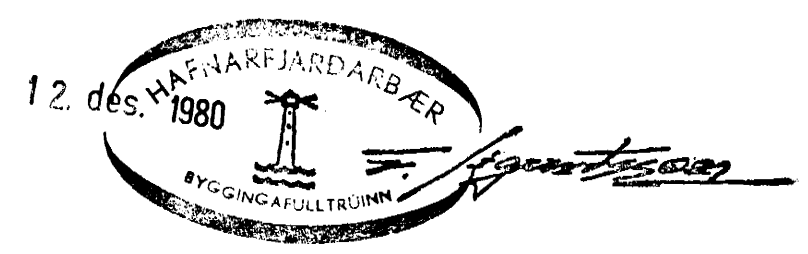

FJÓLUVAMMUR NR. 10  
 HAFNARFIRÐI Í MARS 1980  
 ARNARHRAUNI 47 50587

NÆYSLYVATNUSKERFI  
 RÚMMYND  
 Jón P. Magnússon