



Samþykkt á fundi bygginga-
nefndar þ. 19/9 1979
BYGGINGAFULLTRÚINN
Í HAFNARFIRÐI
F. Sigurðsson

Ganga skal frá önnu
eldstæði í samráði við
stökkviliðstjóra

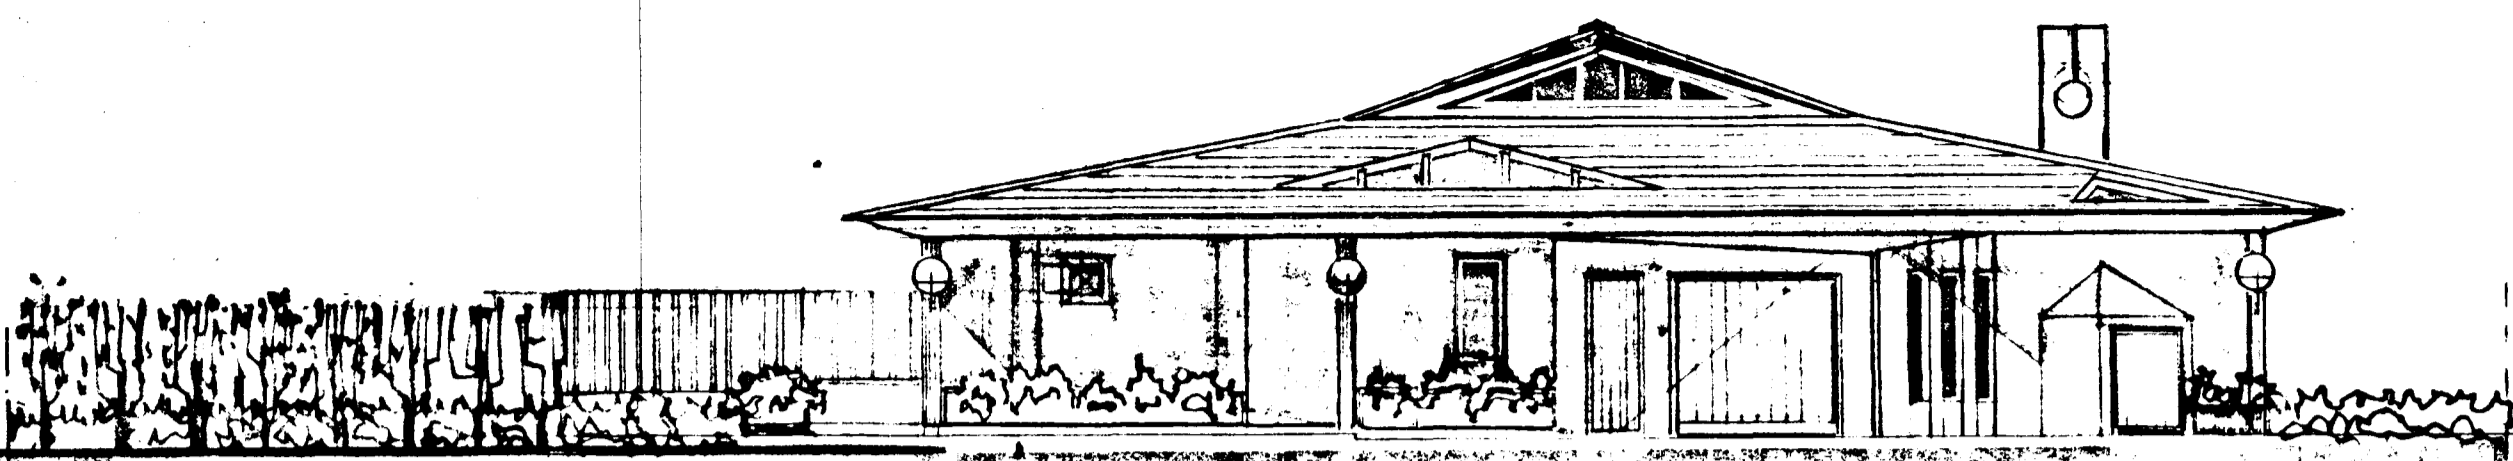


SUÐAUSTUR

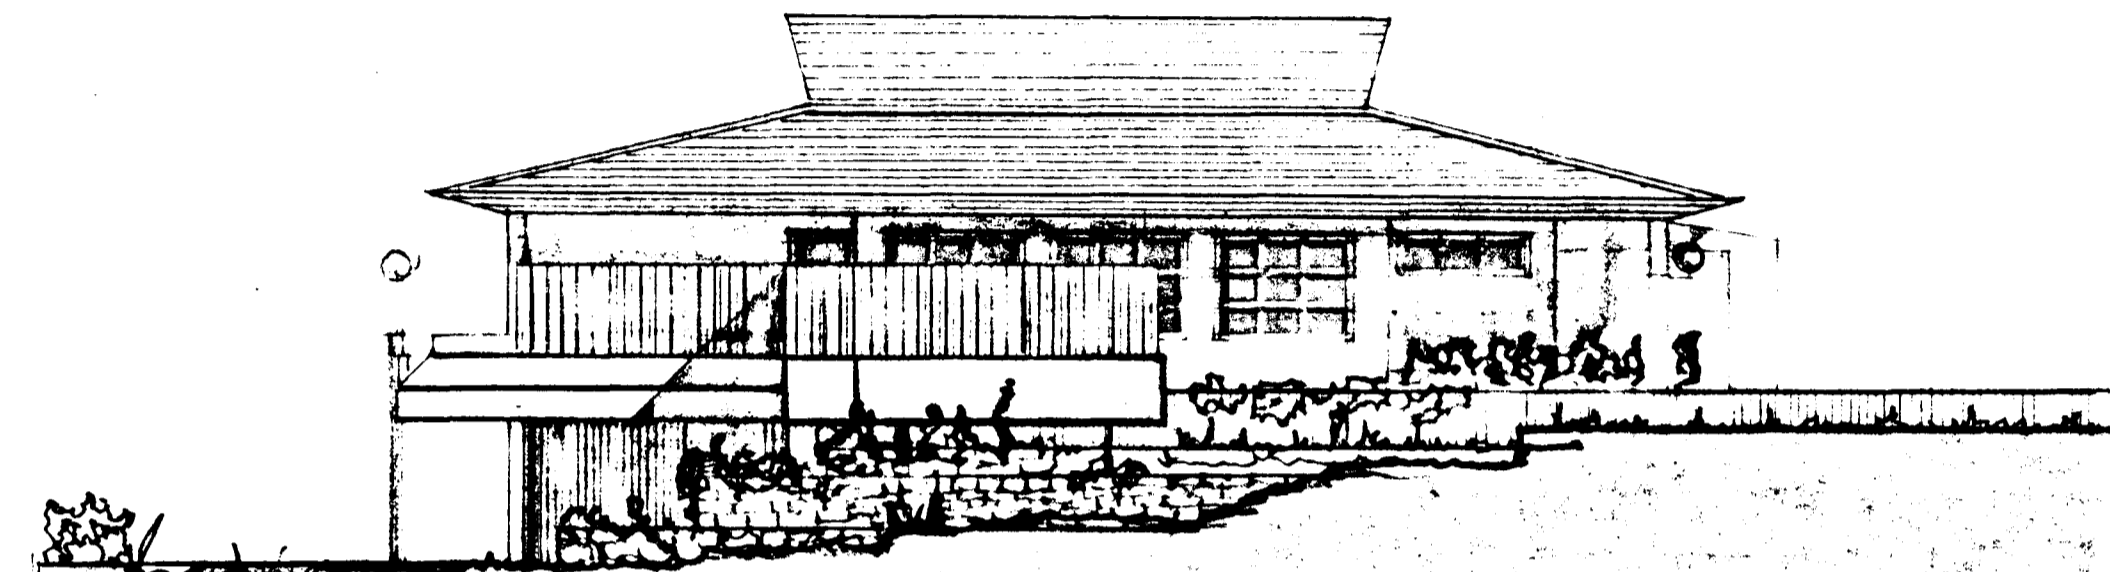

SUÐVESTUR



NORÐVESTUR

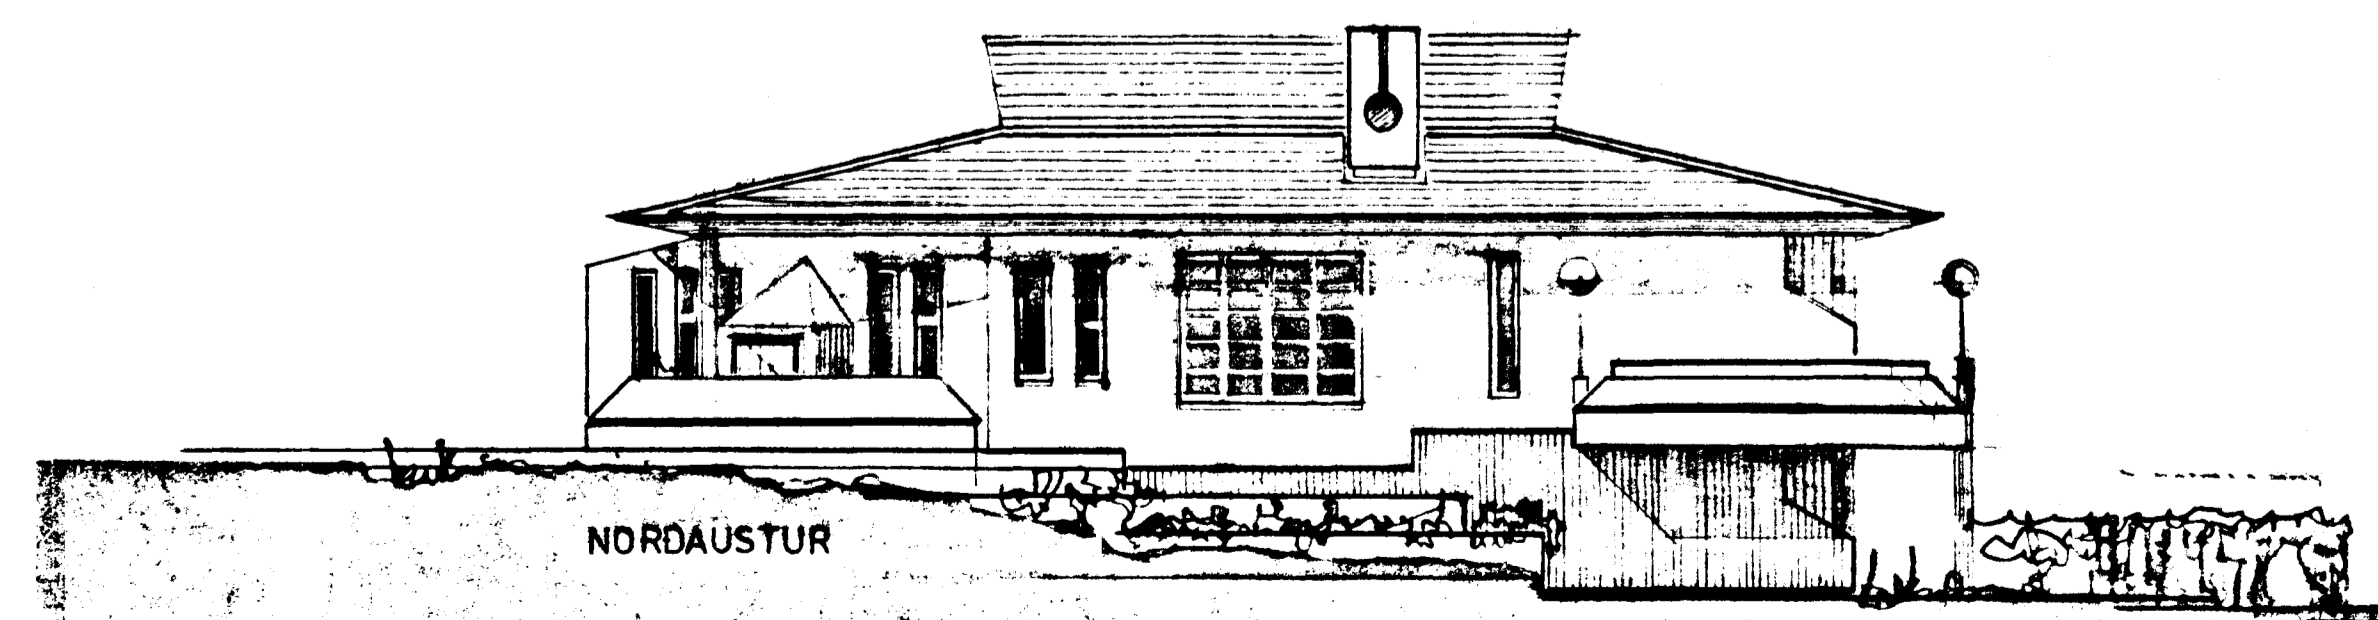

NORÐAUSTUR

Óli Þórðarson