


KERTISMÝND TRÁRENNISLIS-STOFNA 1:50

BREYTT Í MAÍ 1981 K.S.

GRUNNMYND 1:50

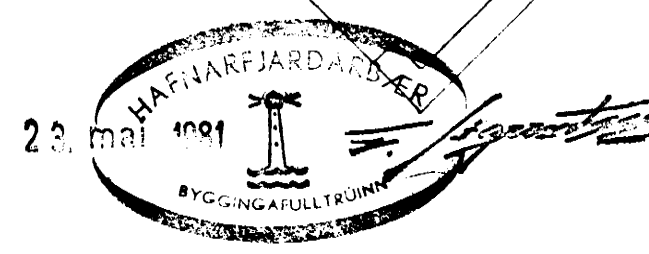

FJÓLUHVAMMUR 11, HAFNARFIRÐI.		DAGS. 11-12-80
HITA-OG HREINLÆTISLAGNIR Á HÆÐ.		HANNAÐ KS
MÆLIKVÆÐI: 1:50		TEIKNAD KS 55
KRISTJAN STEFANSSON TEIKNIFRÆÐINGUR F.T.F.I.		VERK NR. FLOKKUR
BREIDVANGI 9, HAFNARFIRÐI. SÍMI 52870		B001 - 02
		TEIKN. NR.
		- 03