


3/8	3/4	1/2
26.		20.
10	30	21
30.	8	14
24.	38	65
6		
15		
111		

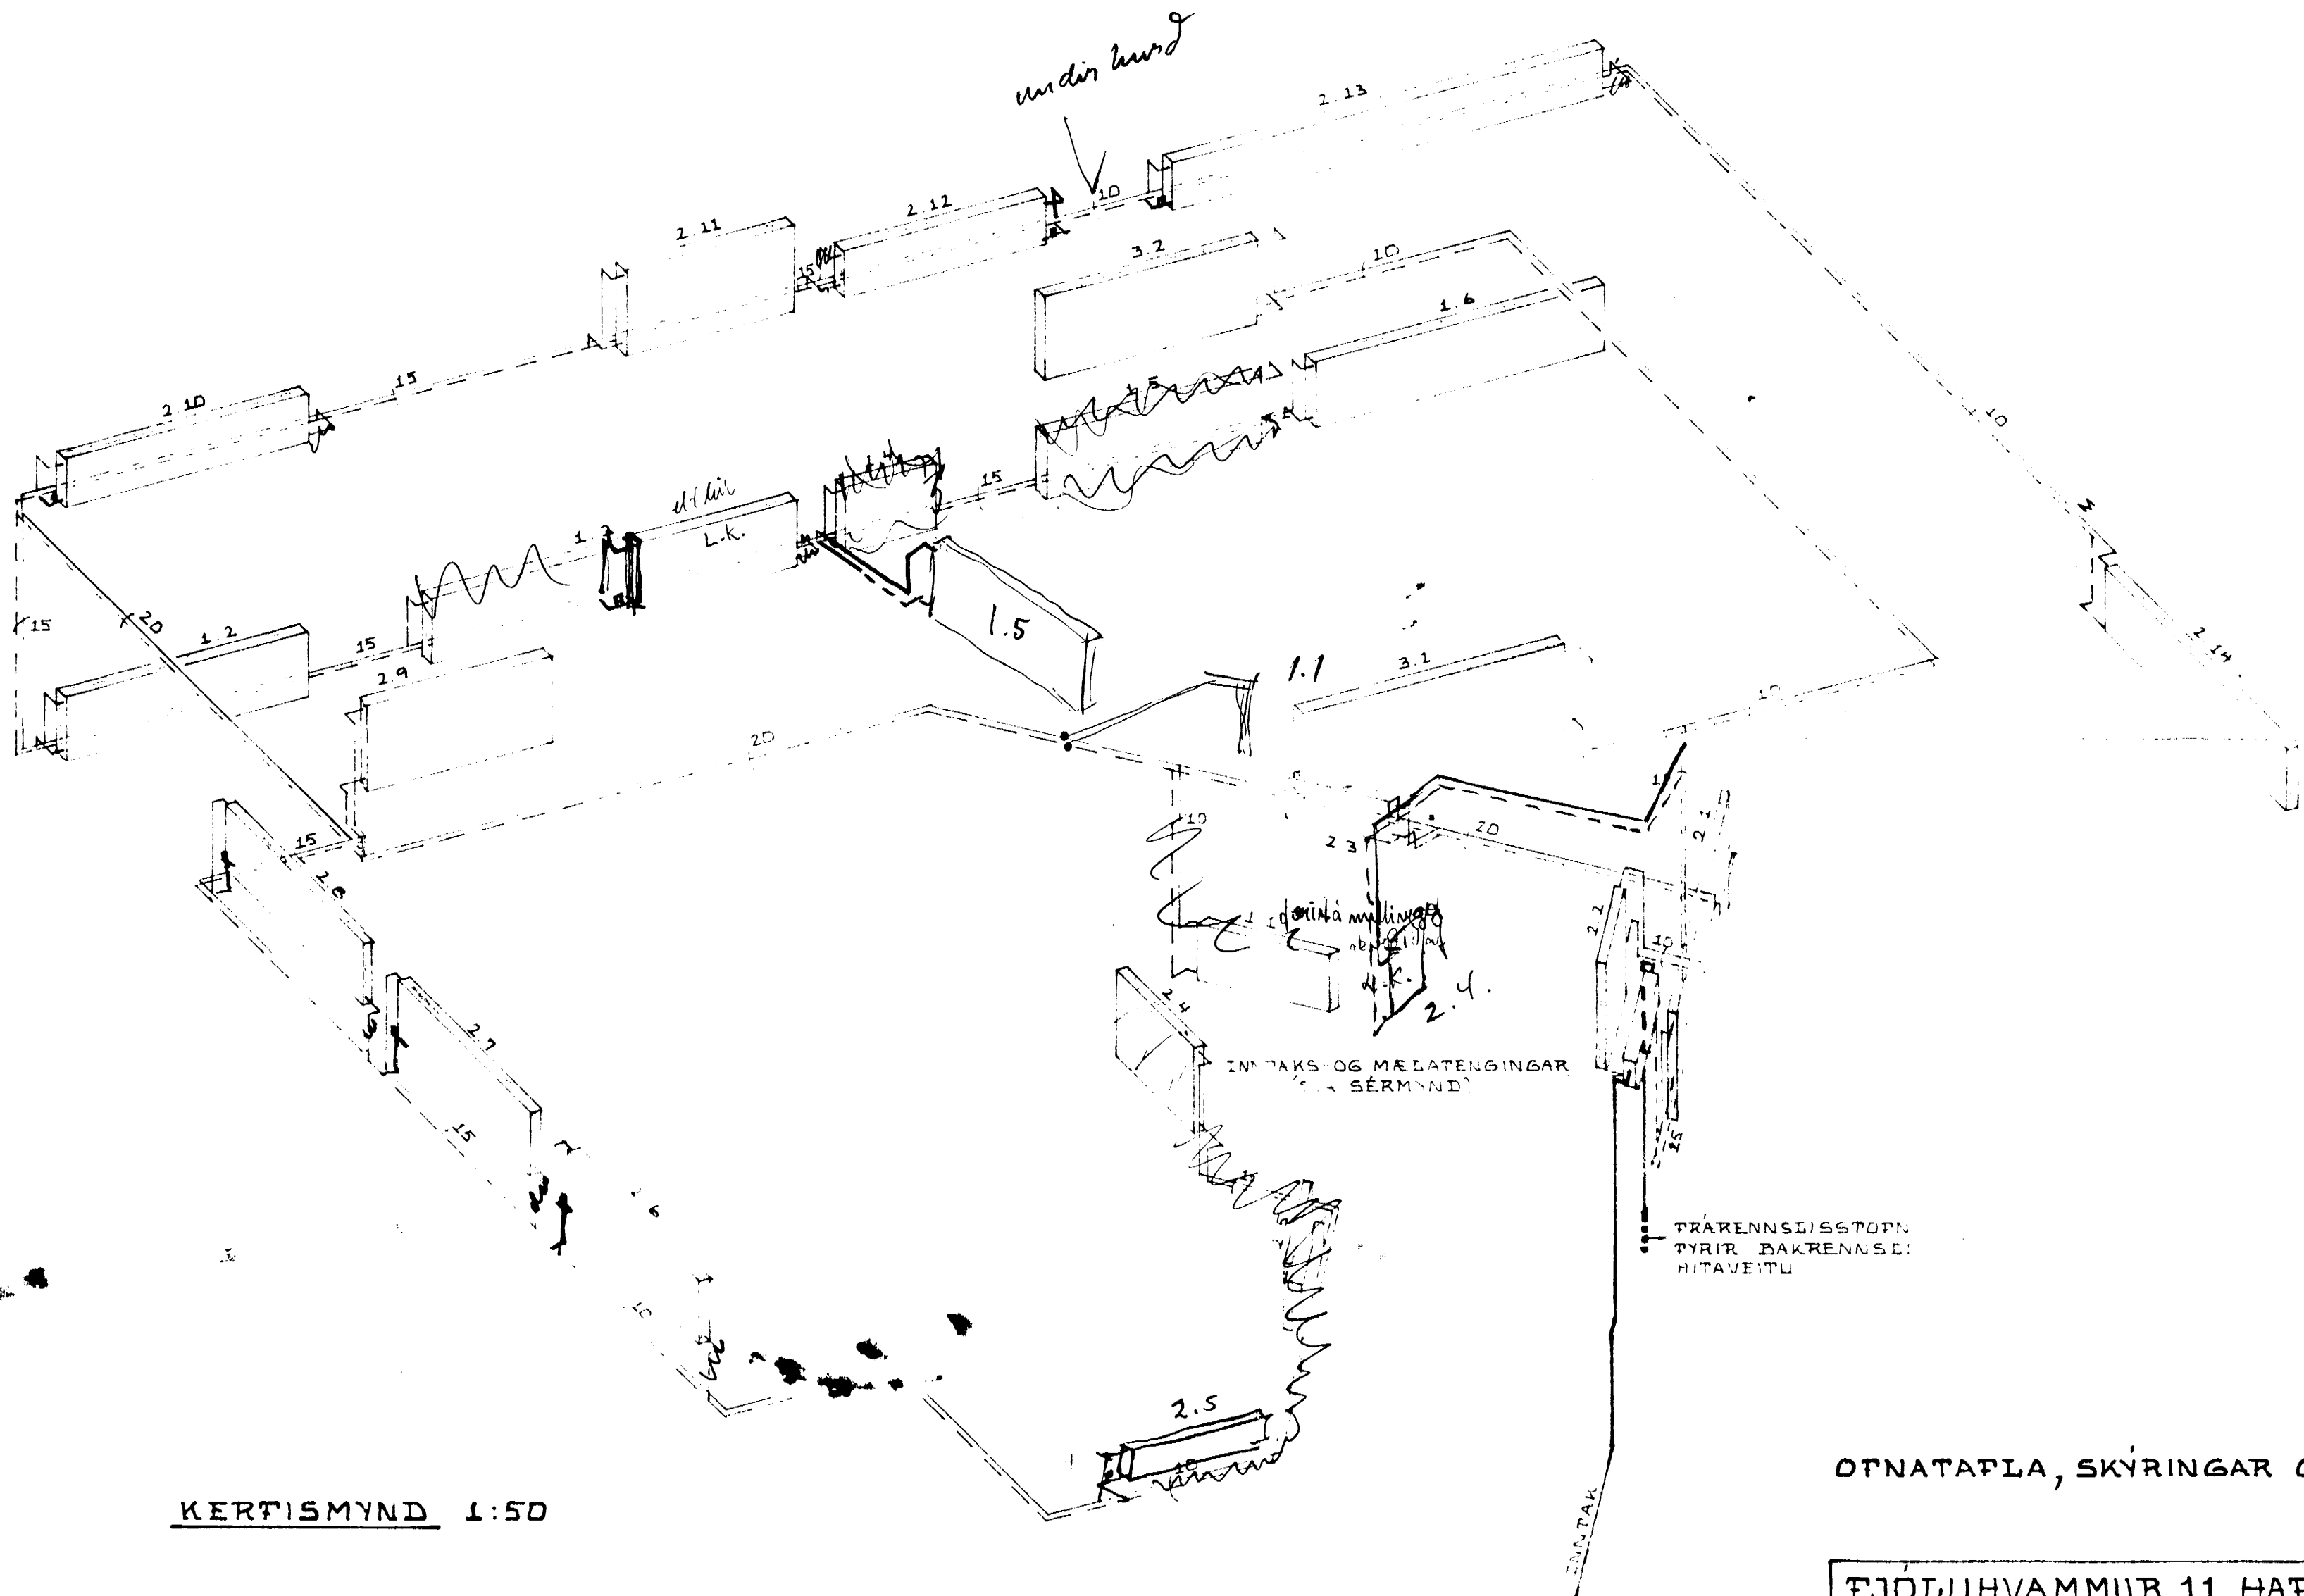

KERTISMYND 1:50

OTNATAFLA, SKÝRINGAR OG FL. SJÁ TEIKN. NR.-06

FJÖLUVHAMMUR 11, HAFNARTÍRÐI.	DAGS 11-12-80
KERTISMYND HITALAGNA	HANNAÐ KS
MÆL KVARDI 1:50	TEIKNAD KS/SS
KRISTJAN STEFANSSON TEKNIFRÆÐINGUR P.T.T.I.	VERK NR FLOKKUR
FRÉIVANGI 9, HAFNARTÍRÐI, SÍM 52870	8001-02
	TEIKN NR
	-05