



FJÓLUHVAMMUR 12, HAFNARFIRÐI.

Samþykkt á fundi bygginga-
nefndar þ. 3/10 1979
BYGGINGAFULLTRÚINN
I HAFNARFIRÐI
Ligutson


Ganga skal frá opnu
eldstæði i samræði við
stökkvilldóssjóra

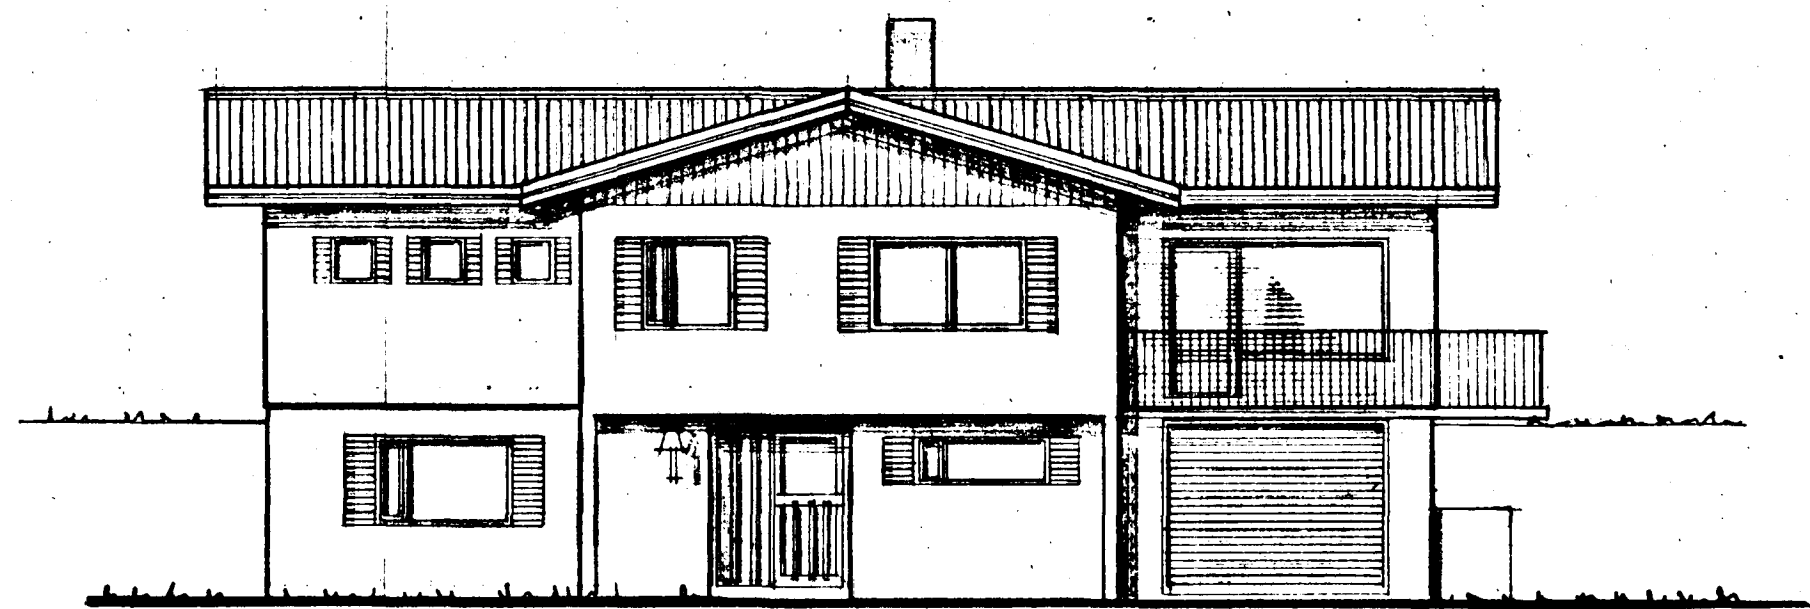


NORDVESTURHLIÐ

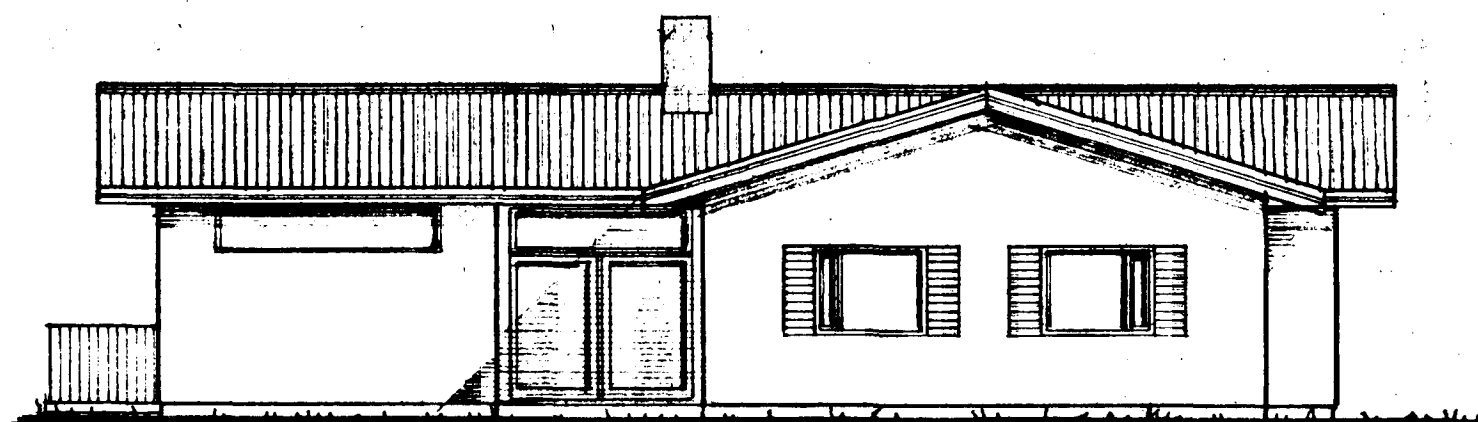


SUDAUSTURHLIÐ

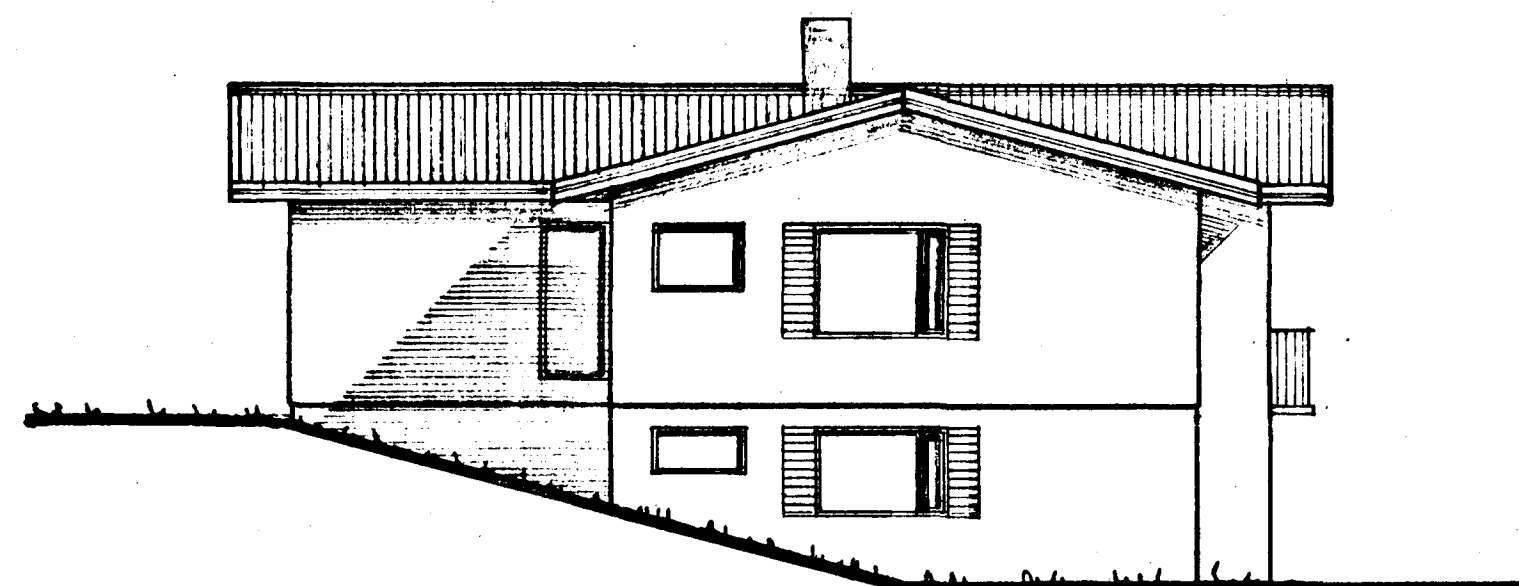

NORDAUSTURHLIÐ

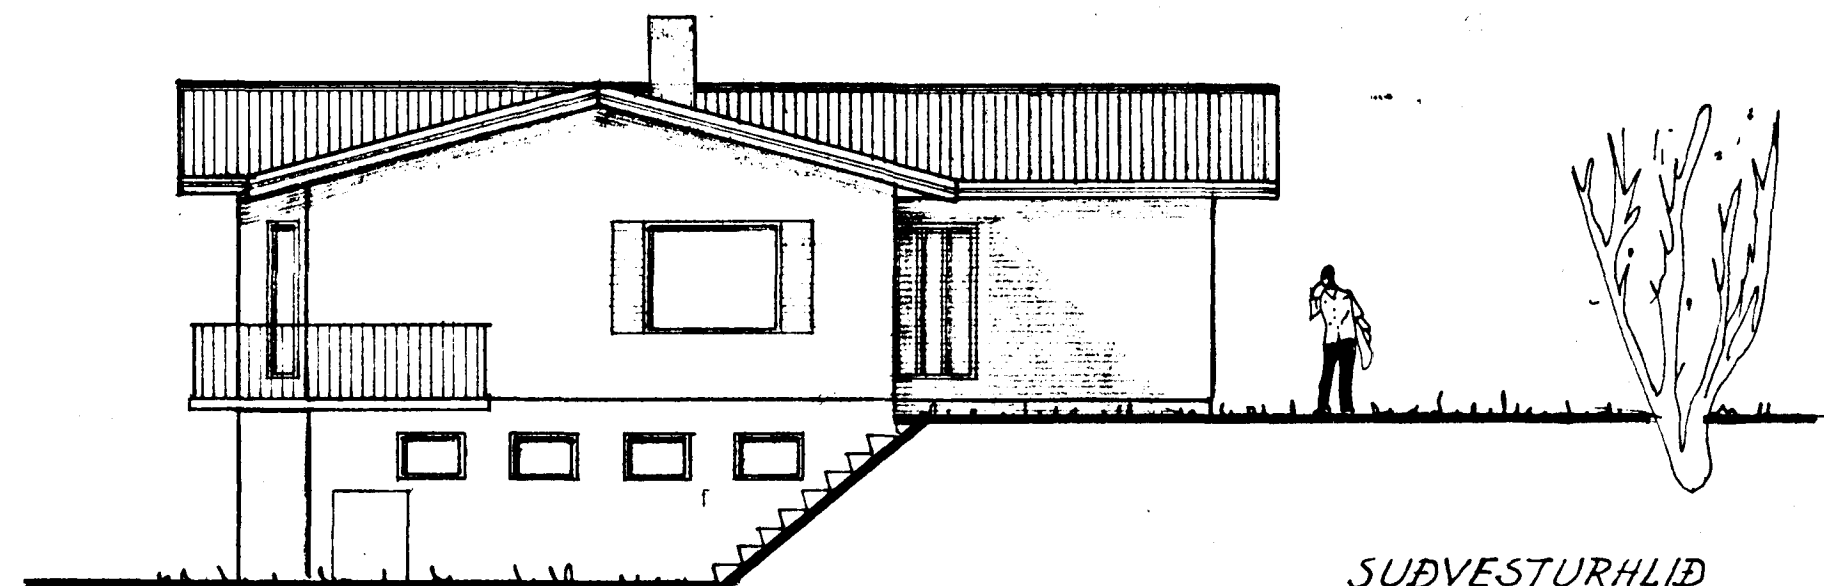

SUBVESTURHLIÐ

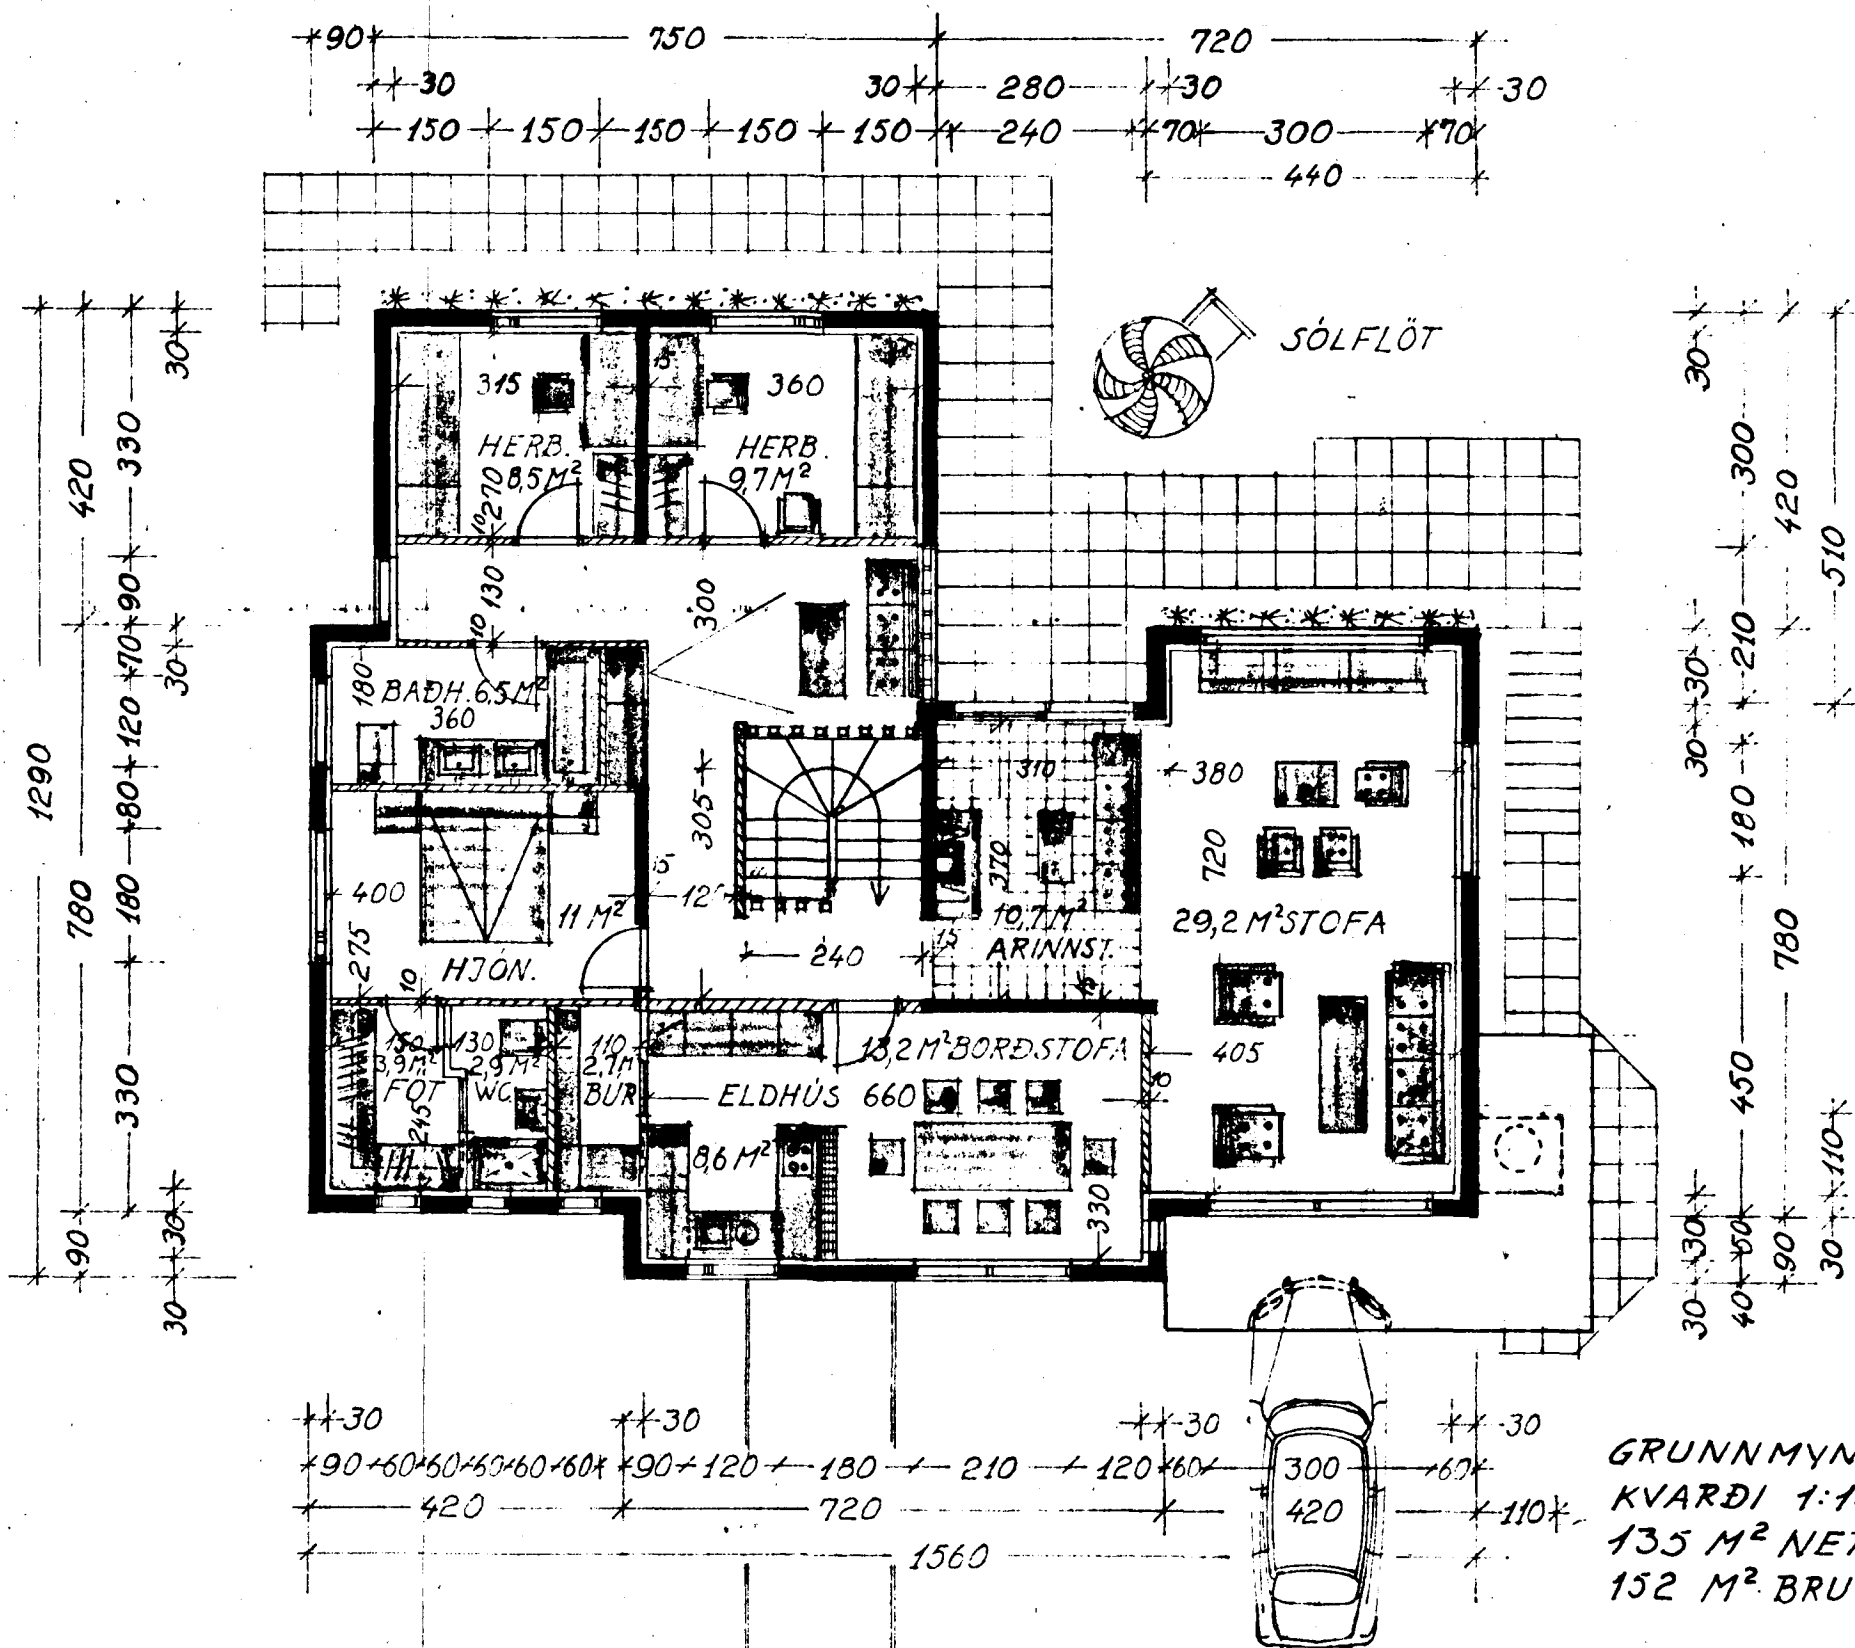

FJÓLUHVAMMUR 12, HAFNARF.		NR.	BREYTING.	DAGS.	NAFN
Grunnmynd hæðar, útlitsmyndir.					
VERK NR.	SKRA NR.	TEIKN.NR.		BLAÐ NR. 1 AF 2	
KVARDI 1:100	R. T. Y.	<i>Ólafur Hauðsson</i> <i>Pavel Nikolajev FTFI</i>			
Sept. 1979.					