



BLASARI, EF ÞURFA  
 ÞYKIR Í BILG.  
 LAGNIÐ AD BLASARA  
 UTANÁ LIGGANÐI Í BILG.  
 Ø 15 MM

VEGNA VÖLSUNAR Á ÖFNI  
 Í BORDKR. SKAL ATH.  
 MÁL Á STAÐNUM.

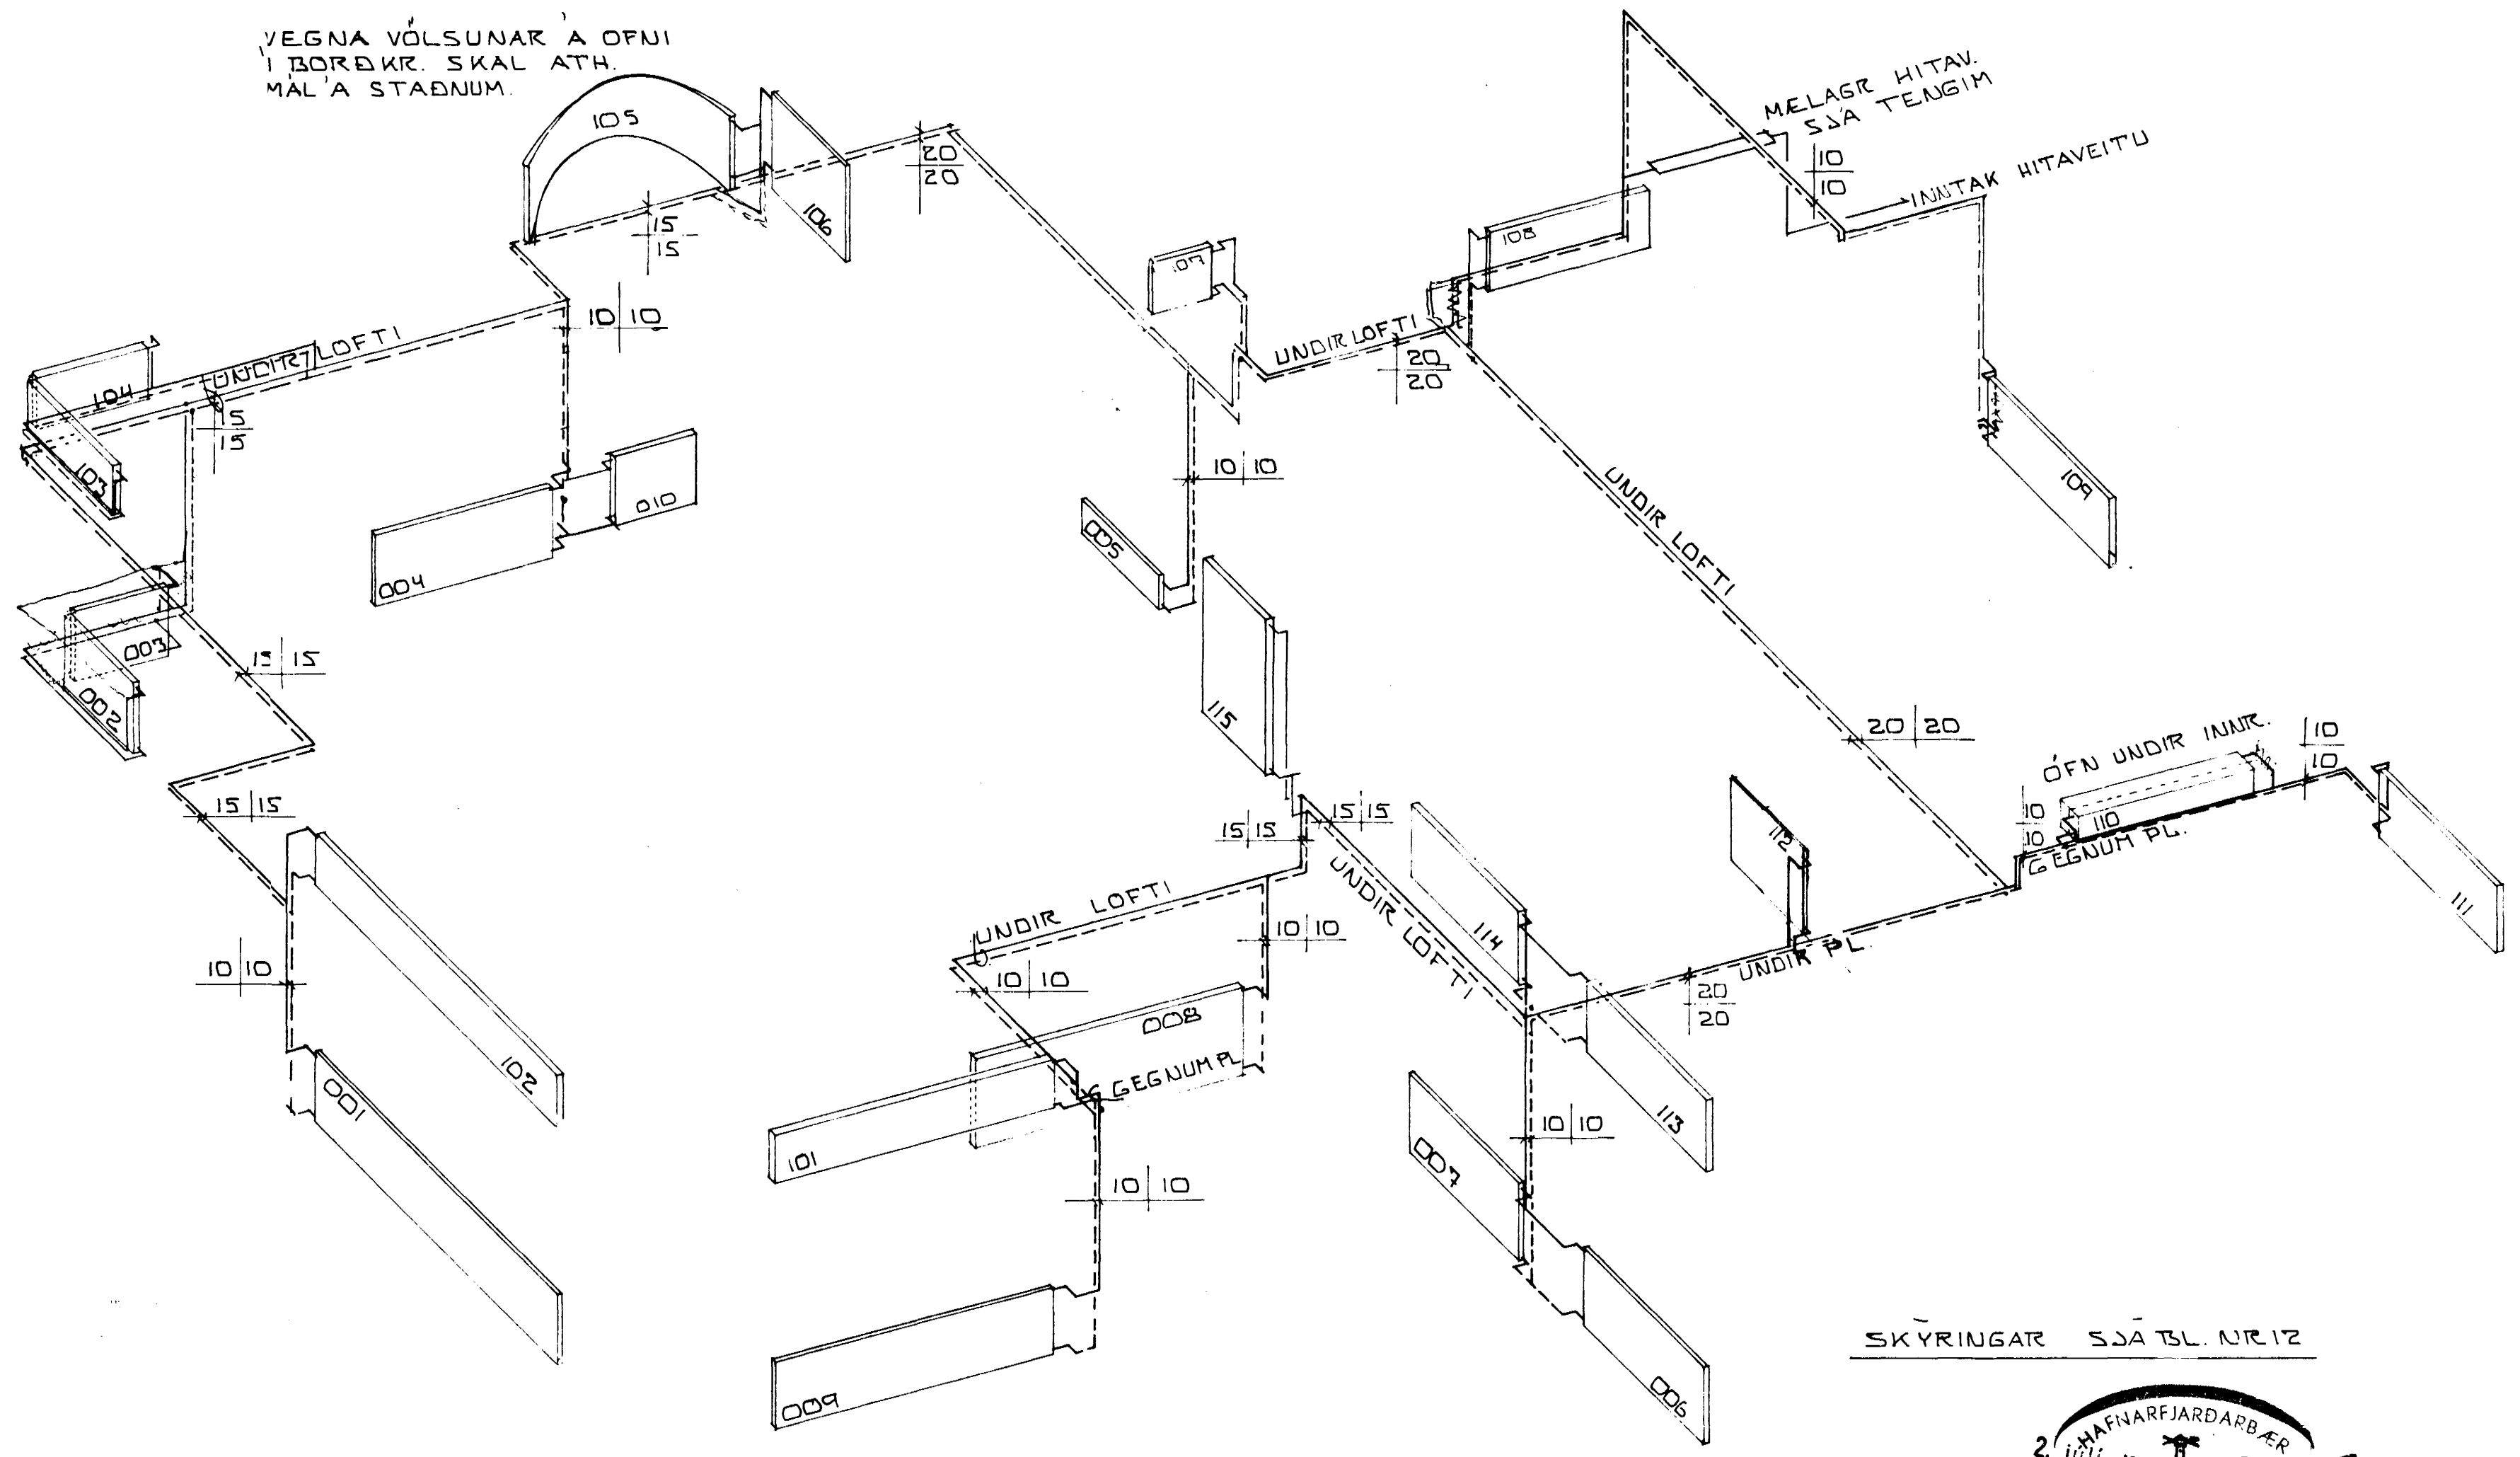

RÚMMYND HITA  
 1:~50

SKÝRINGAR SJA BL. NR 12

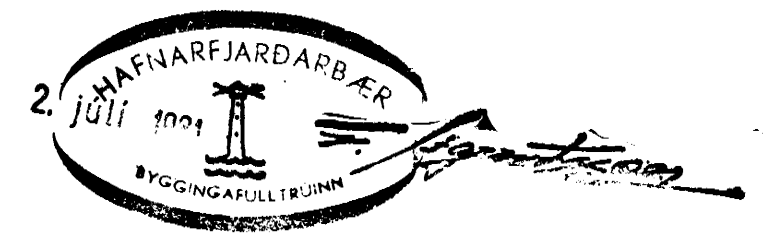

BR 26 BÚNI 1981 LEGU LAGUÁ ÖFNAR FÆRÐIE S þ	DAGS APRIL 1981
FJÖLUHVAMMUR 13 HAFNARFIREI	REIKN <i>Sigurdur</i>
RÚMMYND HITALAGNA	TEIKN <i>Sigurdur</i>
MELIKV. ~1:50	VERK NR. 7904
SIGURÐUR ÞORLEIFSSON TEKNIF. FTFI	BLAÐ NR. 10
STRANDGÖTU 11 HAFNARFIREI	